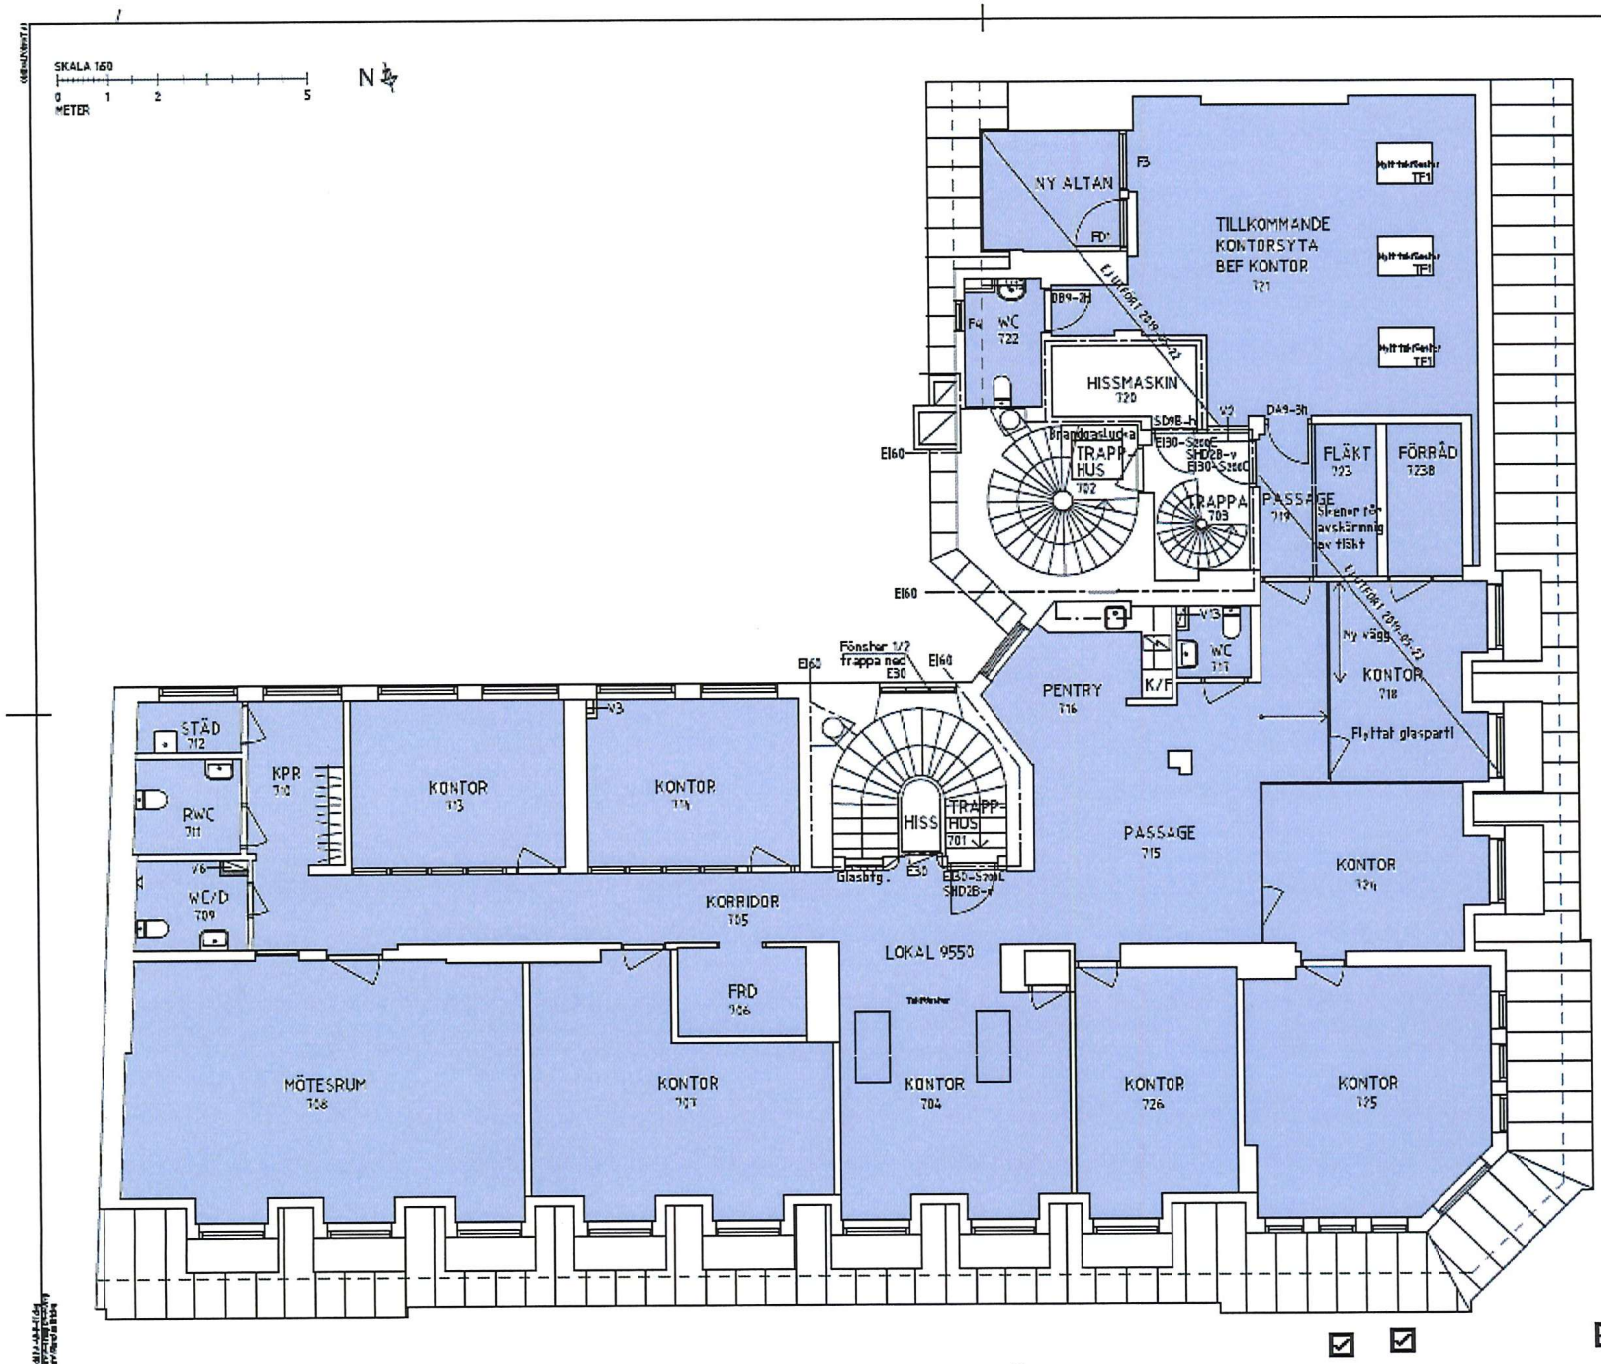

FÖRKLARINGAR

Alla mått i mm

Glipöppnl KH(öppnl

Brandcellsgräns EI60

Brandcellsgräns REI90-M

Undertak med öppnunner

Klinker i hall

U1 = Fundat undertak 2x12,5 gips
70 mineralull
45 primärprofil+25 sekundärprofil
OBS. I hall skall undertak monteras så högt som möjligt, pga av befintliga platsbyggda garderober.
U2 = 2x15 brandgips
45 primärprofil+25 sekundärprofil
Brandklass EI60
UT = 60x60 plocktak enophen A-kant.
UD1 = Inklädnad i tak, vertikalt och horisontellt
2x12,5 gips
70 mineralull
Monteras så nära installationer som möjligt.

KAPPHYLLA

KH1 = Essem Nostalgi krom/aluminium, 1050x257x188 (BxDxH)
KH2 = Essem Nostalgi krom/aluminium, 800x257x188 (BxDxH)

HÄNVISNINGAR

Planer se ritning A-40.1-01 – A-40.1-07
Fasader se ritning A-40.3-01 – A-40.3-04
Fönster uppställning se ritning A-42.5-10
Stålportar invändiga A-43.5-21
Trädörrar in= A-43.5-22
Kök och Pentry se ritning A-46.4-12-18
Bedrum, WC se ritning A-46.4-21-26
Tvättstuga se ritning A-46.4-51
Innerväggar se ritning A-43.5-01

RELATIONSHANDLING

Tekniskt konsultgrupp

BRANDMÄSTAREN 18
Renovering och ombyggnad

6382

A		
B		
E		
V		
KS		
LA		

4247	Julia Anke	THBe/Anke
2019-05-22	Arpita	

PLAN 7, VINDSVÅNING

A1, 1:50

A-40.1-07