


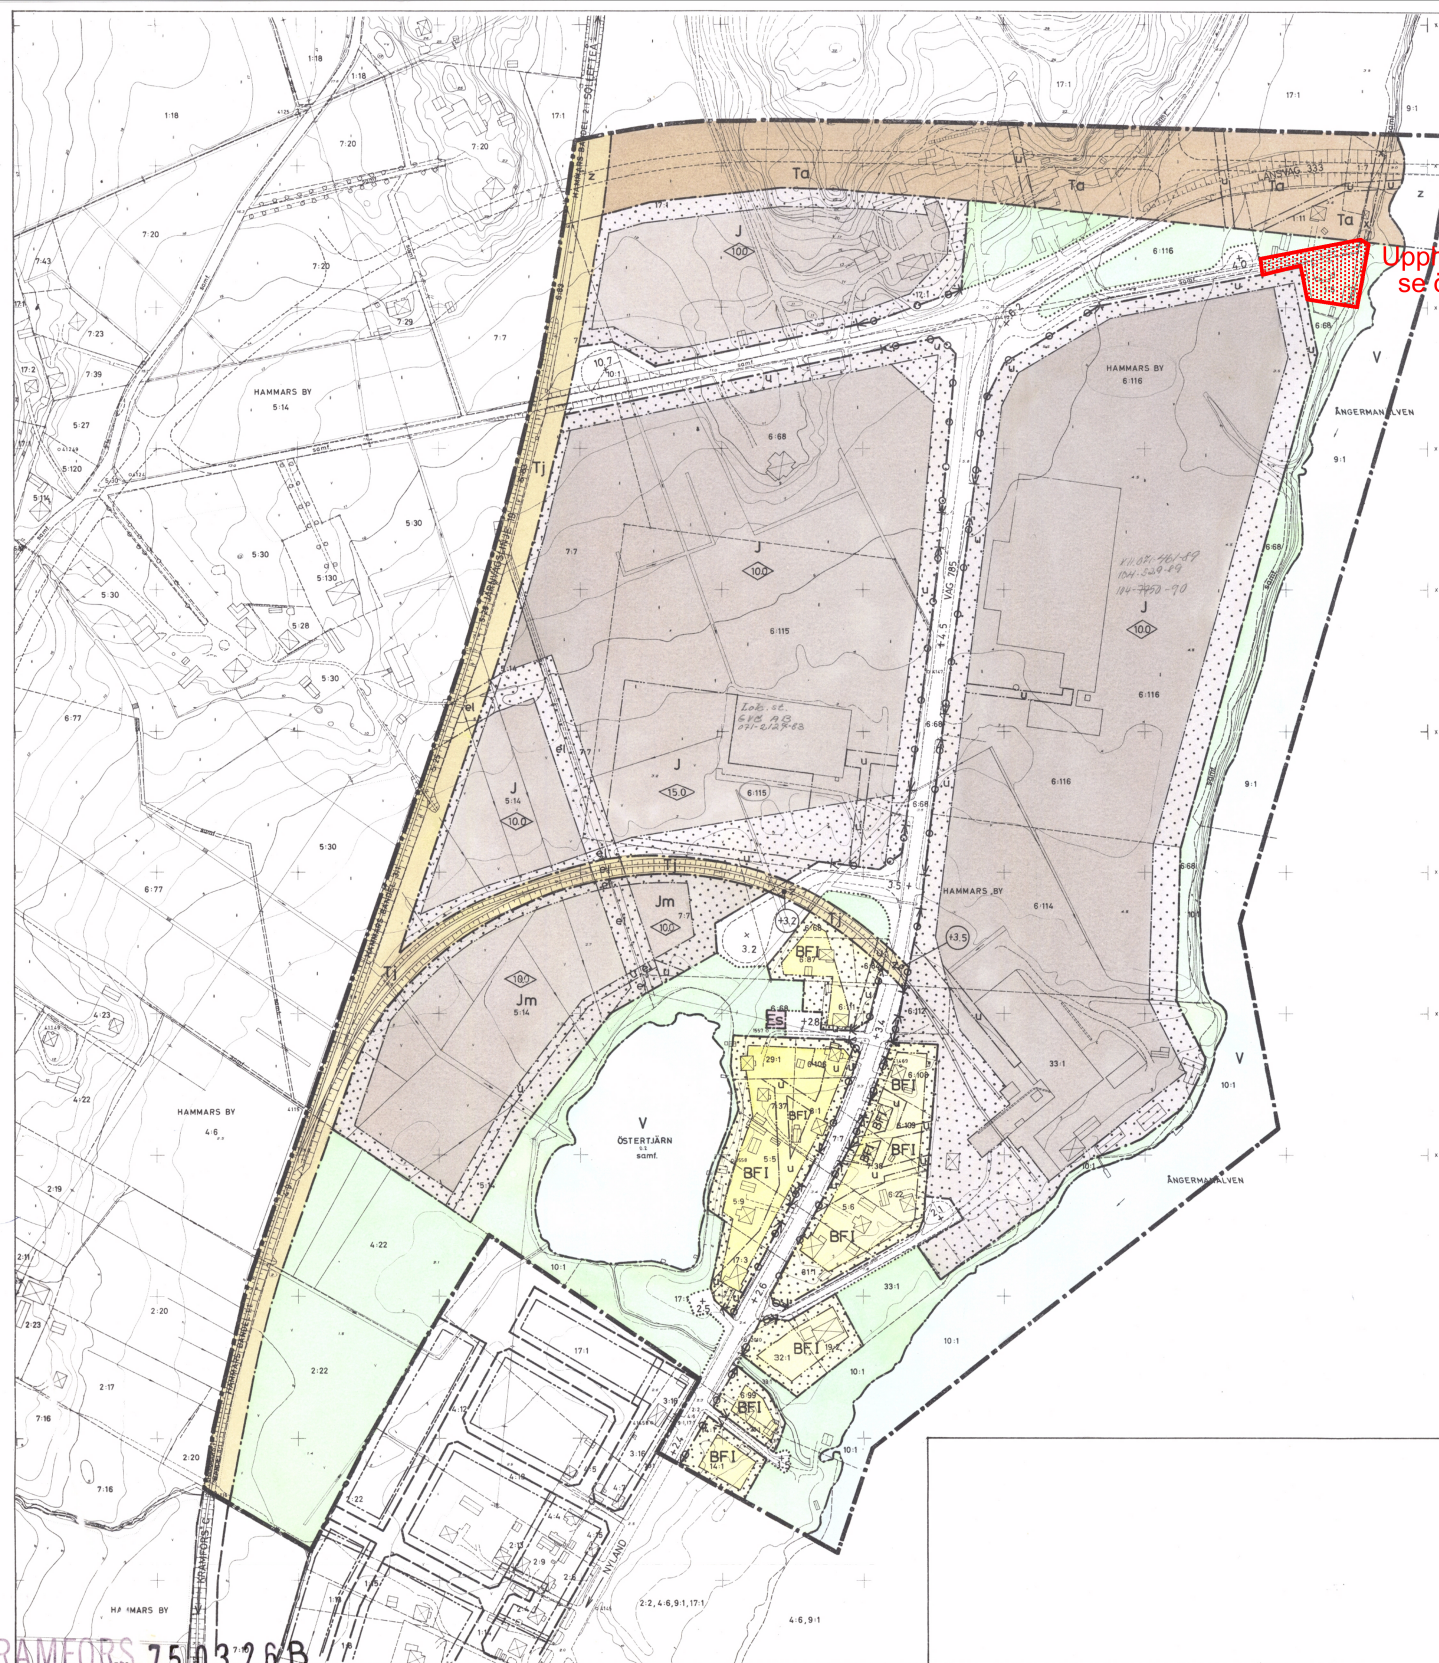

- BETECKNINGAR Å GRUNDKARTAN**
- Gräns för by
 - Gräns för fastighet eller samfällt område
 - Bostadshus resp. uthus
 - Industribyggnad
 - Stängsel resp. häck
 - Stenmur resp. stödmur
 - Kraftledning
 - Järnväg
 - Väg med resp. utan sidoutrymmen
 - Bro med vattendrag
 - Bank resp. skärning
 - Dike resp. vattendrag
 - Strandlinje
 - Nivåkurvor
 - Triangelpunkt resp. polygonpunkt
 - Rutnätspunkt
 - Registreringsnummer å fastighet
 - Myr
 - Gällande kvarters- eller annan områdesgräns
 - Gällande bestämmelsegräns

- BETECKNINGAR Å STADSPLANEKARTAN**
- A. Gränsbeteckningar**
- Stadsplane- eller områdesgräns
 - Kvarters- eller annan områdesgräns
 - Bestämmelsegräns
 - Gränslinje ej avsedd att fastställas
 - Förbud mot utfart
 - Tvåsträck med pil markerar förbudets slut
- B. Områdesbeteckningar**
- ALLMÄN PLATS**
- Gata eller torg
 - Park eller plantering
- BYGGNADSKVARTER**
- BF Område för bostadsändamål, fristående hus
 - J Område för industriändamål
 - Jm Område för småindustriändamål
- SPECIALOMRÅDEN**
- Es Transformatorstation
 - Ta Område för gatutrafikändamål
 - Tj Område för järnvägsändamål
 - V Vattenområde

- C. Övriga beteckningar**
- u Mark tillgänglig för underjordiska ledningar
 - x Mark tillgänglig för allmän gångtrafik i tunnel
 - z Mark eller del av vattenområde tillgänglig för allmän gatutrafik
 - el Säkerhetsområde för högspänningsledning
 - +0.0 Gatuhöjd
 - (+0.0) Annan markhöjd
 - I Antal våningar
 - 10.0 Byggnadshöjd
 - Mark som icke får bebyggas



Bestyrkes i tjänsten
Anna Maria Sjöström

Skala 1:2000
 50 40 30 20 10 0 50 100 150 200 M

**FÖRSLAG TILL STADSPLAN FÖR
 HAMMARS INDUSTRIOMRÅDE
 (HAMMAR 6:116 m.fl.)**

YTTERLÄNNÄS SOCKEN, KRAMFORS KOMMUN
 VÄSTERNORRLANDS LÄN

Sundsvall 74 04 17
KONSULT
Sigvard Gerzén
 Sigvard Gerzén
 arkitekt SAR

Reviderat 74 07 02
Sigvard Gerzén
 Sigvard Gerzén
 arkitekt SAR
Mats Höglund
 Mats Höglund
 planingenjör

LITT. 93 909.006.13

1975-03-26 fastställd länsstyrelsen
 i Västernorrlands län denna stadsplan.
 Beslutet har vunnit laga kraft.
 Härnösand 1975-05-05
 U Johansson

Anfaget av kommunfullmäktige i Kramfors
 kommun 1974-10-21 § 153 betyg;
 6 Åström
 ordförande