

FÖRKLARINGAR
ALLA MÅTT ANGES I MILLIMETER
PLUSHÖJDER ANGES I METER OCH AVSER FÄRDIGA YTOR

HÄNVISNINGAR
UTVÄNDIG KULÖR- OCH MATERIALBESKRIVNING


ÅTGÄRDER TILL FÖLJD AV
REMISSER – BYGGLOV:

INÅTSLÄNDE DÖRRAR MOT NORRA JÄRNVÄGSGATAN
OCH RAUL WALLENBERGS GATA.

FLER CYKLAR I CYKELFÖRRÅDET – MÖJLIGGÖRS GENOM
FLYTT AV STÅD TILL ETT AV LGH-FÖRRÅDEN.

NY ENTRÉ TILL CYKELFÖRRÅDET DIREKT FRÅN RAUL
WALLENBERGS GATA FÖR ATT FÖRENKLA PARKERING
AV CYKLAR.

SÄKERSTÄLLA AVSTÅND (10 m) FRÅN HÄMTNINGS-
FORDON OCH ÅTERVINNINGSRUM.

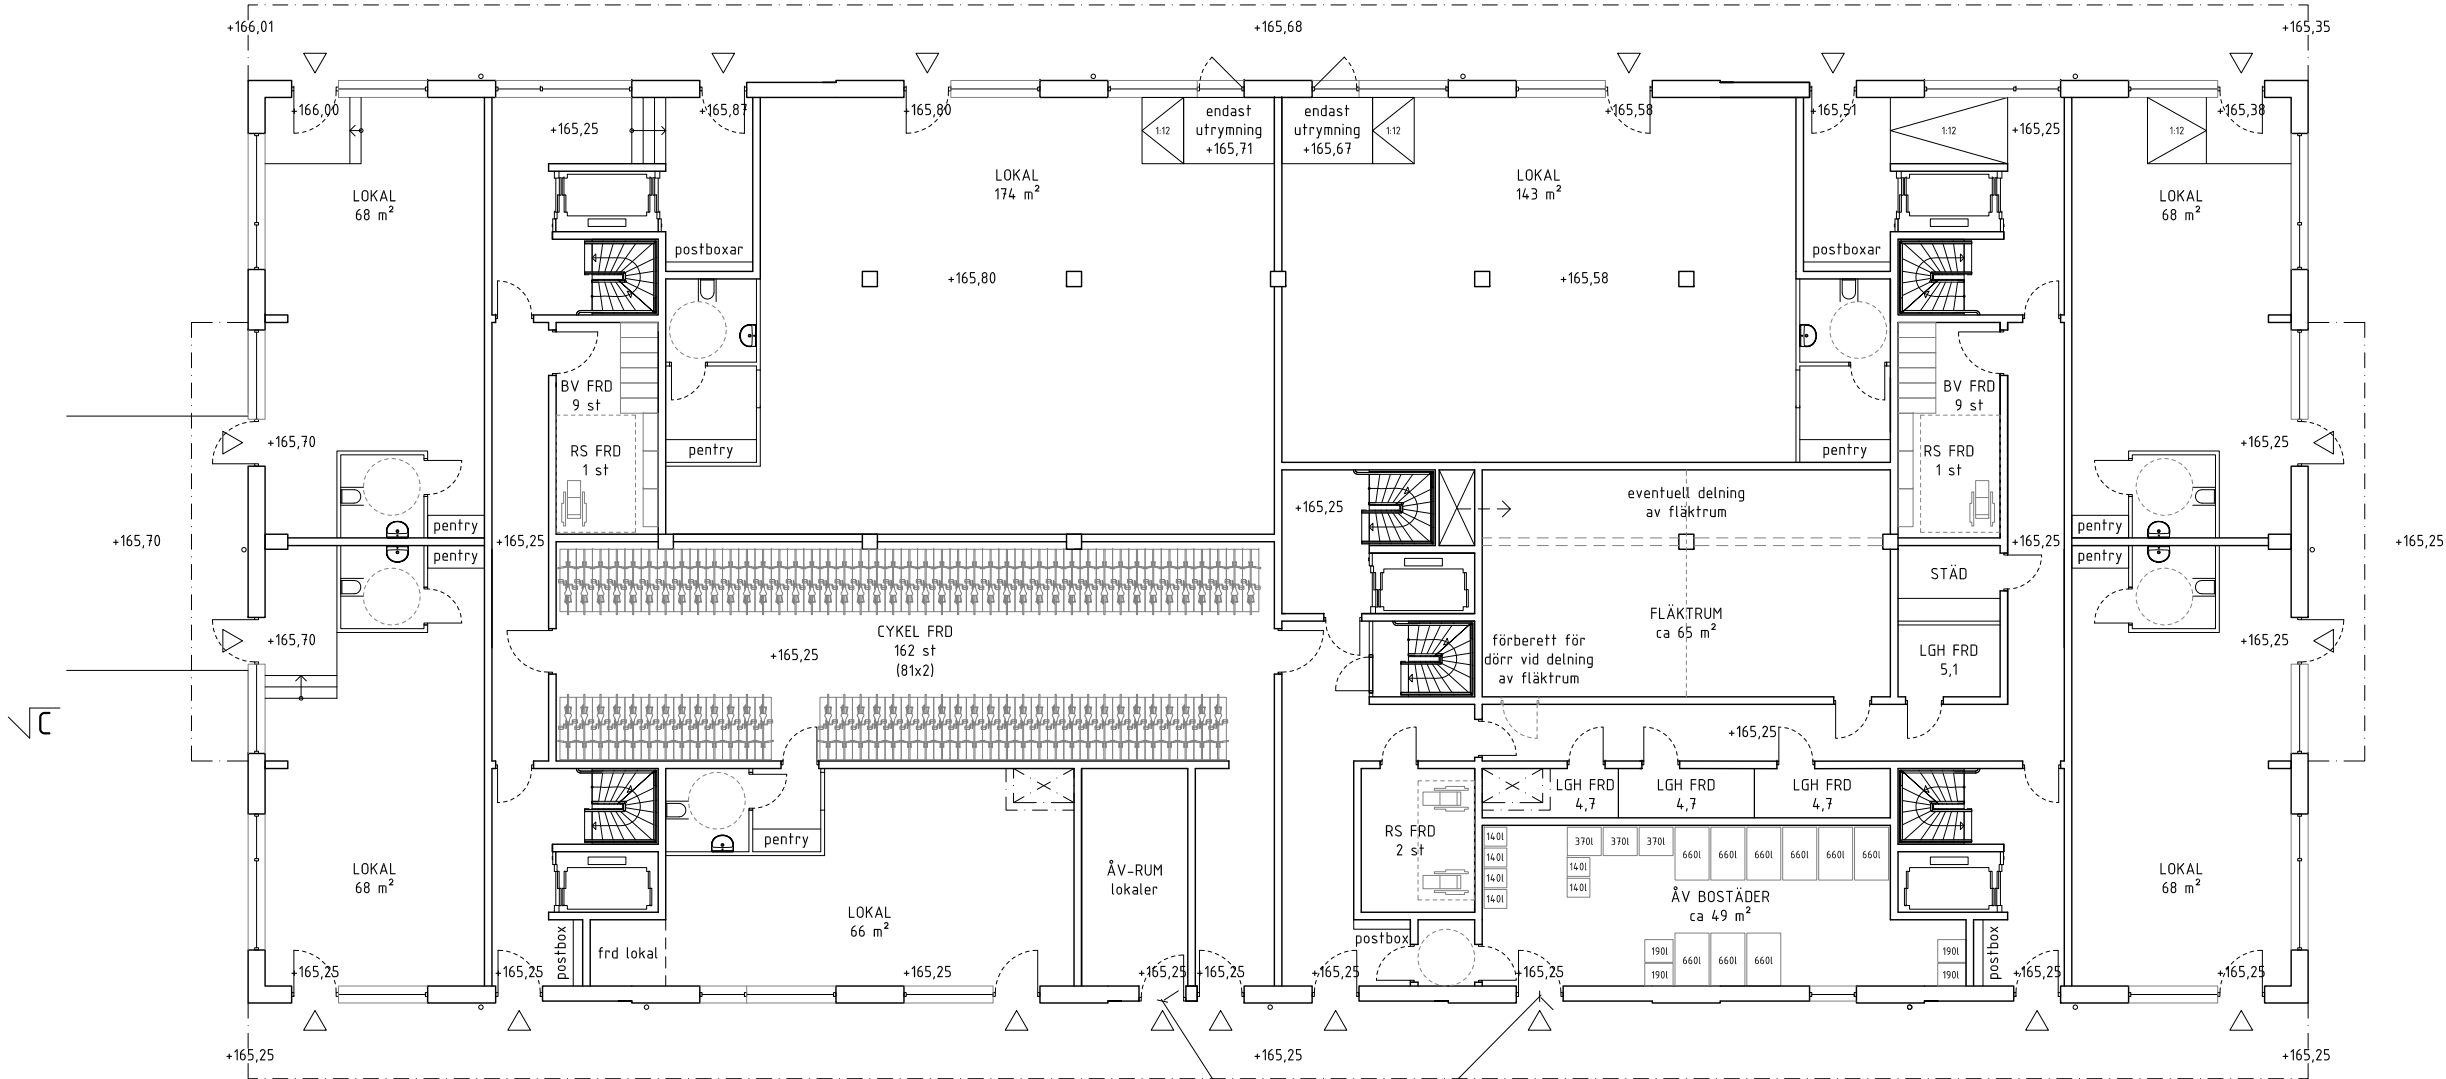

B	Remisskonsekvenser	210615	DG
BET	ANT	ÄNDRINGEN AVSER	DATUM
BYGGLOVSHANDLING			
KV. BAGAGET 1 VÄXJÖ			
ersëus arkitekter Flakargatan 6 / 118 20 Stockholm / 08-200 000 00			
UPPDRAGNR 2713.01	RITAD/KONSTR AV DG	HANDLÄGGARE DG	
DATUM 2021-03-26	ANSVARIG FS		
FLERBOSTADSHUS PLAN 10, ENTRÉPLAN, ALTERNATIV			
SKALA A1 1:100	NUMMER A-40-1-210	BET B	

Erseus Arkitekter AB 2021-06-15/10:20/Flakargatan 6 / 118 20 Stockholm / 08-200 000 00