


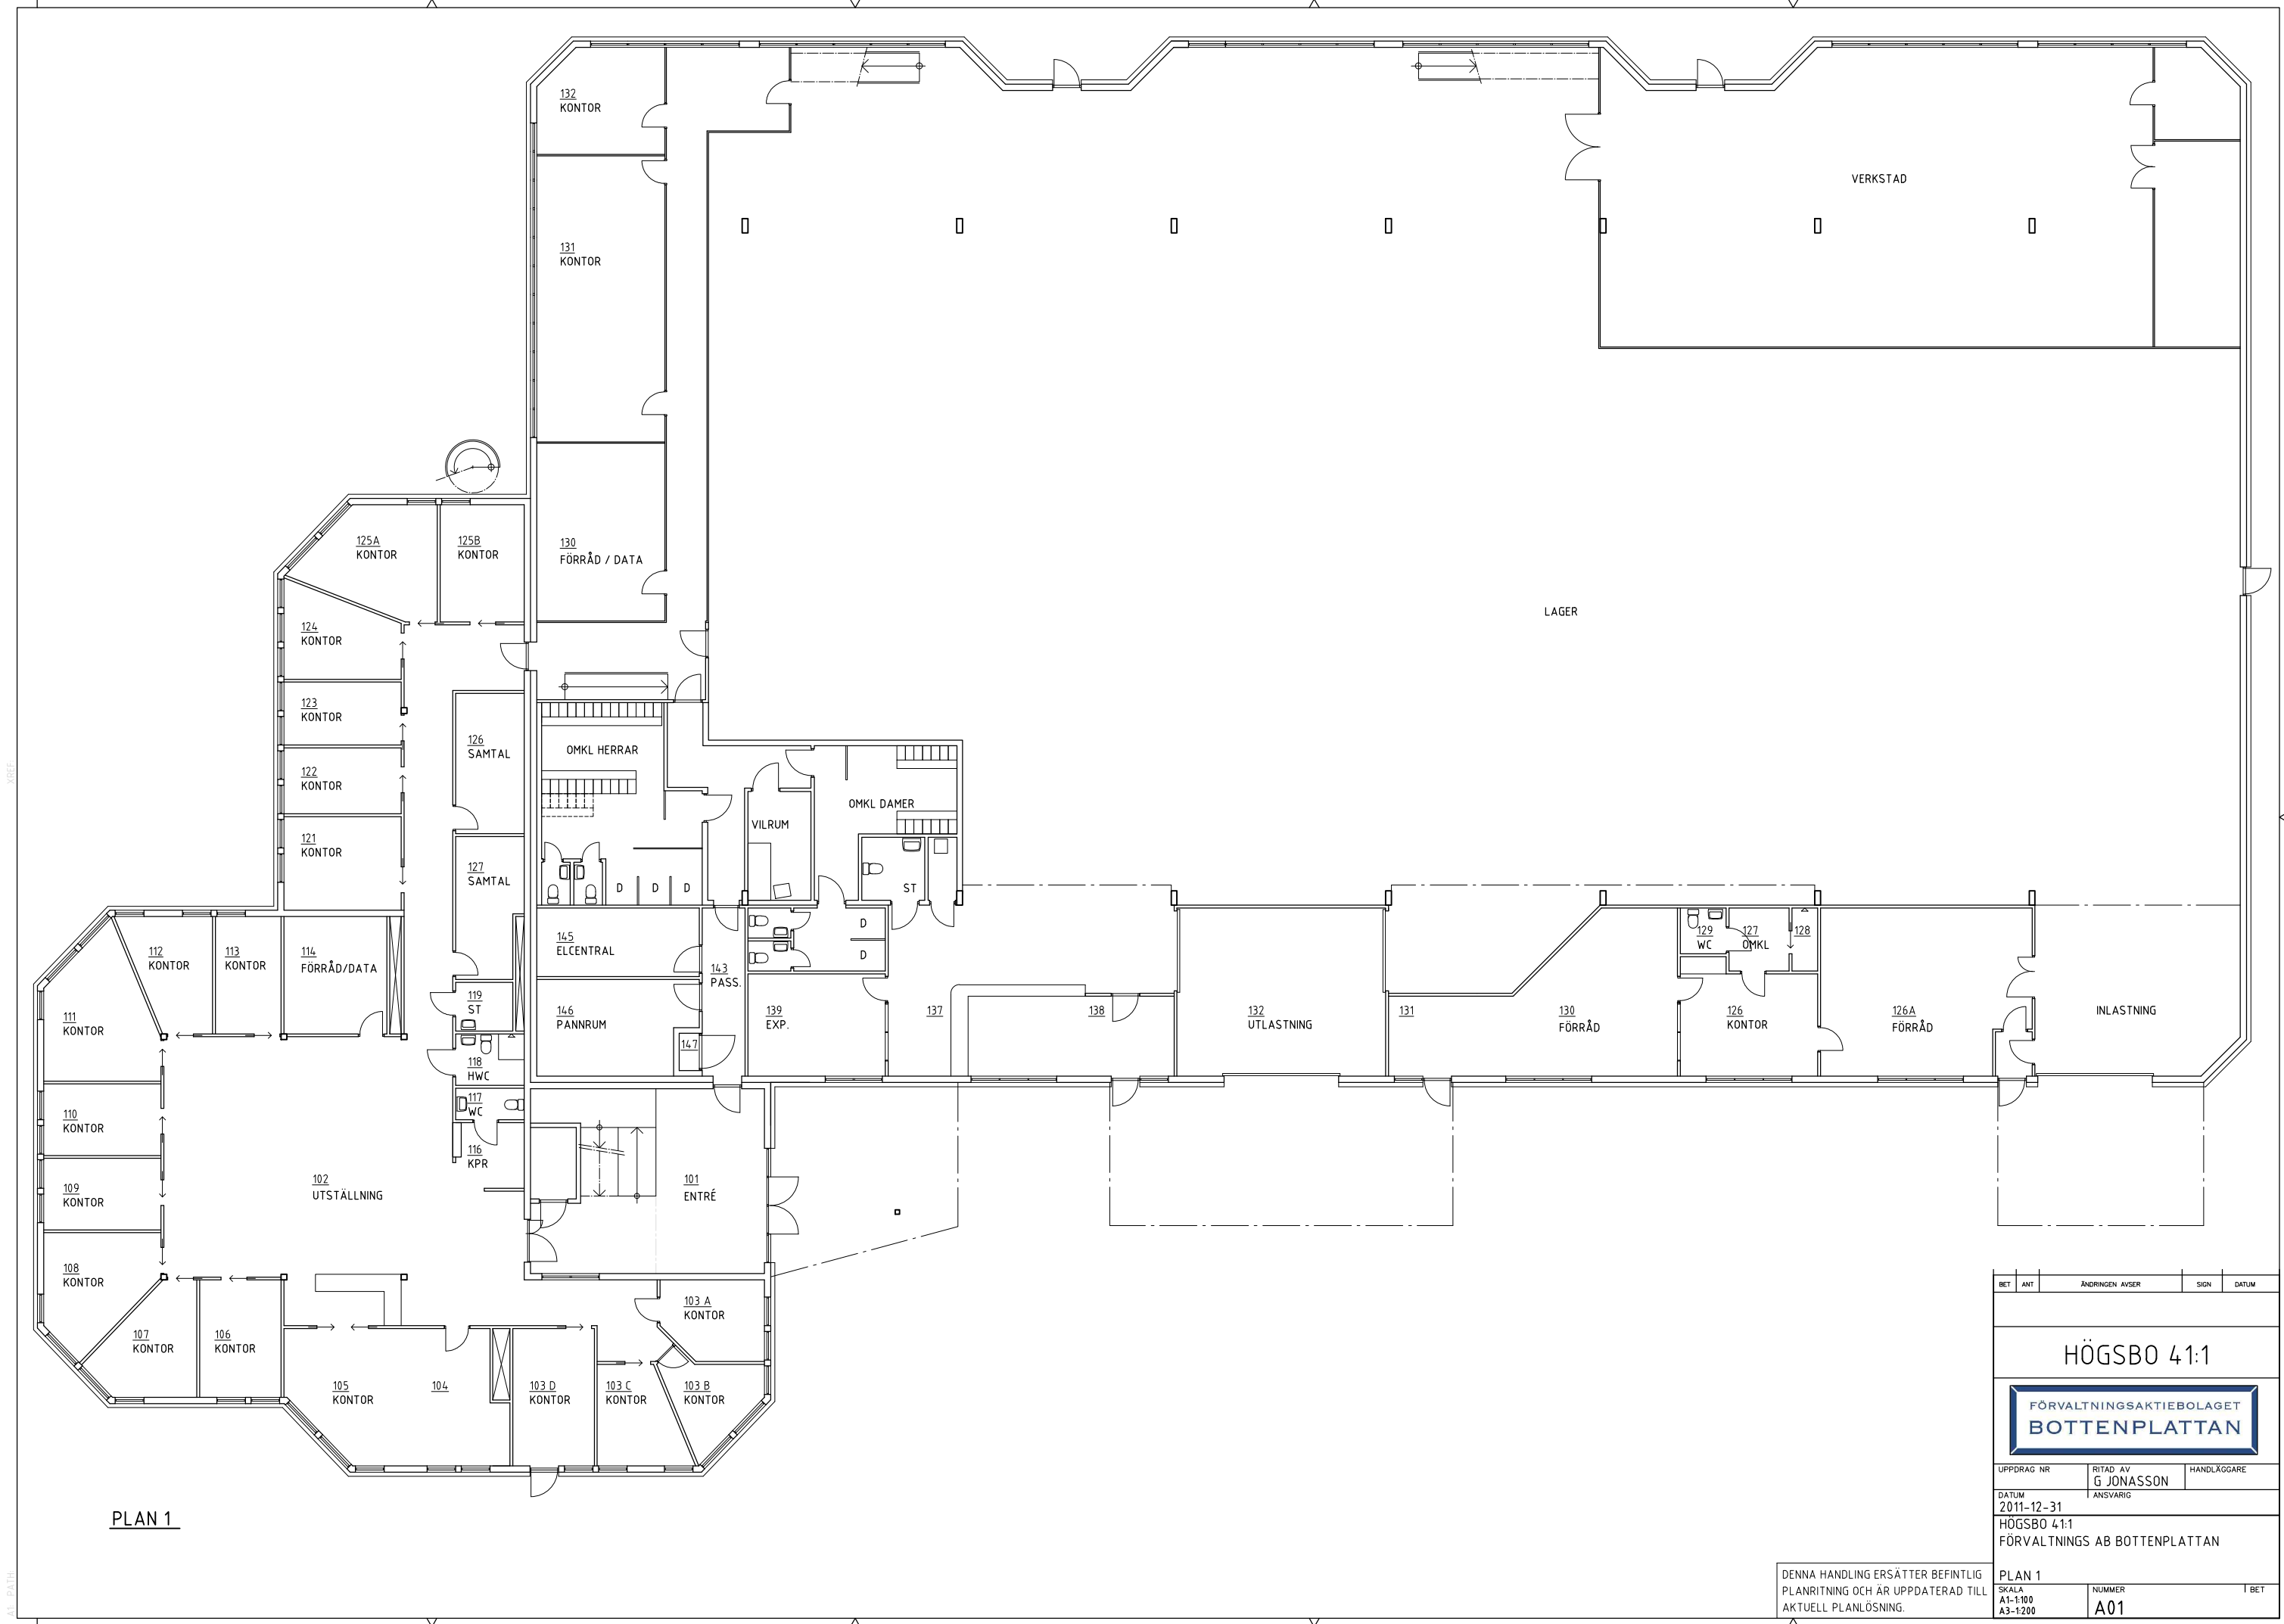

PLAN 1

BET	ANT	ÄNDRINGEN AVSER	SIGN	DATUM
FÖRVALTNINGSAKTIEBOLAGET BOTTENPLATTAN				
UPPDRAG NR	RITAD AV G JONASSON		HANDLÄGGARE	
DATUM 2011-12-31	ANSVARIG			
PLAN 1				
SKALA A1-1:100 A3-1:200	NUMMER A01		I BET	

DENNA HANDLING ERSÄTTER BEFINTLIG
PLANRITNING OCH ÅR UPPDATERAD TILL
AKTUELL PLANLÖSNING.