


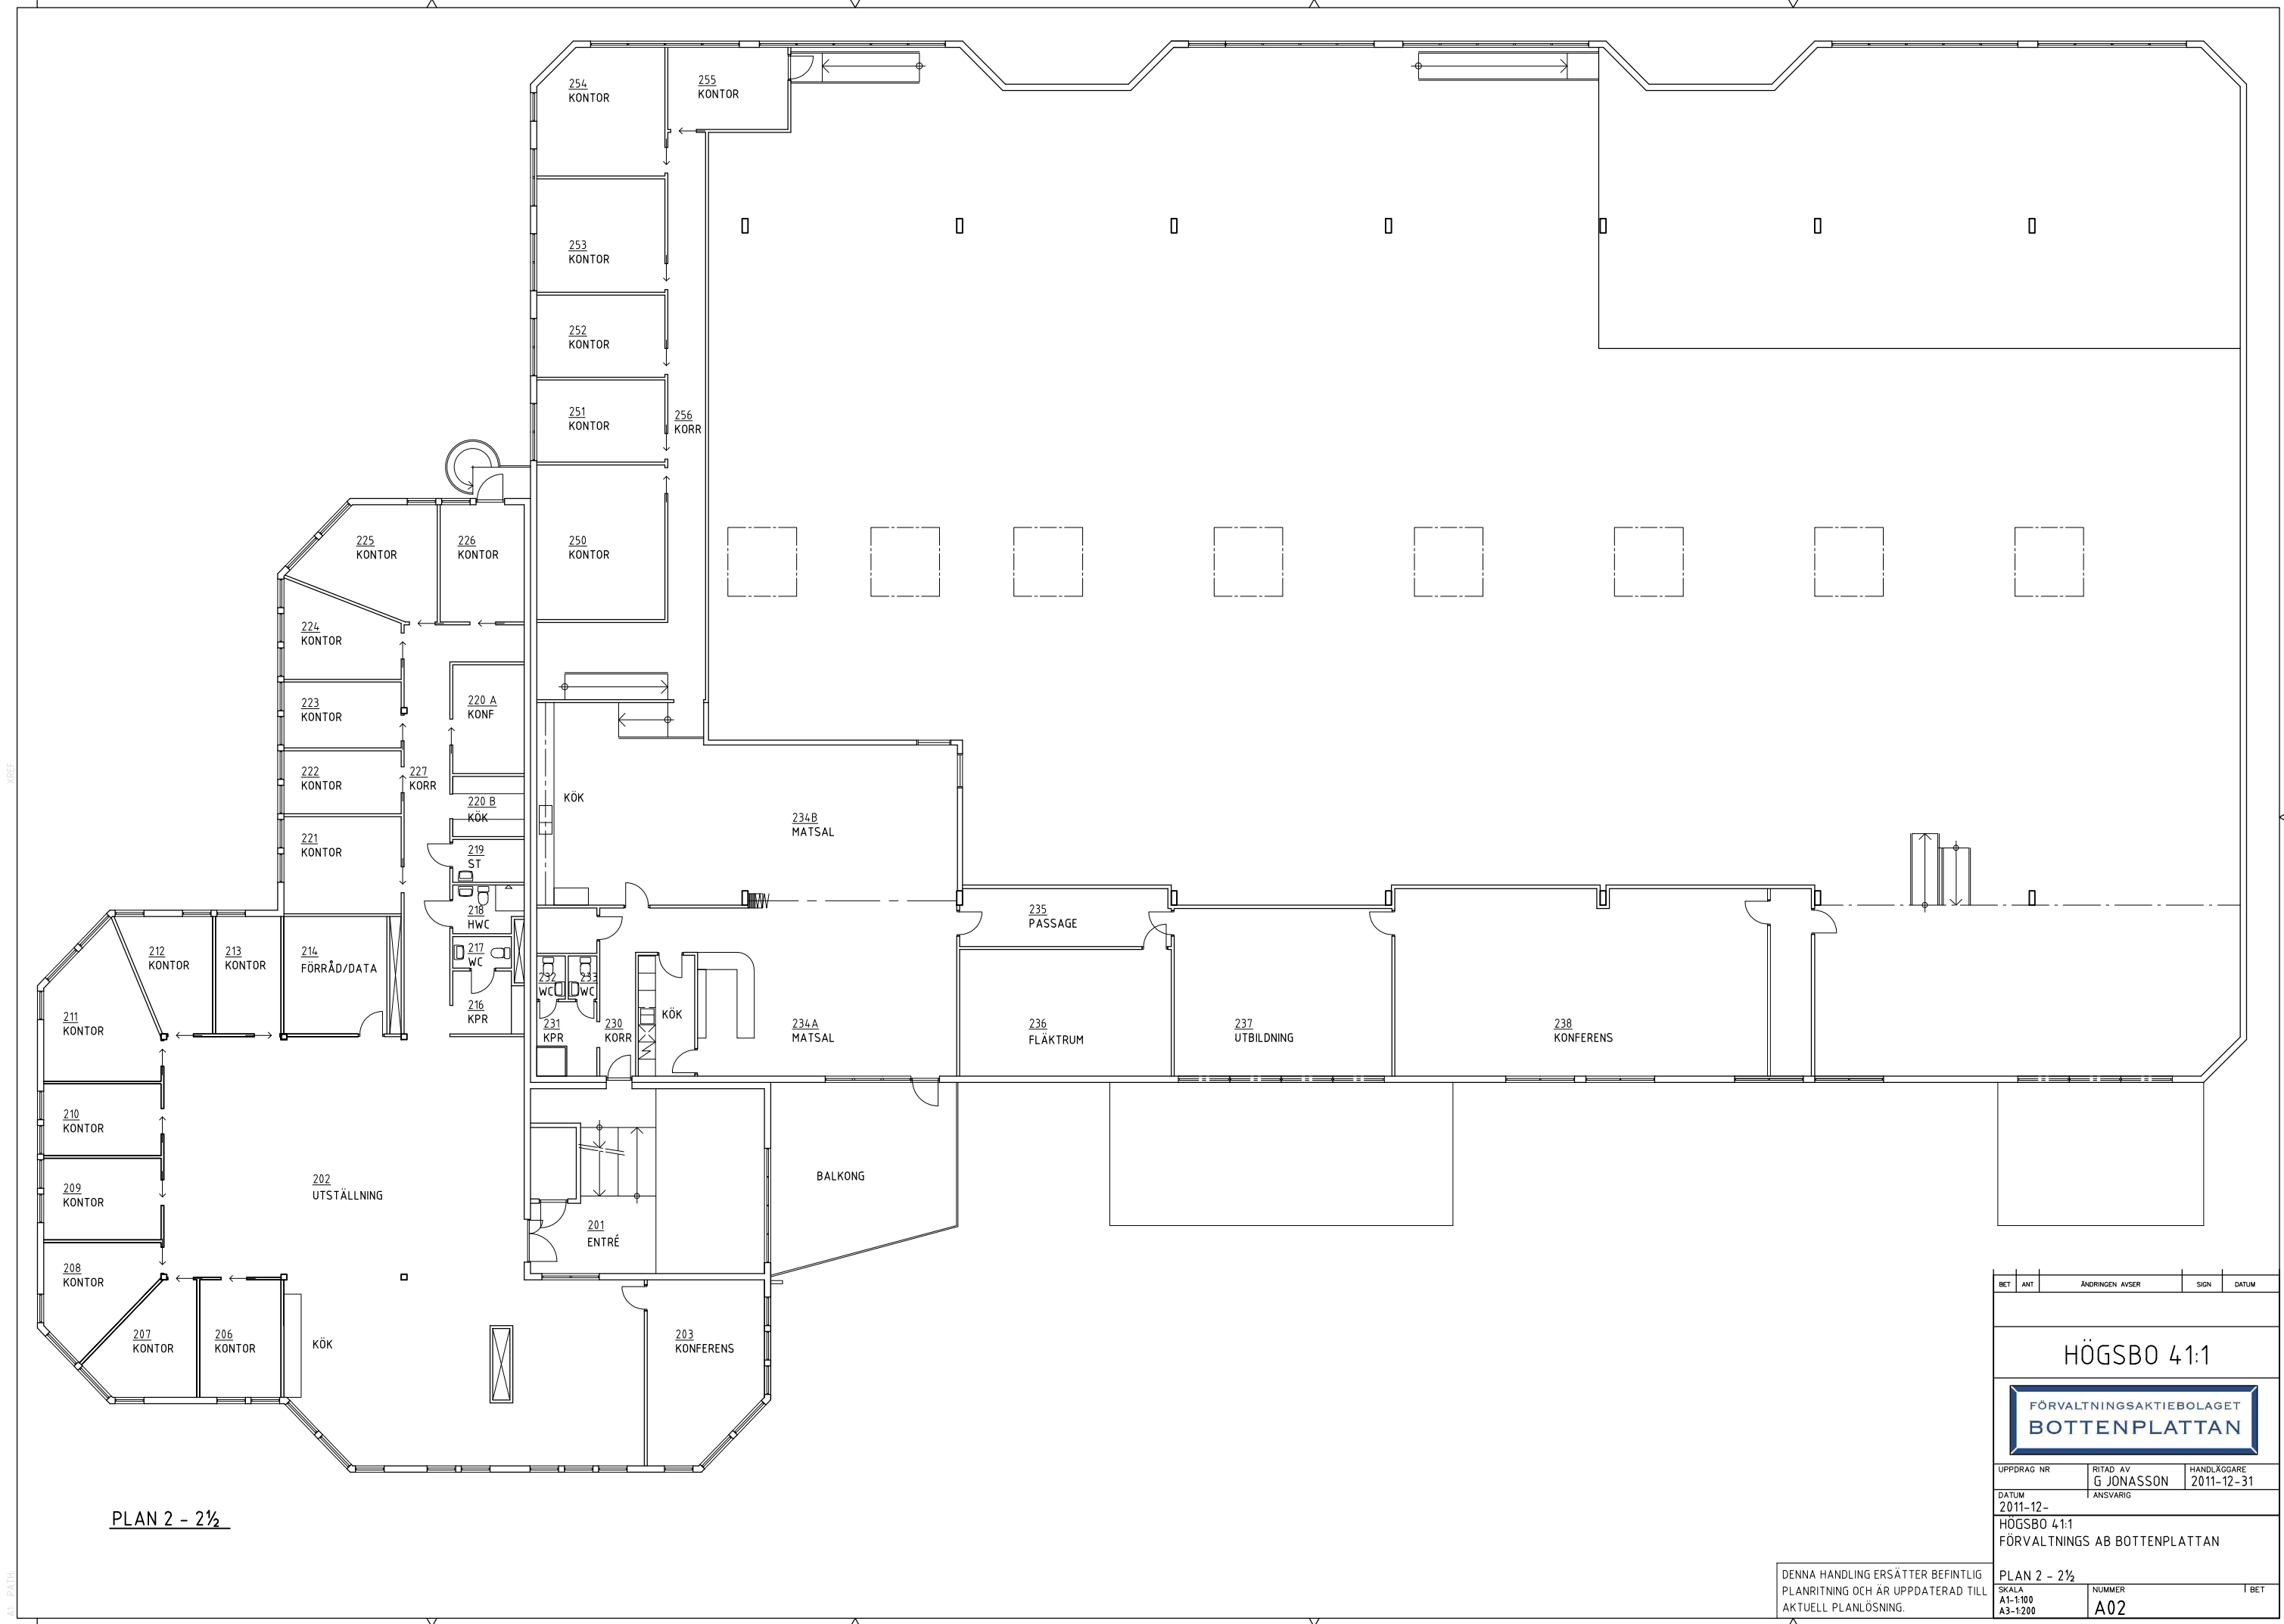

PLAN 2 - 2½

BET	ANT	ÄNDRINGEN AVSER	SIGN	DATUM
FÖRVALTNINGSAKTIEBOLAGET BOTTENPLATTAN				
UPPDRAG NR	RITAD AV	HANDLÄGGARE		
DATUM	ANSVARIG	2011-12-31		
2011-12-				
FÖRVALTNINGS AB BOTTENPLATTAN				
PLAN 2 - 2½				
SKALA	NUMMER	I BET		
A1-1:100 A3-1:200	A02			

DENNA HANDLING ERSÄTTER BEFINTLIG
PLANRITNING OCH ÄR UPPDATERAD TILL
AKTUELL PLANLÖSNING.