


Skrattmåsen 4 Linneгатan 45 / Apoteksg. 7-11

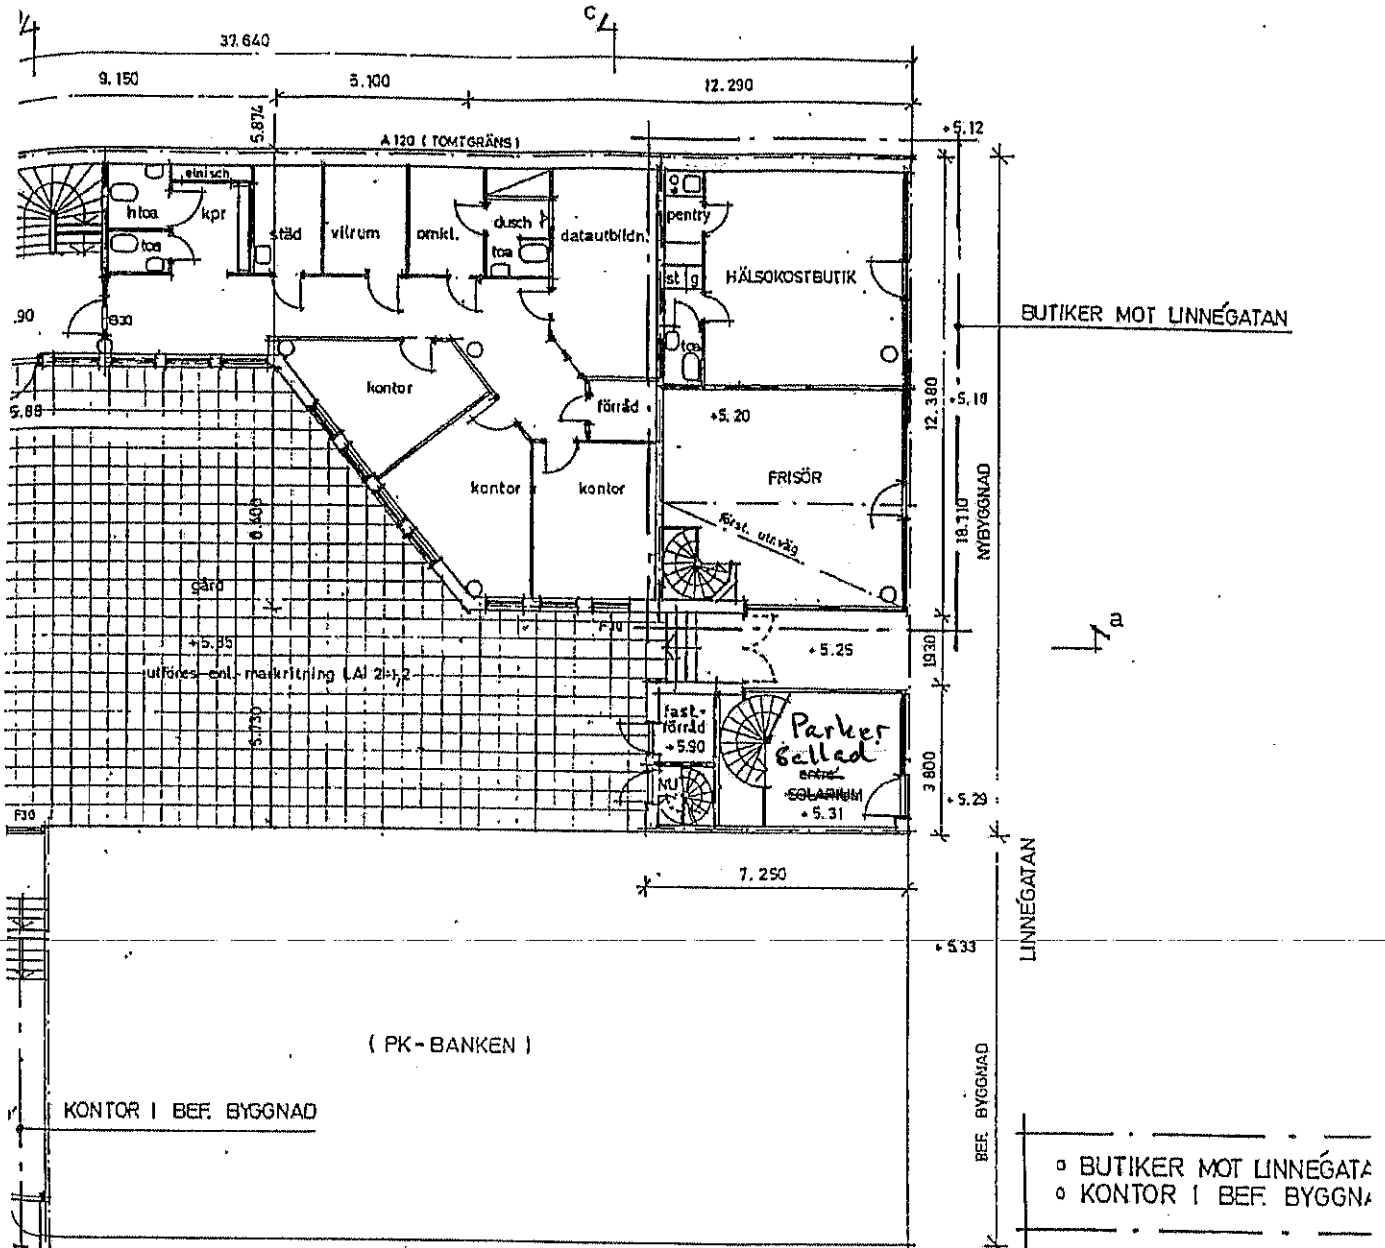

SOPRUM:

SOPRUM FÖRSES MED GOLVBRUNN OCH TAPPSTÄLLE.
BELYSNING GES LJUSSTYRKA MIN. 100 LUX.
DÖRR FÖRSES MED UPPSTÄLLNINGSGÄNDRING.

PARKERINGSBEHOV:

KONTOR: 14 PLATSER / 1000 m² x 1,76 = 25 PLATSER
BUTIKER: 30 " " " " x 0,40 = 12 " " "
TOTALT 37 PLATSER
ANTAL ANLAGDA PLATSER: 30
PARKERINGSKÖP 7

GÄROS- OCH MARKPLANERING UTFÖRES RITN. LA 1-2.

BÄRANDE OCH AVSKILJANDE DELAR I BEFINTLIG E MOTSVARAR KRAVEN FÖR BRANOSÄKER BYGGNAD.

TRAFIKBULLERNIVÅN I KONTOR FÅR EJ ÖVERSTIGA 40

NYBYGGNAD AV KONTORSHUS

BRANOSÄKER BYGGNAD. BRANOCCELLGRÄNSER: FÖNSTER MOT GÅRD UTFÖRES UTRYMNINGSBARA EN GRIND MELLAN GÅRD OCH GATA UTFÖRES ÖPPNINGSE NÖDUTRYMNING.

UTMÄRKNING AV NÖDUTGÅNGAR OCH UTPLACERING A SLÄCKARE I SAMRÅD MED BRANDMYNDIGHETEN.

D elinischer
C hisa / dorr erke
B stödmur, NU, förest

F butik, bef. byggn. 910527 A fasader, omkl/vik
E byggn. lovsgranskning 901122 E MK, AM, REVISORER: NITSE

	PETER KRABBE ARKITEKTKONTOR	SKRATTMÅSEN LIMHAMN plan 1
	SKRATTMÅSEN 11 23010 SKÅNE TEL. 040 - 47 24 24	