



Malmö Stad
Stadsbyggnadskontoret
Reviderad
NYBYGGNADSKARTA

Fastighetsinformation:

Areal: 4077kvm

Fastigheten belastas av avtalservitut
Ändamål: Nätstation, elkablar

Planinformation:

Detaljplan: 1280K-Dp4373
Beslutstid: 2006-04-12

Planbestämmelser, se vår hemsida www.malmo.se

VA-information:

VA beskrivning, se bilaga 2
För VA-information ansvarar VA-syd
e-post: nbk@vasyd.se

FGK-information:

För höjd mot allmän platsmark ansvarar Fastighets- och gatukontoret, Stadsutvecklingsavdelningen
e-post: kundservice.fgk@malmo.se

Till denna karta hör ett foljebrev

NYBYGGNADSKARTA ska ligga till grund för situationshandlingen i bygglovsansökan för nybyggnad samt större tillbyggnad.


Nybyggnadskarta har en giltighetstid på 1 år, om inga förändringar avseende detaljplan, gatuhöjder eller fastighetsgränser har skett. Därefter ska kontroll och eventuell revidering göras (kostnad för revidering tillkommer).

Efter 5 år skall ny karta beställas.

Koordinatsystem:	Höjdsystem:	Skala:	Levererad:	Kontrollerad/ reviderad:	Handtecknat:	Arbetsordernummer:
SWEREF 99 13:30	RH 2000	1:400	2015-08-17	2020-05-29	FE	101/2020

Kontakt: epost: nbk@malmo.se

Nybyggnadskarta ska användas som underlag för situationsplan och den får inte ändras eller beskäras.

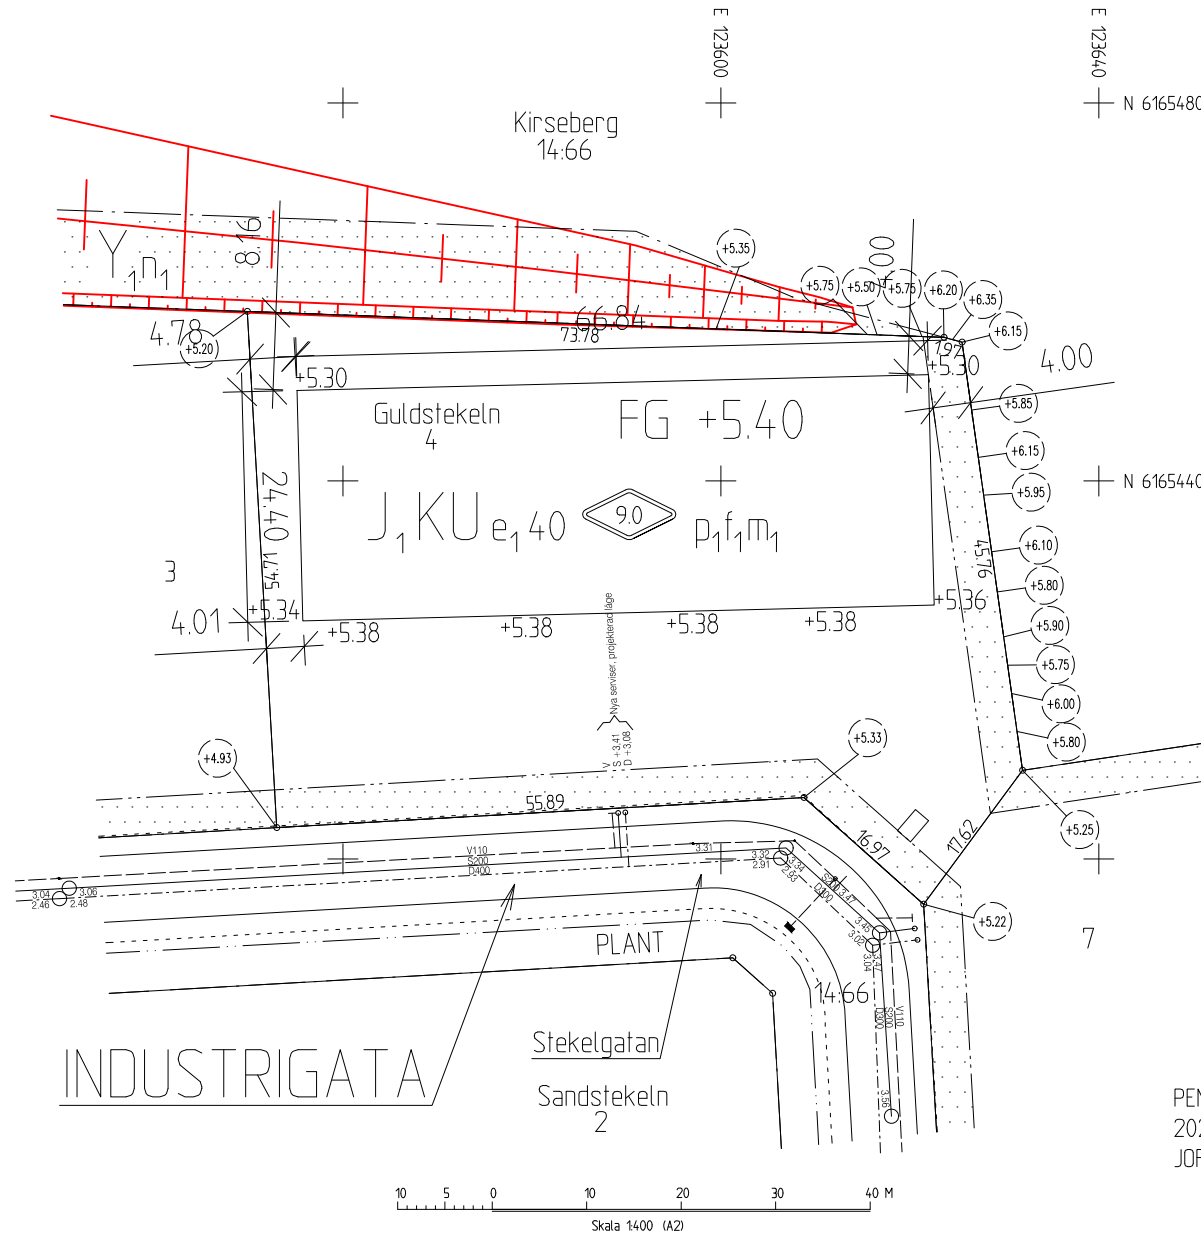

PENNA TILL SPIK AB
2020-08-31
JOFE

TECKENFÖRKLARING

-
- användningsgräns
 egenskapsgräns
 administrativ gräns
 administrativ- och egenskapsgräns
 fastighets-/traktgräns/gränspunkt
 fastighetsgräns-30
 Lr. Serv GA
 rättighetsgräns
 servitut

- | | |
|---|--|
|  | järnvägsspår |
|  | kaniststen |
|  | gångbanekant, vägkant |
|  | slänt |
|  | slödmur (tvärstreck på den sida där marken är högre) |
|  | mur |
|  | byggnad, skärmtak, byggnad under mark |

- | | | |
|---|---|----------------------------------|
| V | — — — — — | vatten |
| S | ⊙ — — — — — | spillvatten |
| D | ⊙ — — — — — | dagvatten |
| K | ⊙ — — — — — | komprimerat vatten |
| |  | ex. detaljplane-
bestämnelser |
| |  | prickmark |
| |  | forntänning |
| |  | vattenyta |

- | | |
|-----------------|--|
| 5,14, s.6, ga-7 | registerbeteckningar |
| (20,00) | ej fastighetsbestånd gräns |
| 20,00 | fastighetsbestånd gräns |
| + | rutnåtskryss |
| (+0,00) | befintlig marknivå |
| (+0,00) | fastställt höjd mot allmän plats och eller kvartermark |