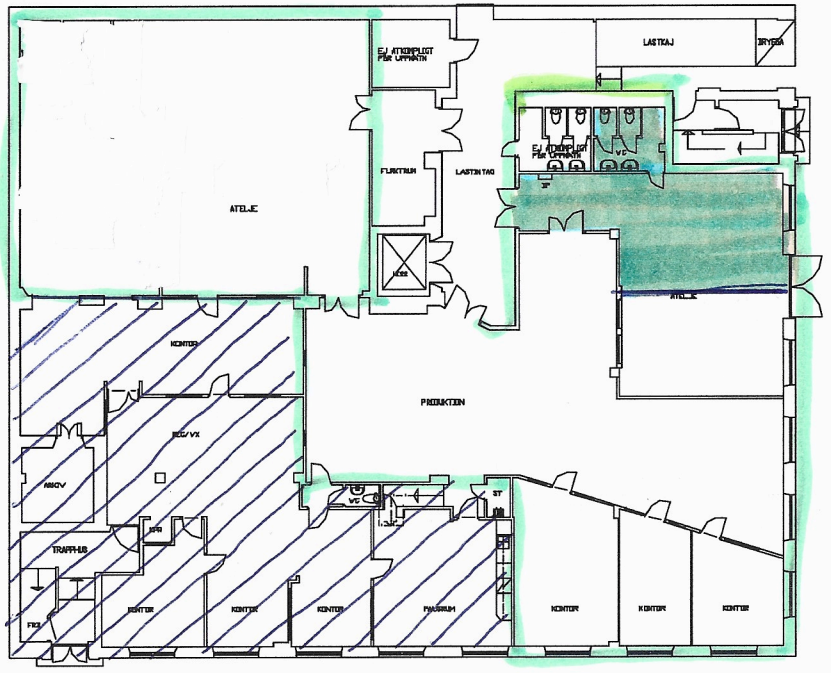


BET	ANT	ANDRINGEN AVSER	DATUM	SIGN

K.V URANUS NR 1 BORÅS

BORÅS BYGGPLANERING

UPPDRAGS NR	RITAD/KONSTR AV	HANDLÄGGARE
2007		
DATUM	ARKIVARKIS	
020704		

RELATIONSRITNING
PLAN 2

SKALA	NUMMER	BET
1:100	R1002	