

ÖSTRA STORGATAN 20

Plan 1 & 2 - Entréplan/källarplan

Objektsnummer: 373004-5022

Befintligt utförande

2020-08-25



- Cellkontor
- Golvta extern
- Mötesrum intern
- Mötesrum extern
- Golvta intern
- Pentry/Lounge
- WC / Förråd
- Begränsningslinje

- Entrépil
- Befintlig vägg
- Ny Vagg
- Nytt glasparti
- Befintlig dörr
- Ny dörr


KV. ALMEN 13

LOKAL

SKALA 1:100 @ A3

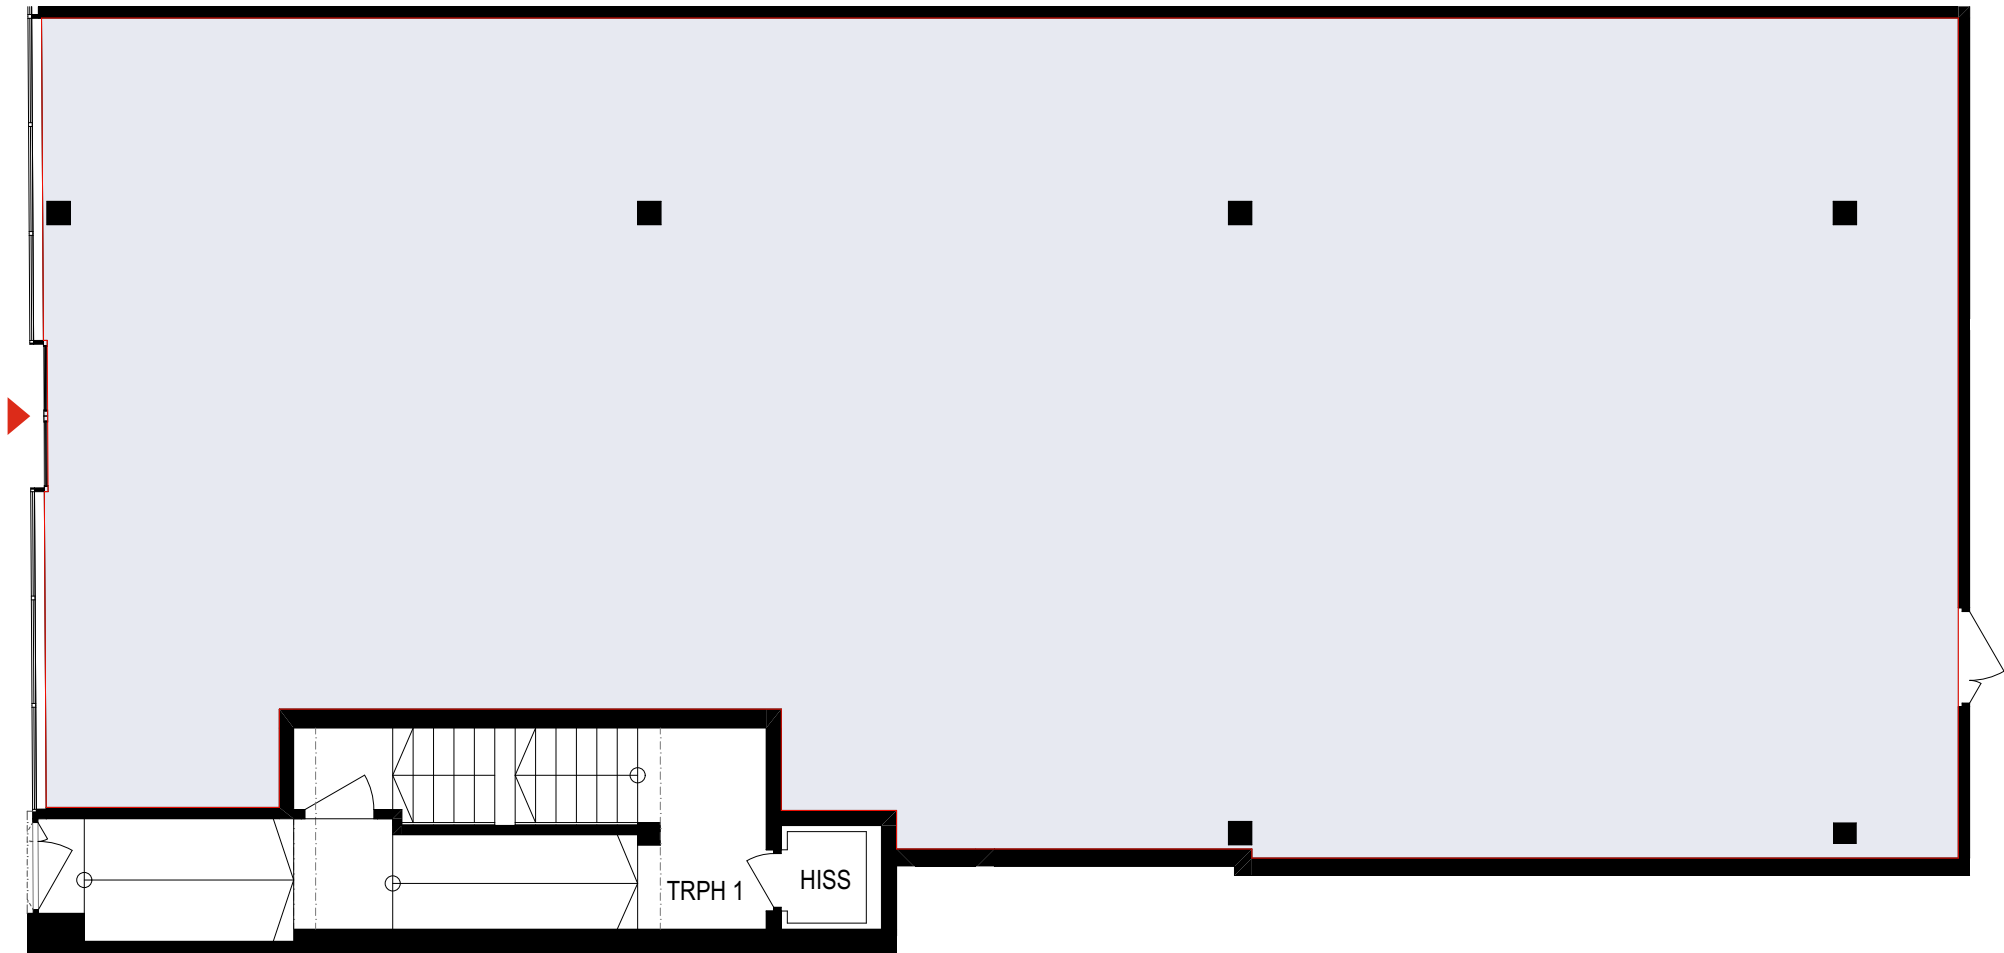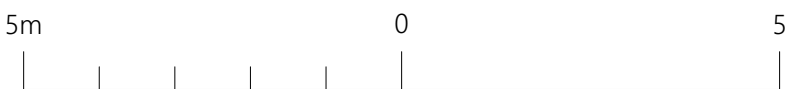

Plan 2 - Entréplan

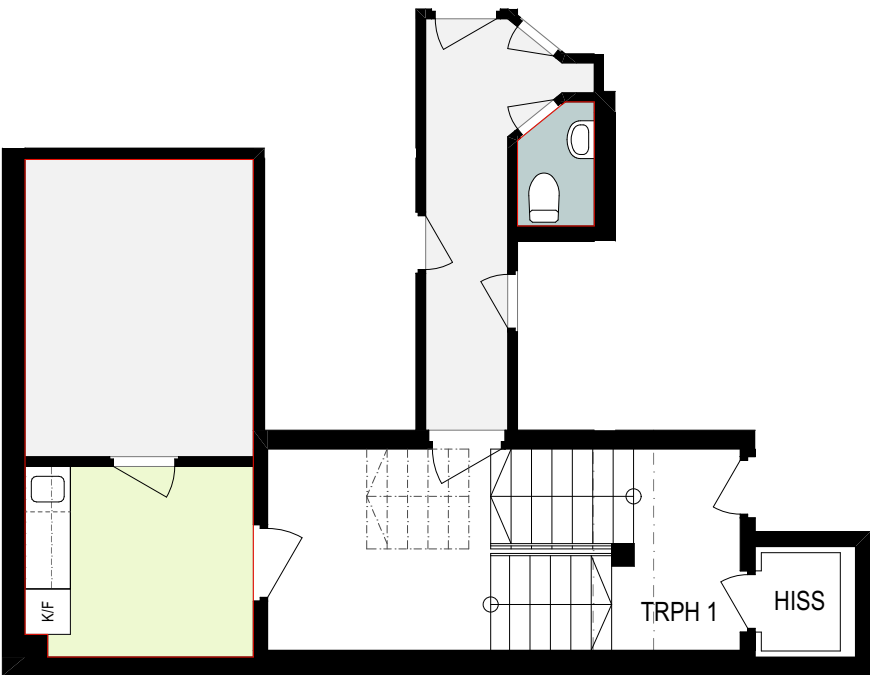

Plan 1 - Källarplan

