



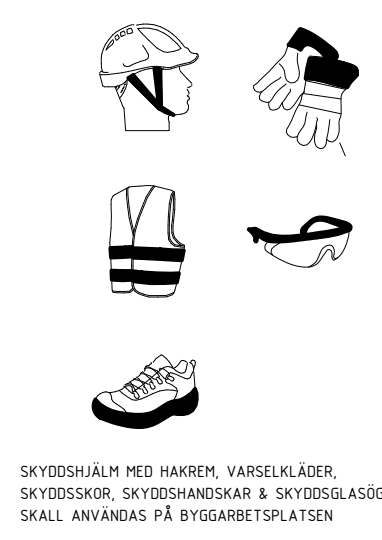

SKYDDSHJÄLM MED HAKREY, VÄRSELKLÄDER,
SKYDDSSKOR, SKYDDSHANDSAR & SKYDDSGÅSOGIN
SKALL ANVÄNDAS PÅ BYGGARBETSPLATSEN

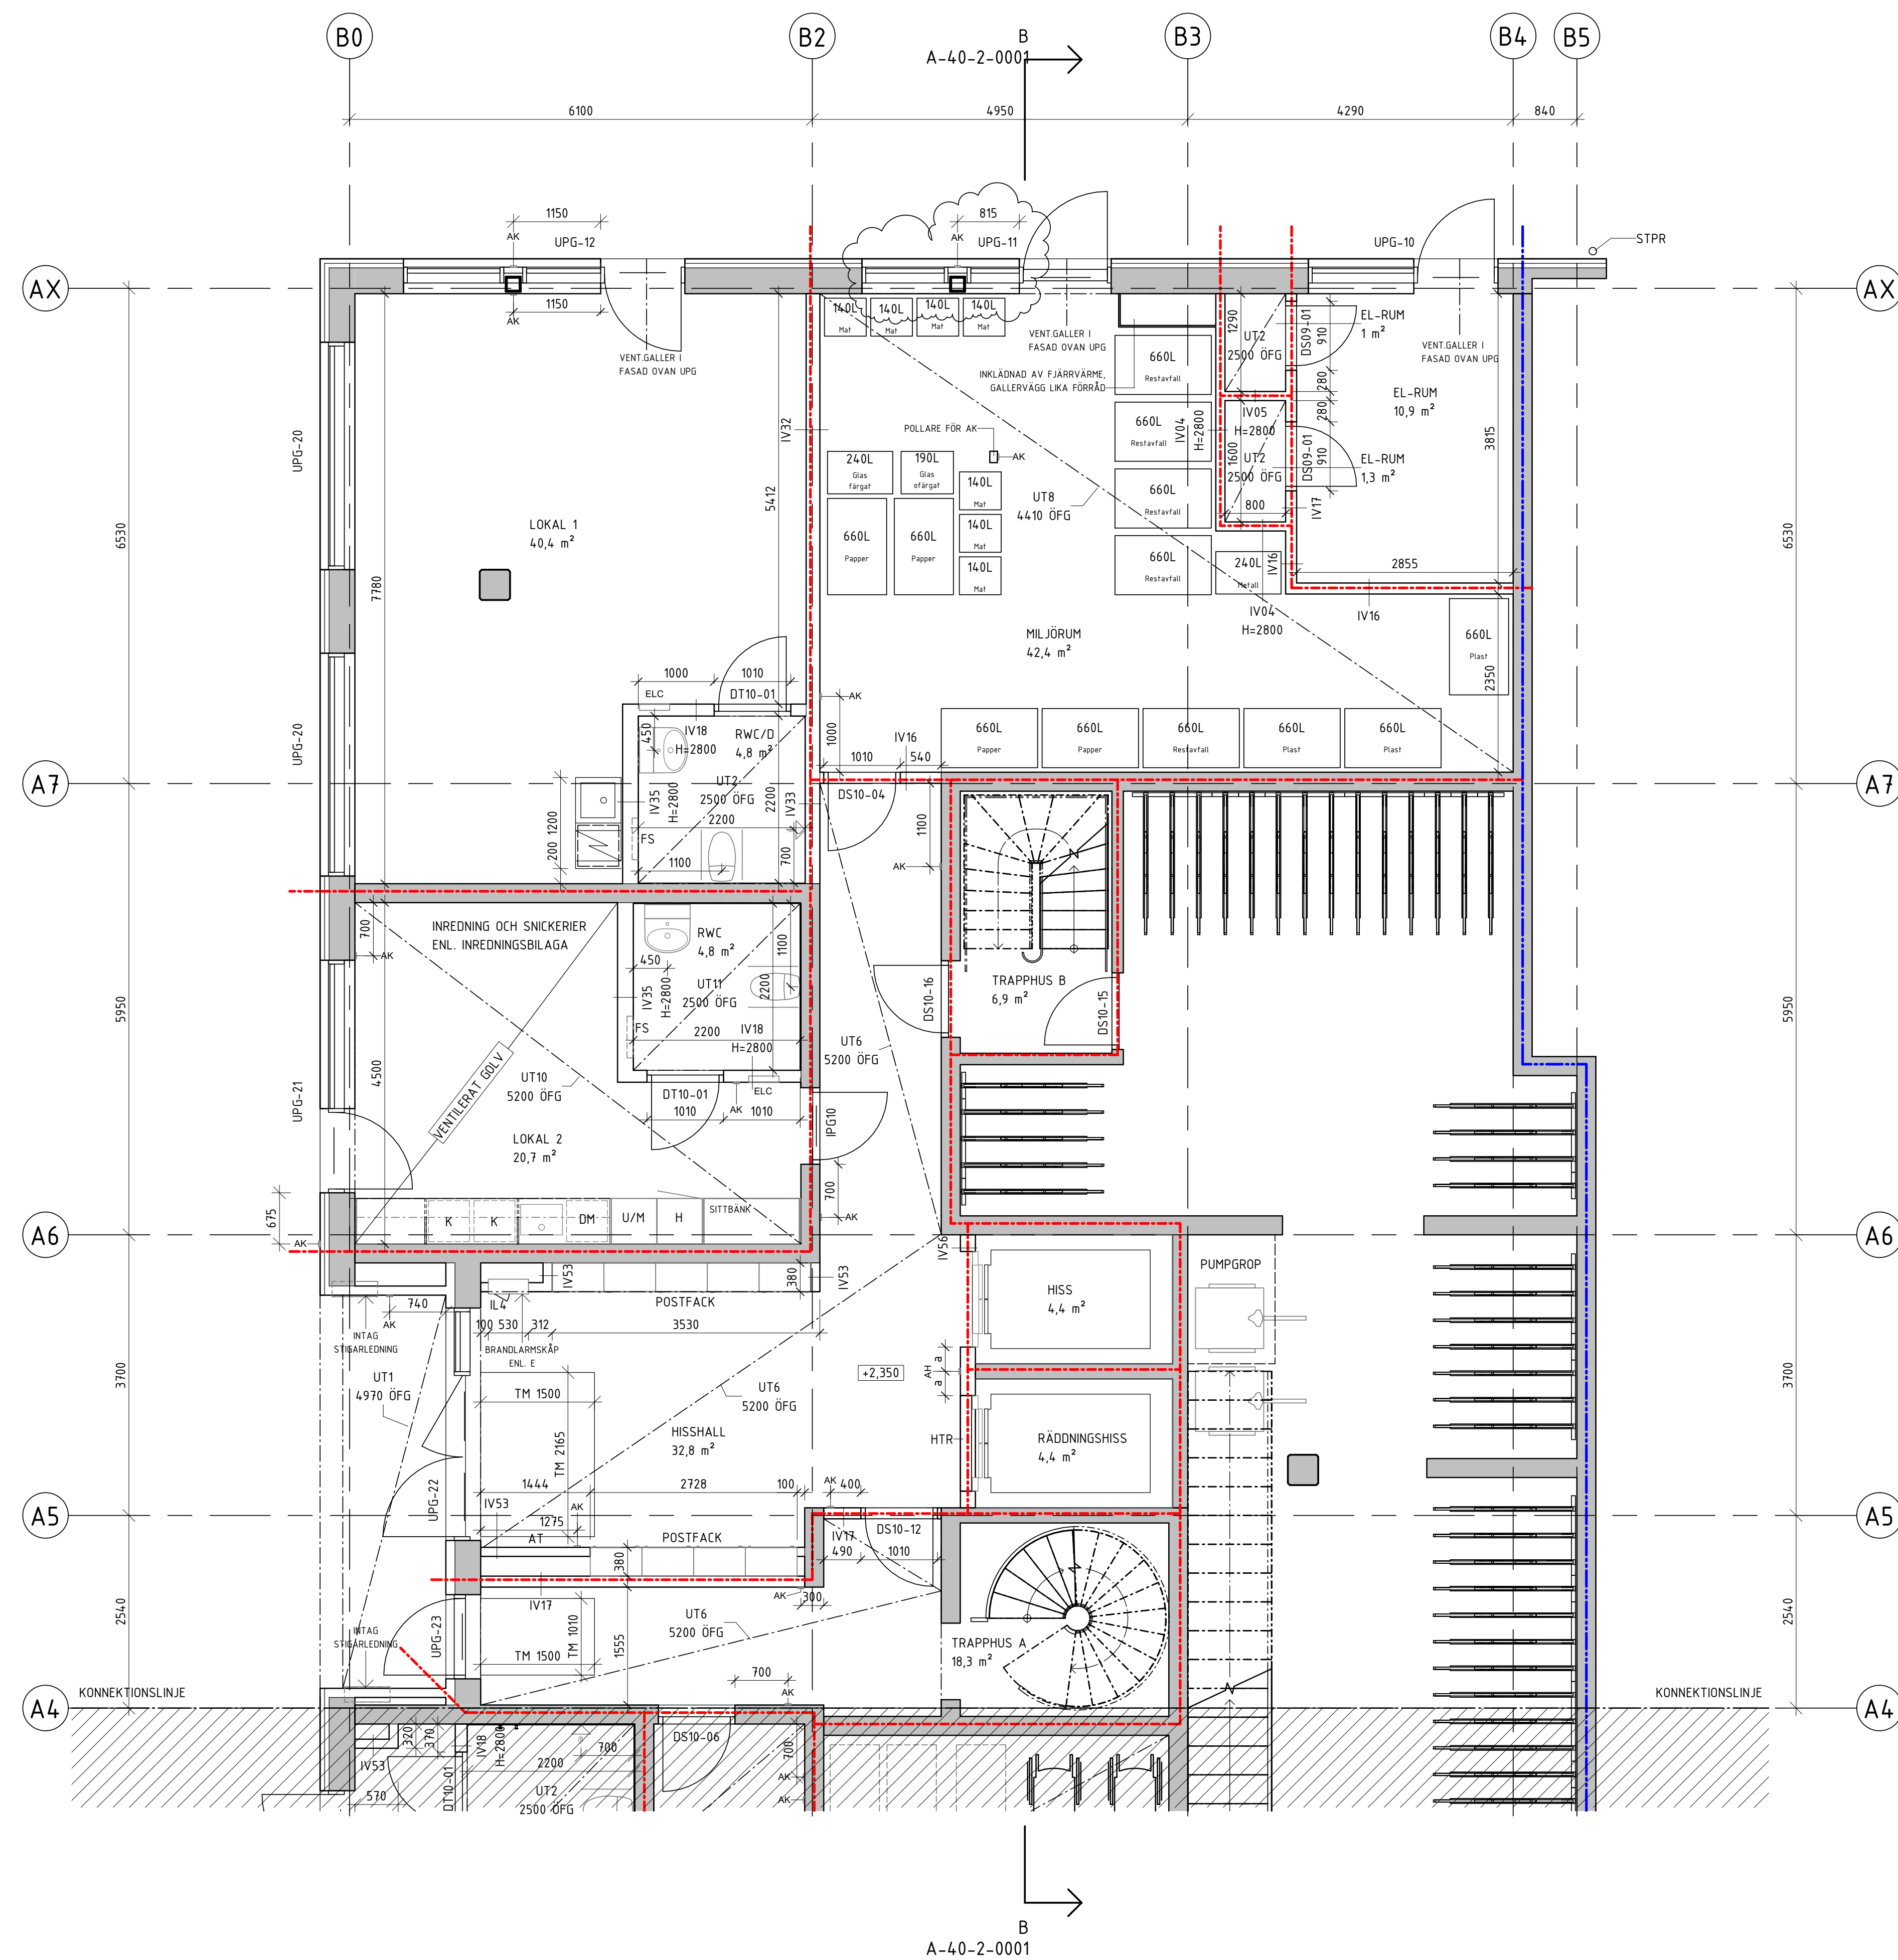

HÄNVISNINGAR

Förklaringar och föreskrifter enligt A-40-0-0001.

B	ENL. BH PM A03	2022-05-18	DN
A	ENL. BH PM A01	2022-04-21	DN
BET	ÄNDRINGEN AVSER	DATUM	SON

BYGGHANDLING

CICERON

MASTHUGGET 43:9

LOKALISERINGSFIGUR

KROOK & TJÄDER

☒	A	Arkitekterna Krook & Tjäder AB	031-704 17 30
☒	K	COWi AB	010-850 10 00
☒	V	Bengt Dahlgren AB	031-720 25 00
☒	VS	Bengt Dahlgren AB	031-720 25 00
☒	E	Bengt Dahlgren AB	031-720 25 00
☒	Br	Bengt Dahlgren AB	031-720 25 00
☒	M	Landskapsgruppen	031-749 60 00
☒	KP	COWi AB	010-850 10 00
☒	Ak	Norconsult	010-161 80 00

UPPDRAG NR 19.286	RITAD / KONSTRUERAD AV MF/DN	HANDLAGGARE M. WIJK/DN
DATUM 2021-11-12	ANSVÄRIG G. ZACKRISSON	

NYBYGGNAD FLERBOSTADSHUS

PLAN 10, DEL 1

SKALA A1 1:50 A3 1:100	NUMMER A-40-1-1010 B	BET
------------------------------	-------------------------	-----