

DK 12:2



Plan 1 Bottenvåning

Skala 1:200/A3

2022-10-26

Lokal A LOA 790m²

- Kontor / arbetsplatser
- Fika paus spontant möte
- WC

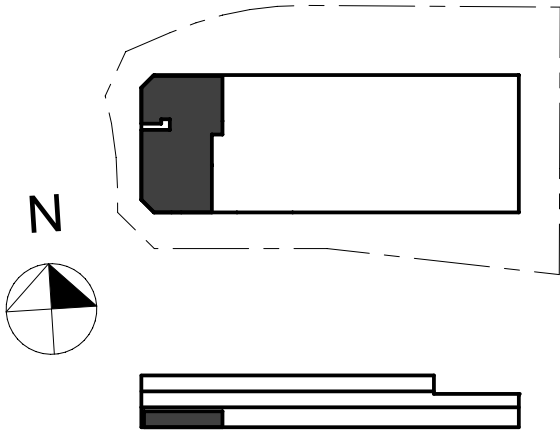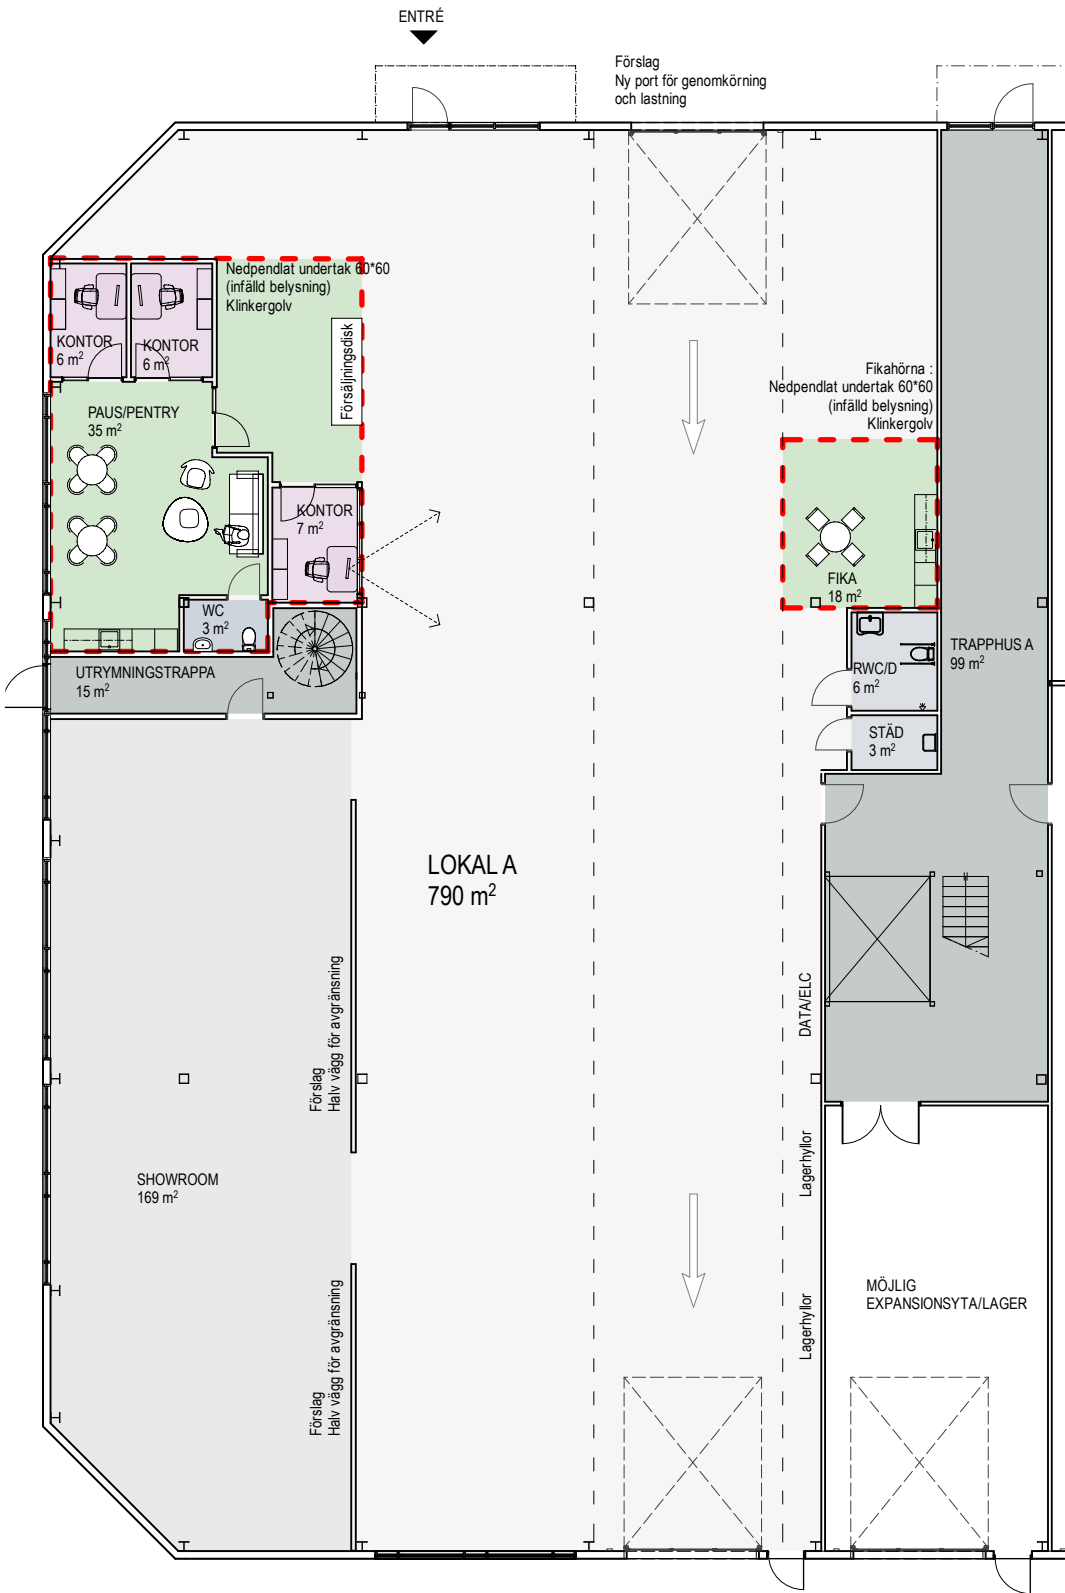

SKALA 1:200

