


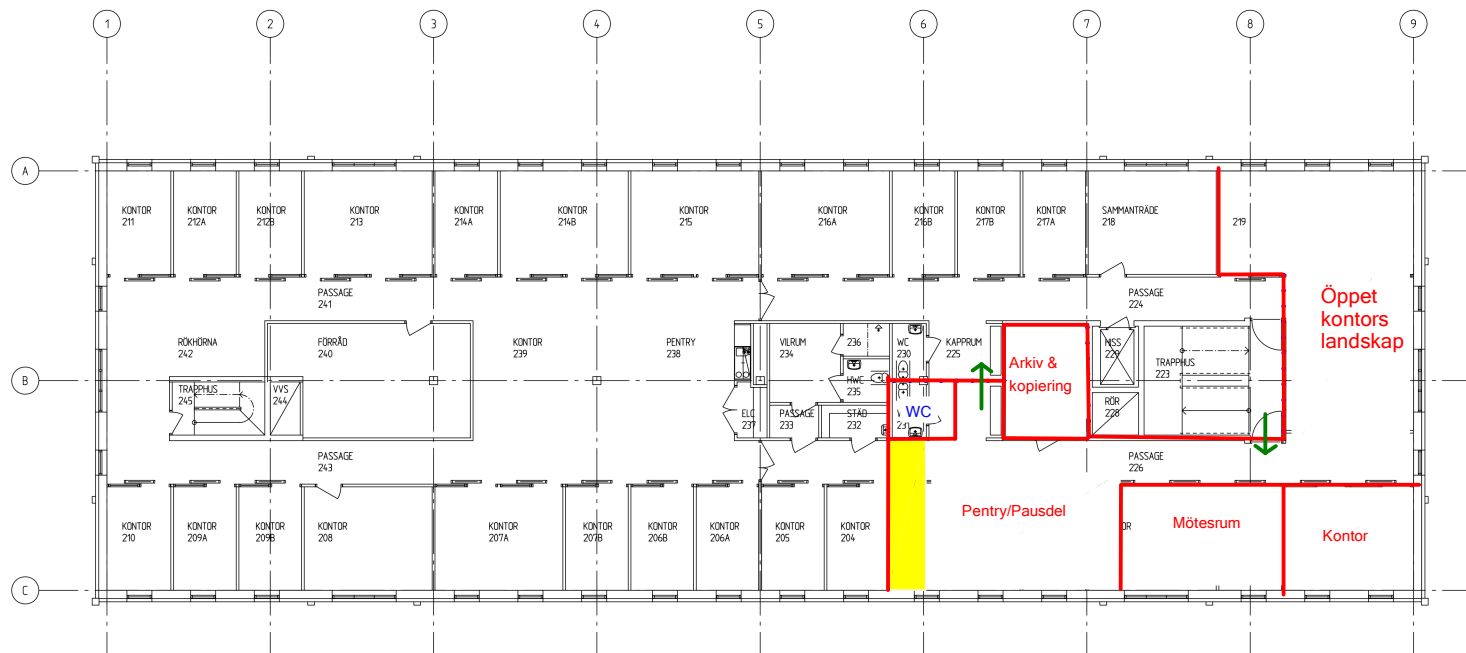

SVENSKA LANTMÄNNEN
SJÖVISAREN 7, FALKENBERG
KONTORSBYGGNAD
PLAN 2 TR.