



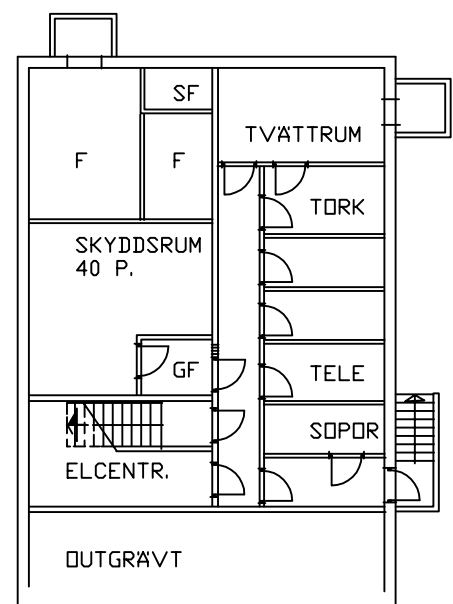


KÄLLARPLAN

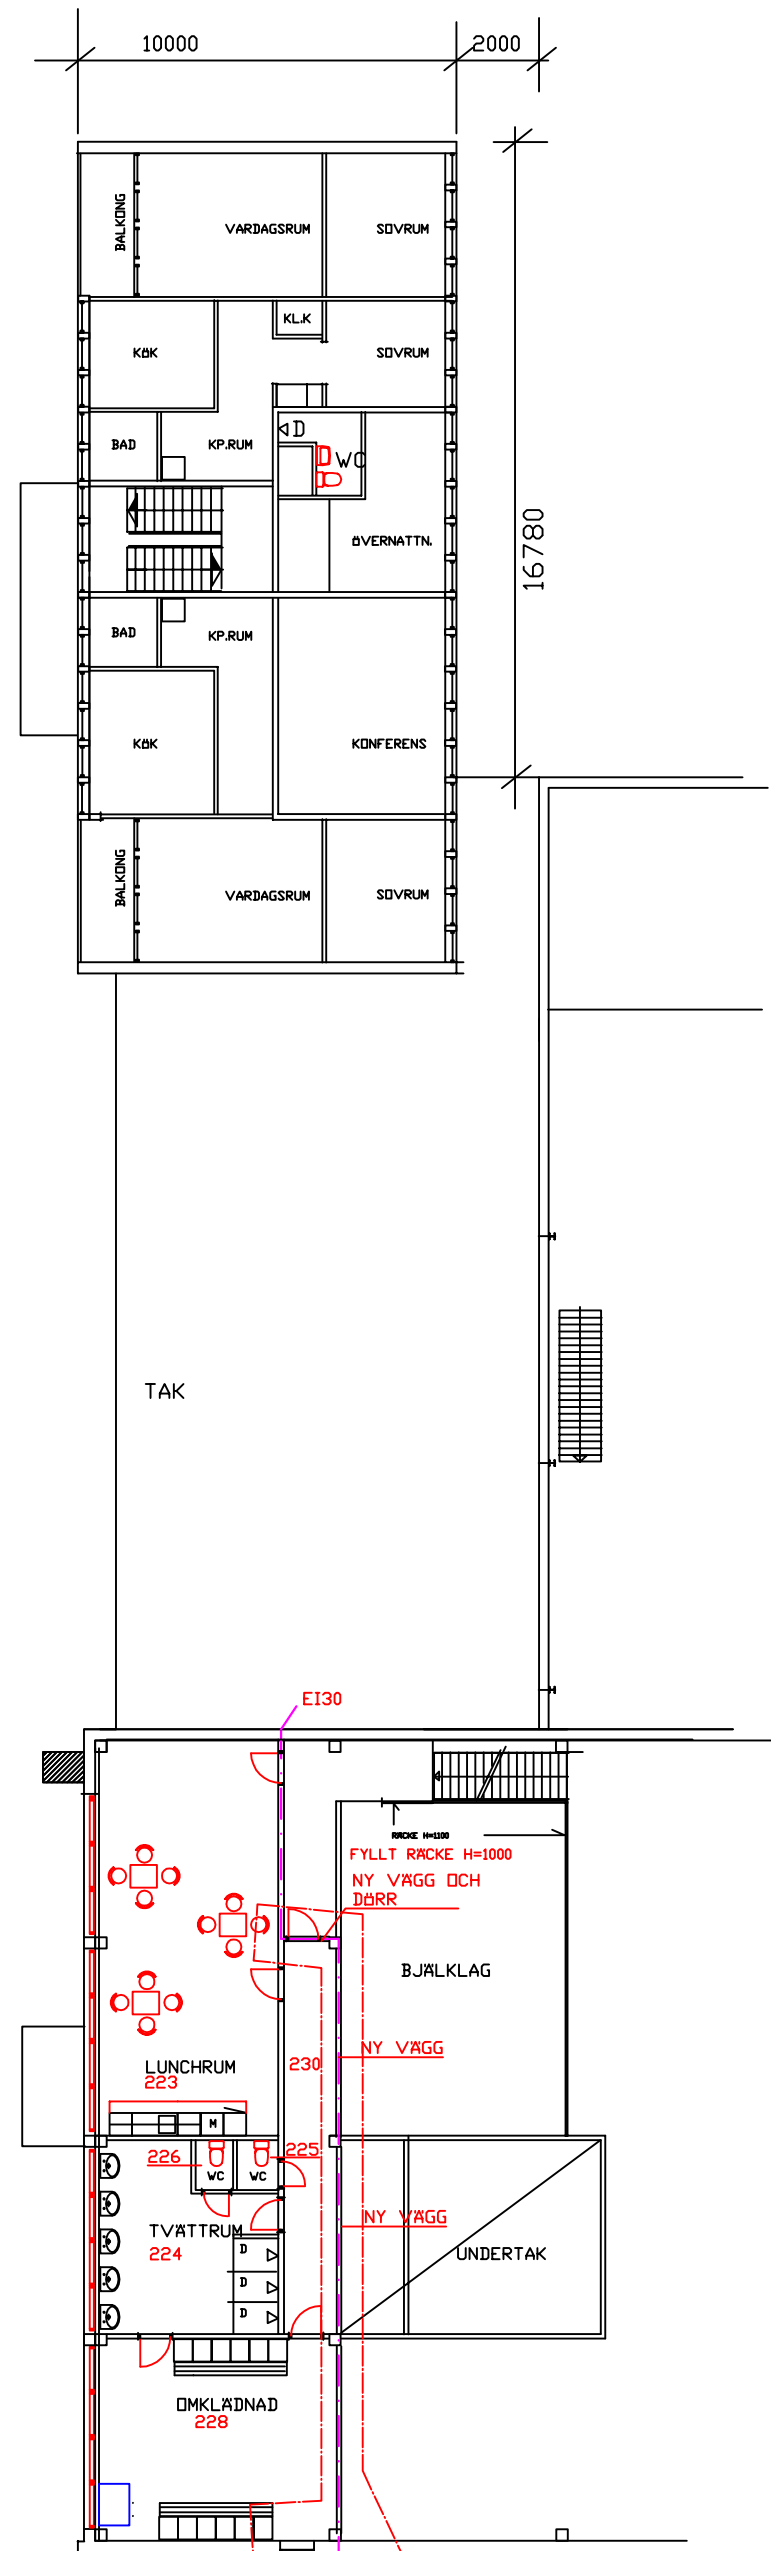

BYGGLOVSANSÖKAN AVSEER DENNA DEL

VÄN 2 1:200

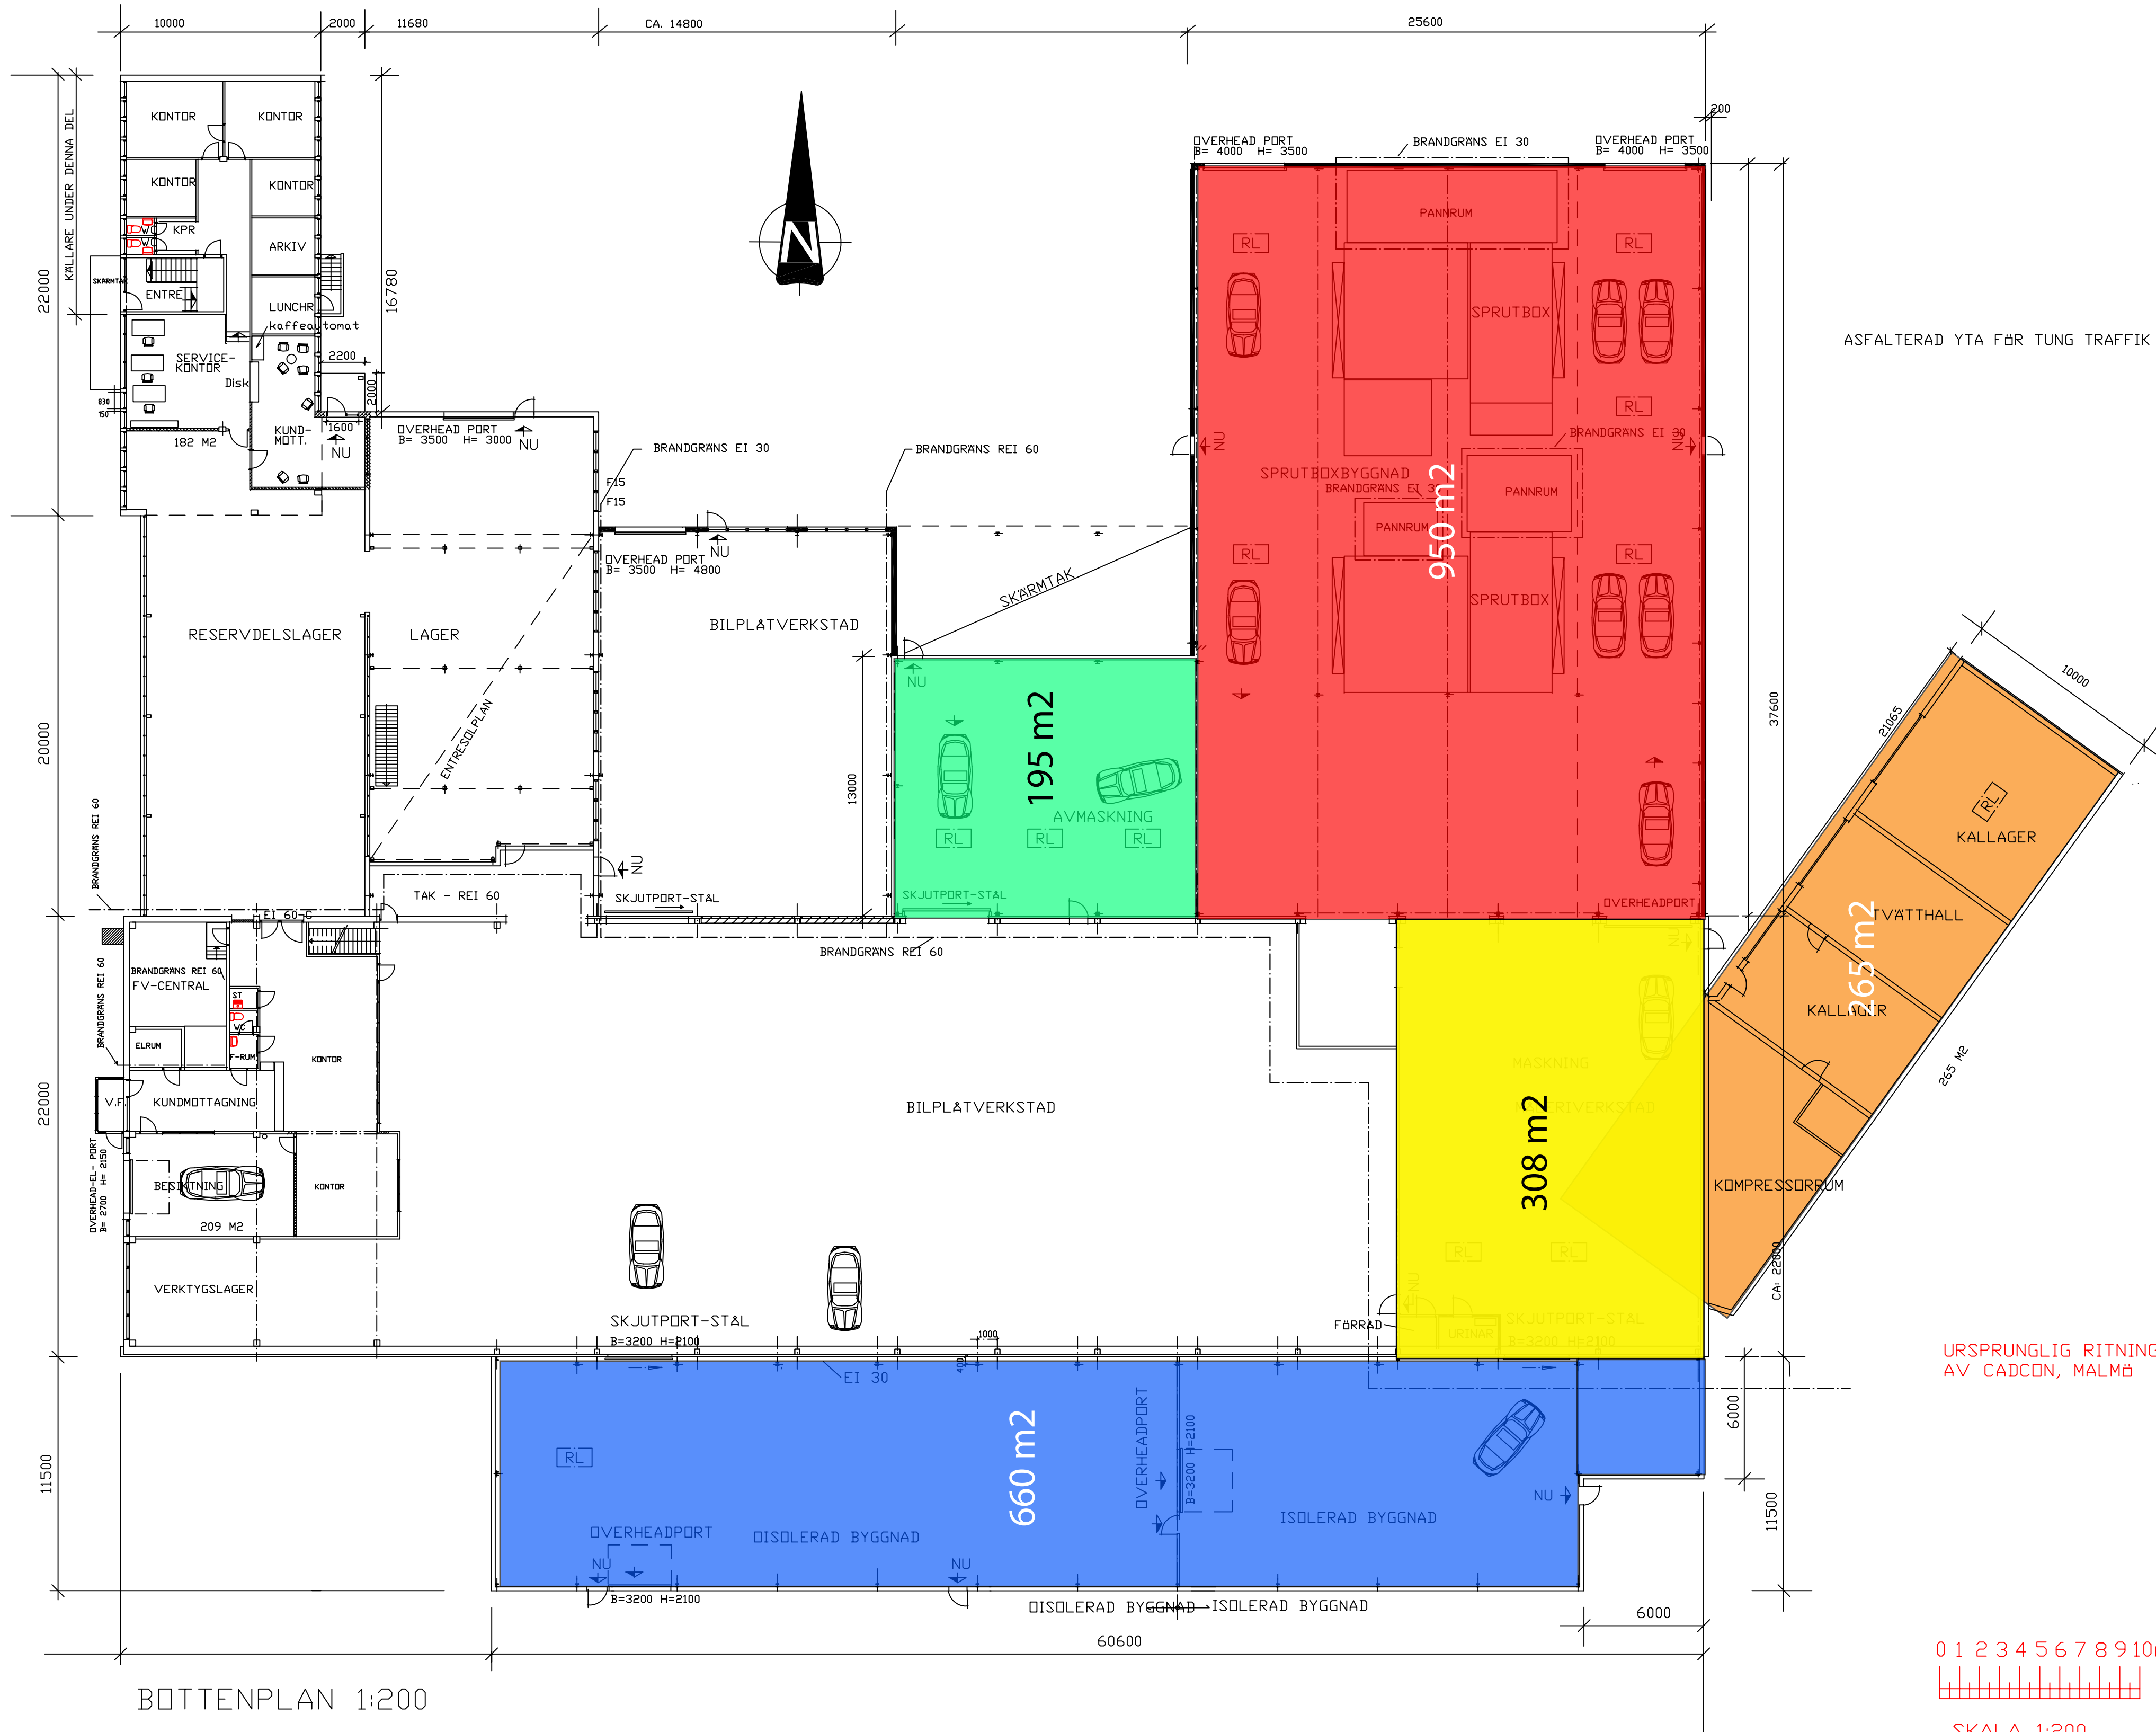

BOTTENPLAN 1:200

ANVISNINGAR:

- BYGGNADEN ÄR KLASSIFICERAD SOM BYGGNAD I BRANDTEKNISK KLASSE Br3
- BRANDGRÄNSER ENLIGT PLAN - REI 60 SAMT EI30
- RL = RÖKLÖCKOR MED RÖKDETEKTÖRER
- FASADER SE RITNING A-40-3-001

A HÄNVISNINGAR mm BORTT 20181113 L.A.

BET	ANT	ÄNDRINGEN AVSER	DATUM	SIGN
BYGGLOVSHANDLING				
Kv SEGEHOLM 11, MALMÖ HEDBERGS BIL AB, SKADECENTER KOMPLETTERING PERSONALUTRYMMEN PLAN				
UPPDRAG NR		RITAD/KONSTR AV	HANDLAGGARE	
		L.A.	LARS ARVIDSSON	
DATUM		ANSVARIG		
2018-10-09		L.A.		
GIPILET AB FEMSJUVÄGEN 44 218 74 TYGELSJÖ TELEFON 040-466220, 0768-466222				
SKALA	NUMMER		BET	
1:200	A-40-1-001		A	

URSPRUNGLIG RITNING UPPRÄTTAD
AV CADCON, MALMÖ

