


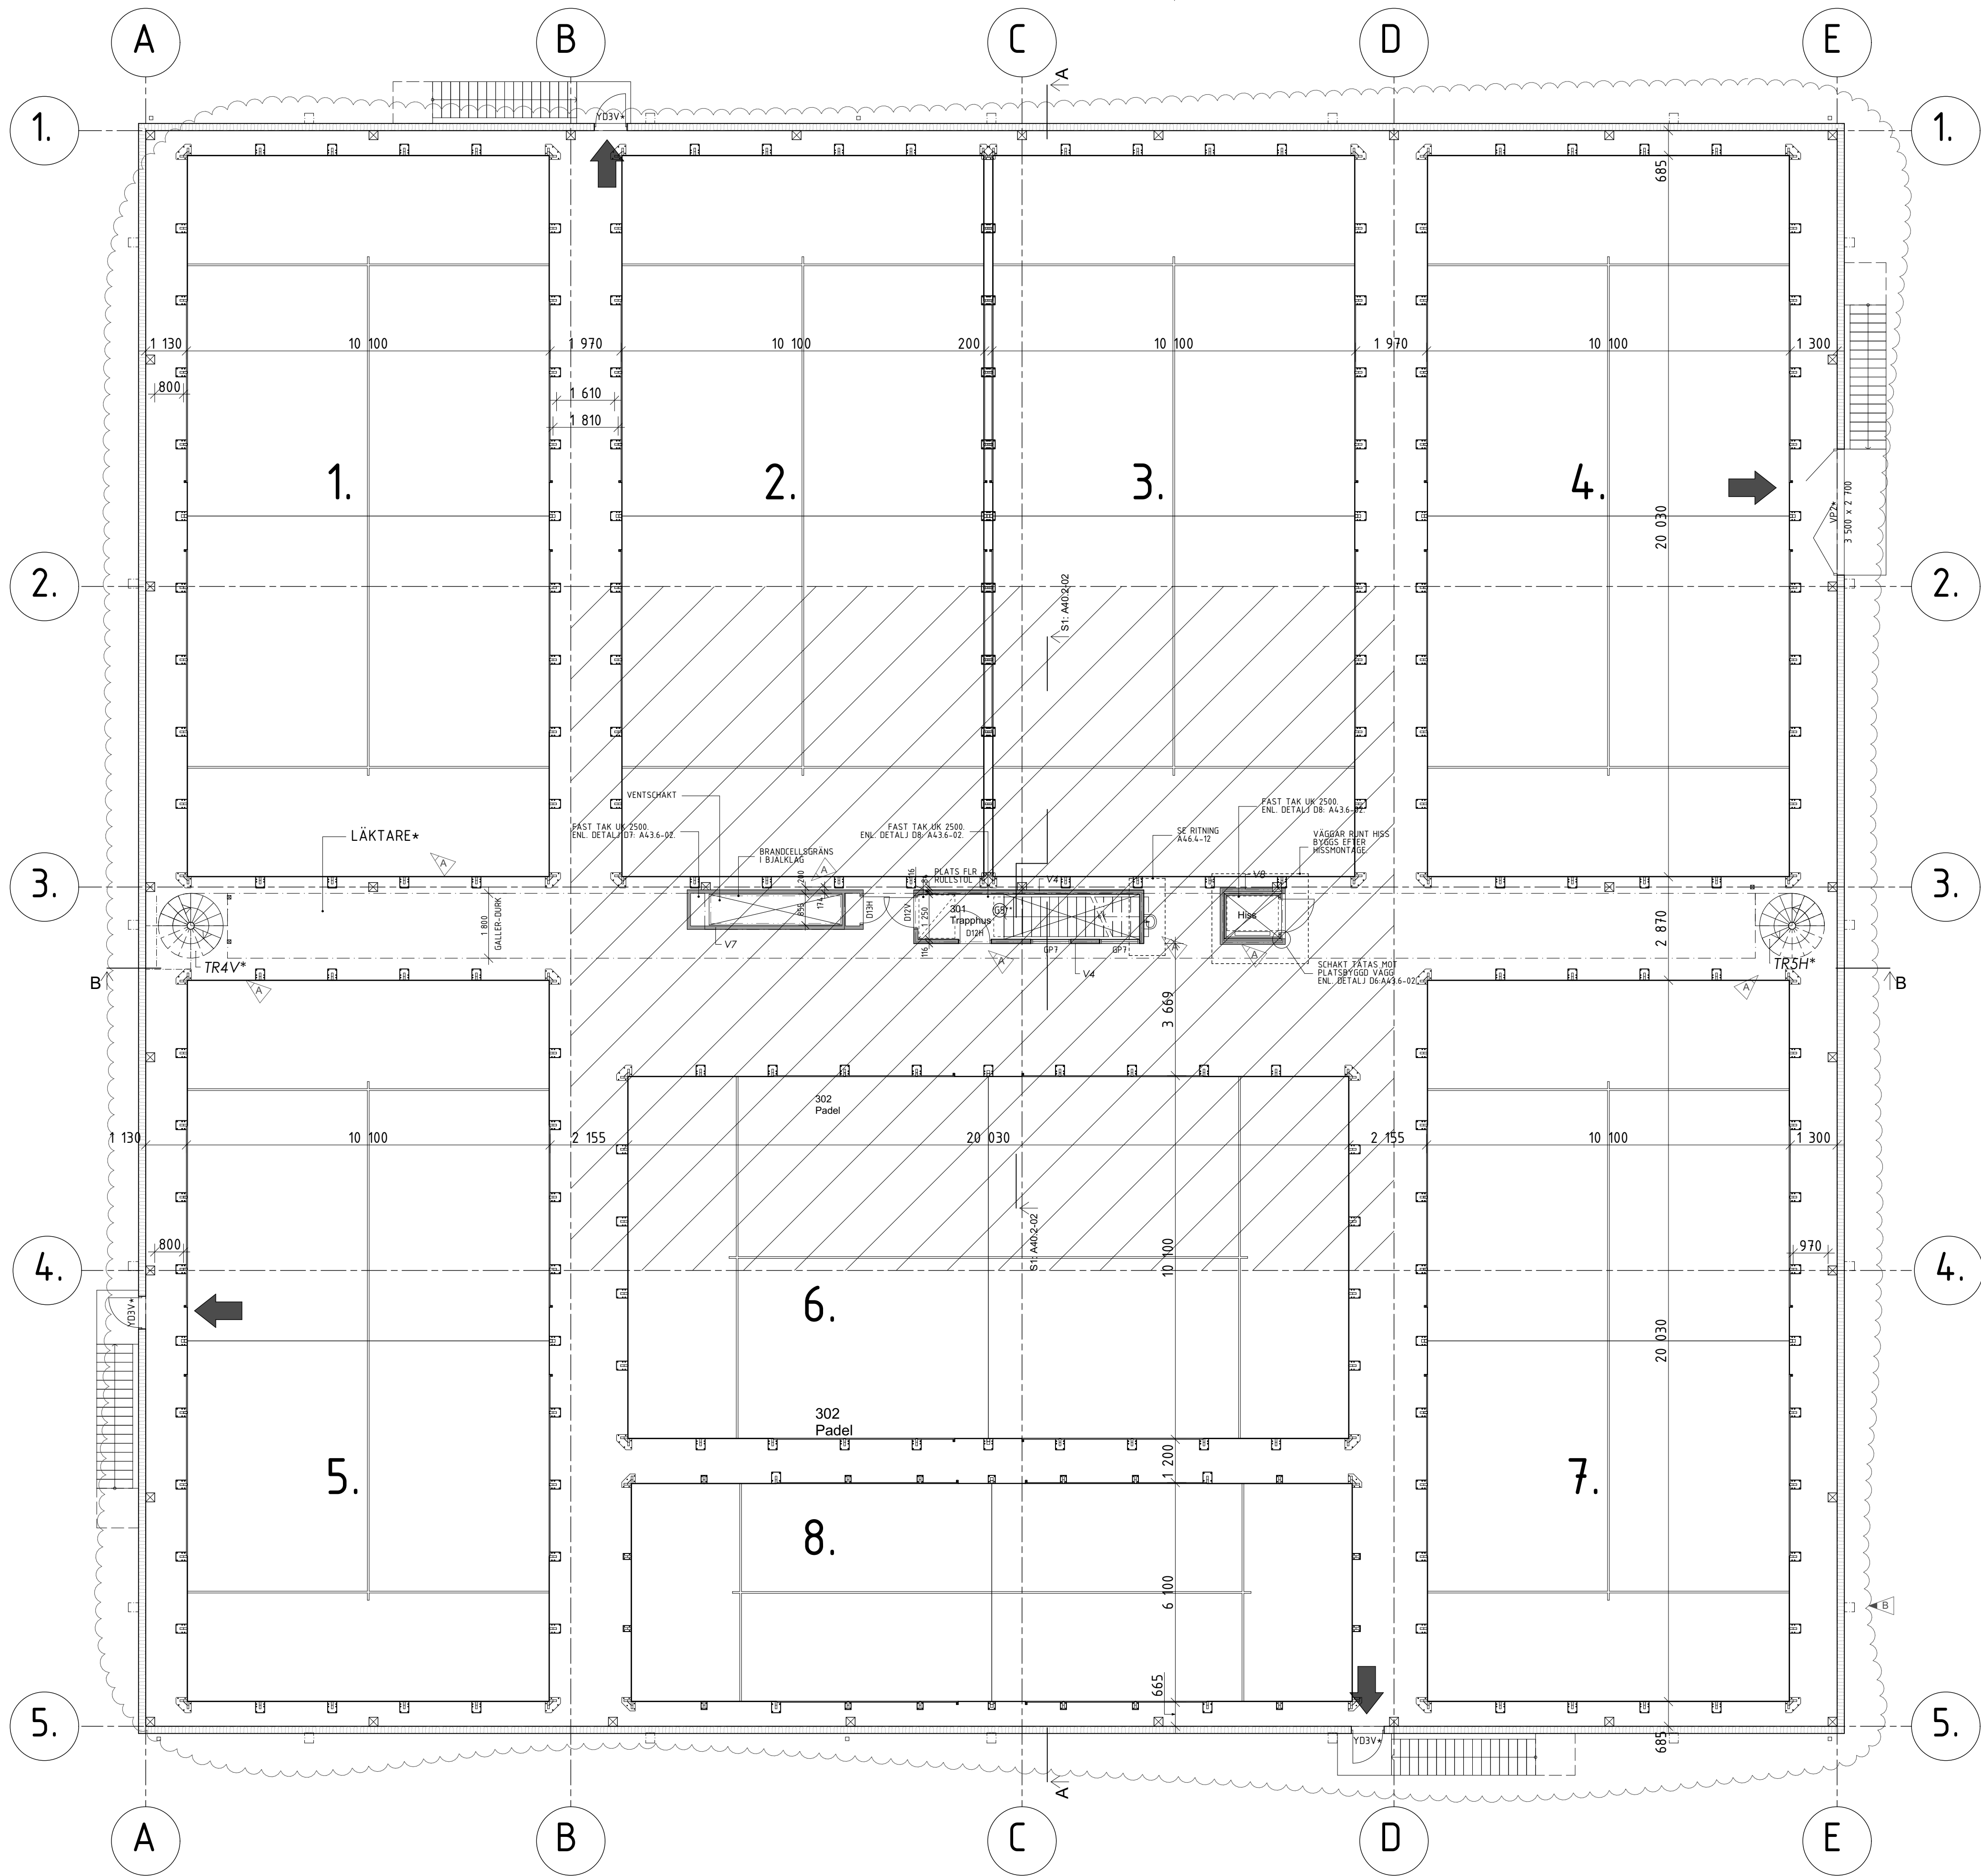

FÖRKLARINGAR OCH FÖRESKRIFTER

FÖRKORTNINGAR

* AVSER DEL SOM INTE INGÅR I ENTREPRENADEN.

FÖRKLARINGAR

PREFABRICERAD VÄGG

PLATSBYGGD VÄGG

BRANDUTRYMNINGSVÄG

BRANDCELLSGRÄNS EI60

HÄNVISNINGAR

SE RITNING A40.1-031

SEKTIONER, SE RITN. A40.2-01, 02
INVÄNDIGA GLASPARTIER, SE RITN. A43.4-01
INNERDÖRRAR, SE RITNING A43.4-02
INVÄNDIGA DETALJER, SE RITNING A43.6-02
INNERVÄGGAR, SE RITNING A43.6-01

B	1	Rev-PM A2	2020-06-01	US
A	8	Rev-PM A1	2020-05-27	US
BET	ANT	ÄNDRING AVSER	DATUM	Sign.
BYGGHANDLING				
LÄRPOJKEN 2				
Selander Arkitekter				
A	Selander Arkitekter			
E				
K				
L				
B				
V				
UPPDRAG NR	1901	RITAD AV	US	HANDLÄGGARE
DATUM	2020-05-15	ANSVÄRRIG	Urban Selander	US
NYBYGGNAD PADELBANOR/INDUSTRIHOTELL PLAN 3				
SKALA A1 1:100	NUMMER A40.1-03			BET B