



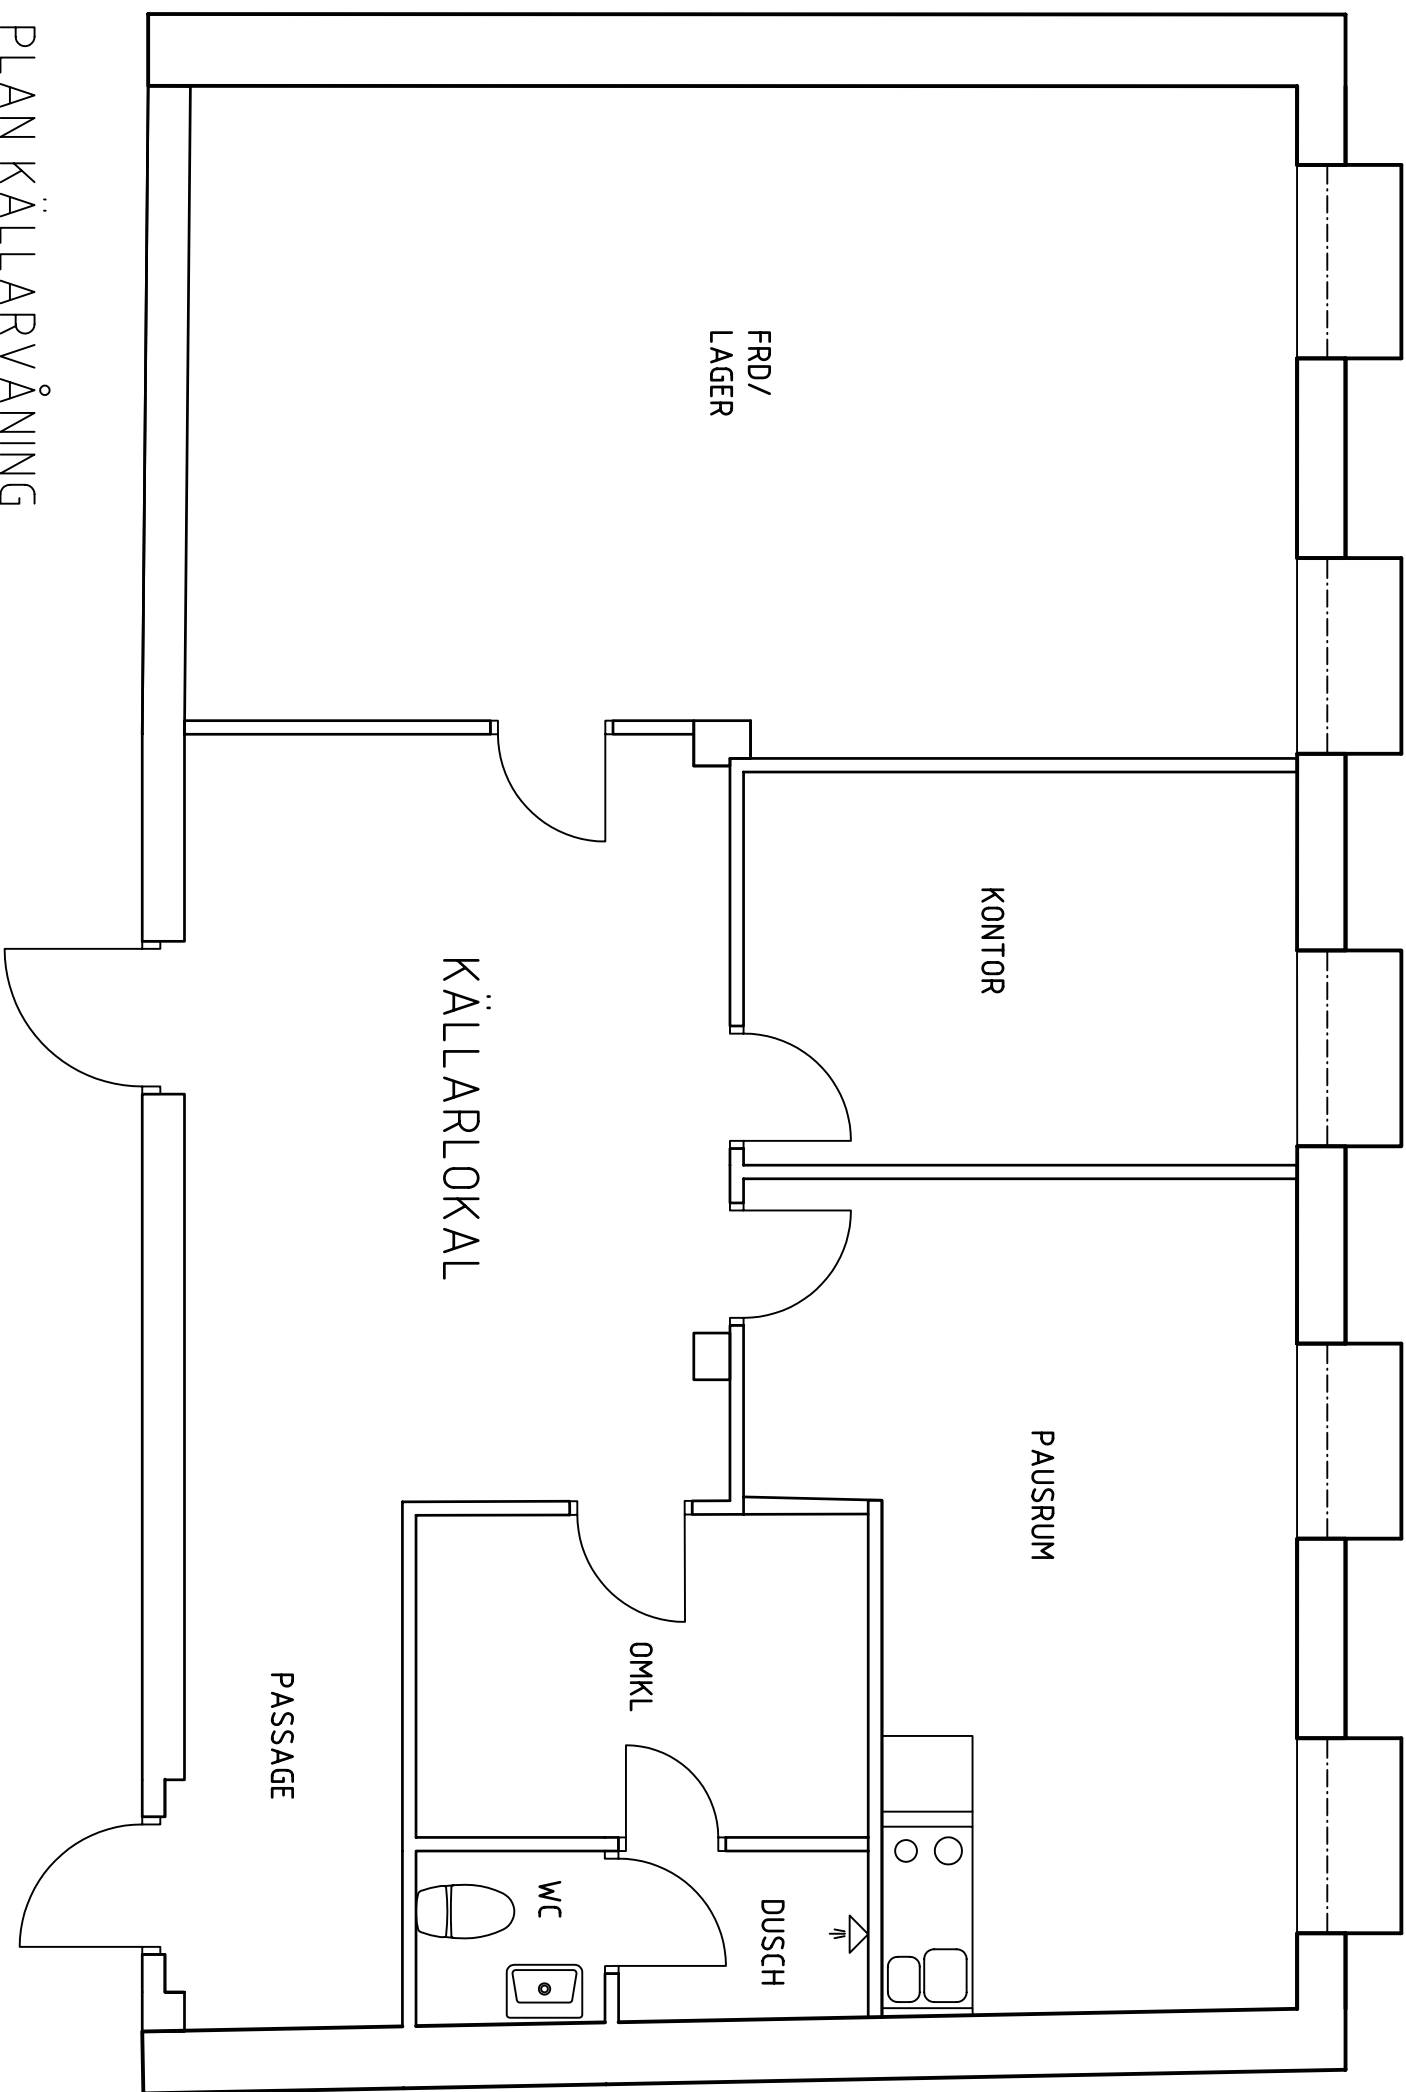


PLAN KÄLLARVÅNING
SKALA 1:50


UPPMÄTNINGSRITNING
P.G.A INREDNING & UTRUSTNING M.M. I LOKALEN ÄR
UPPMÄTNING EJ FULLSTÄNDIG. VID OMBYGGNAD
TAS KRITISKA MÅTT PÅ PLATS.

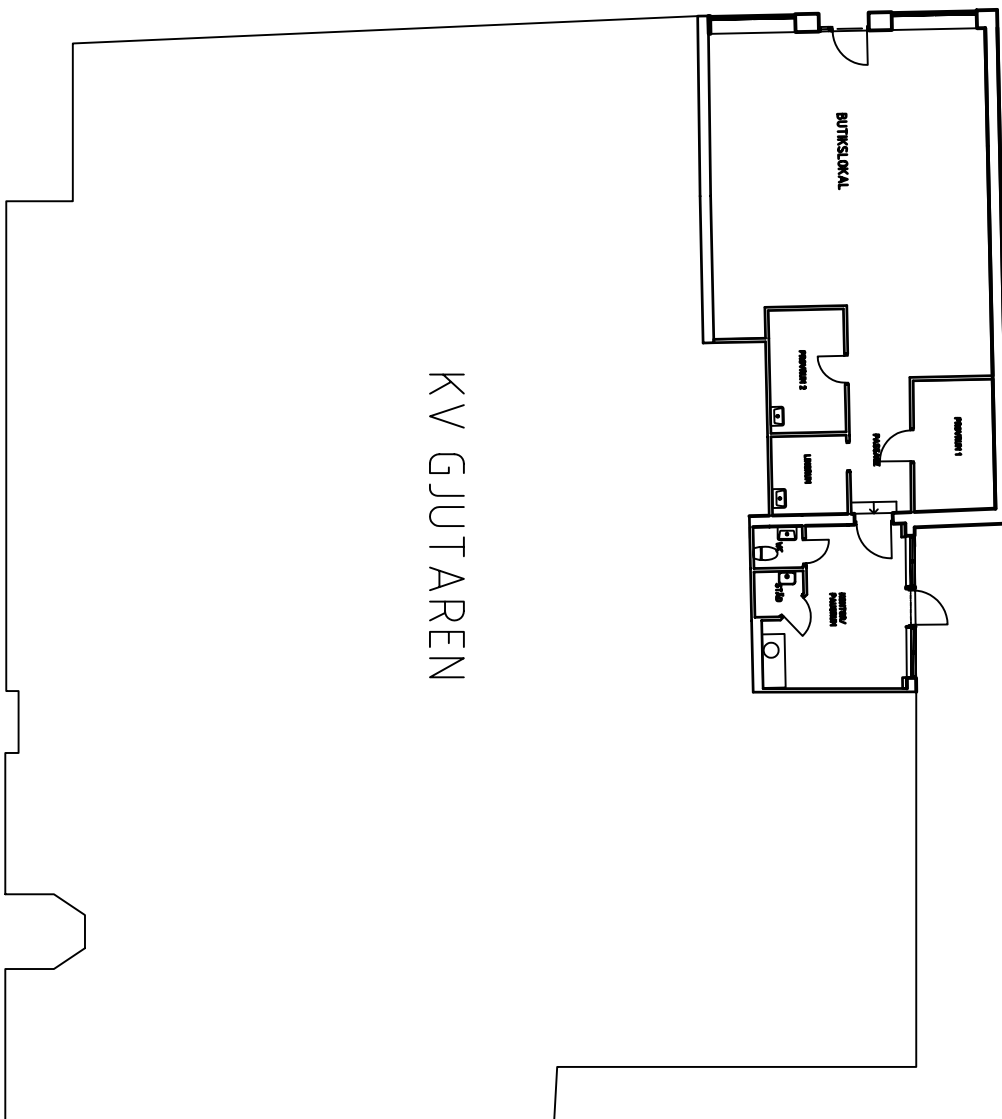

SITUATIONSPLAN
SKALA 1:200

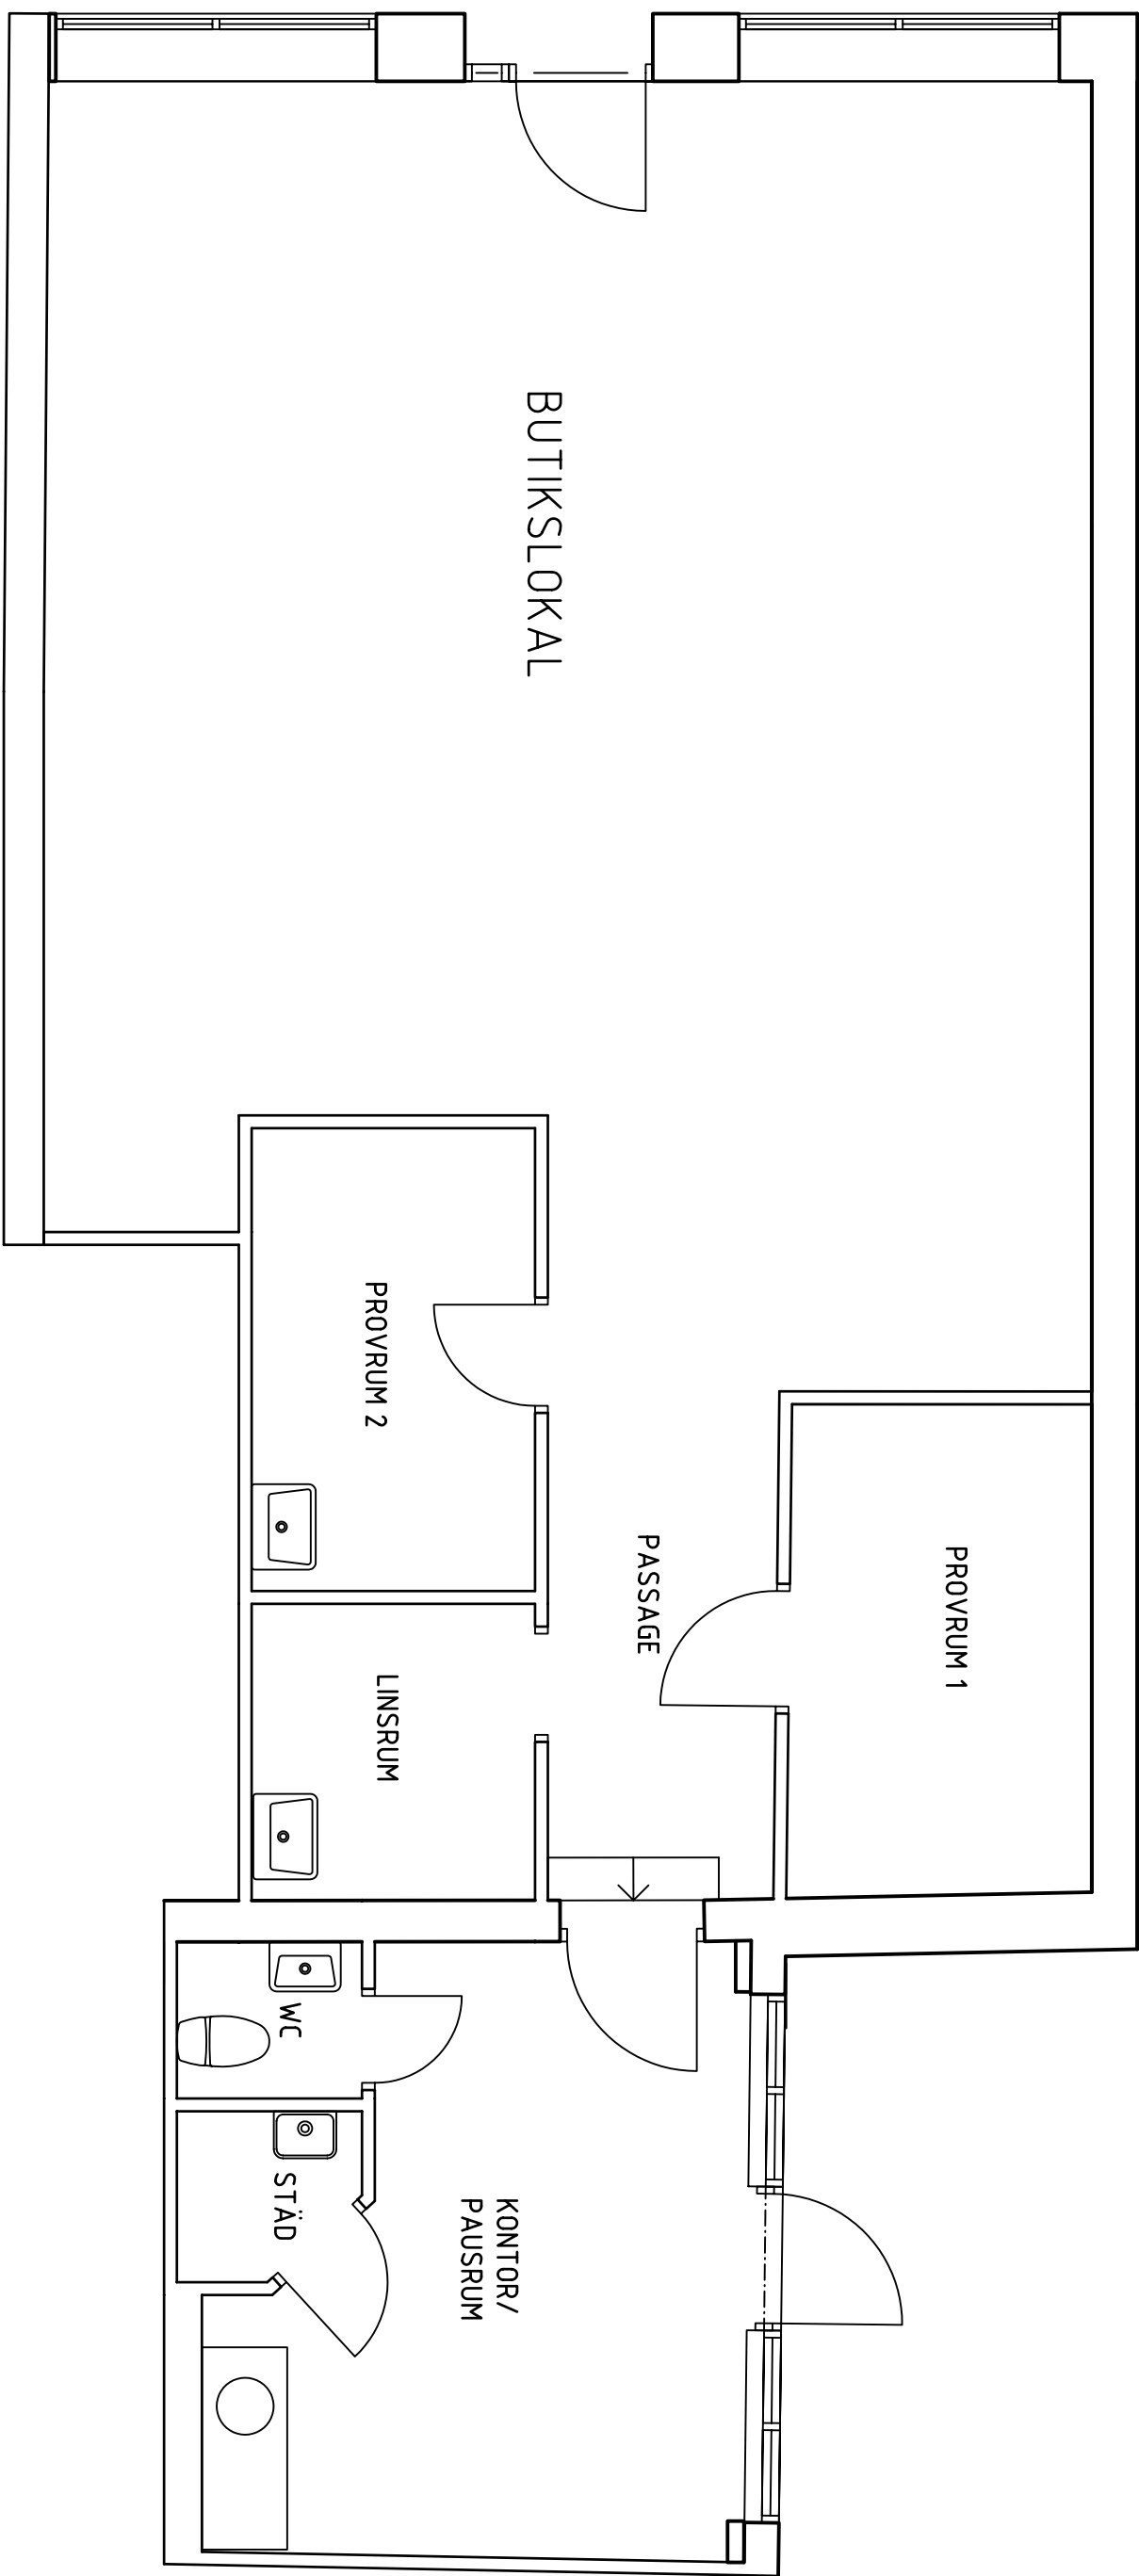

PLAN BOTTENVÅNING
SKALA 1:50

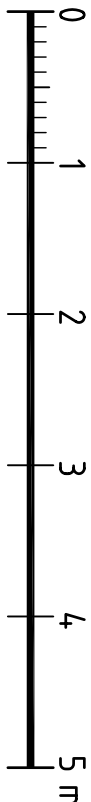

miljöplan helmingborg
TENG BOM

2022-11-02 14:00

UPPDRAG NR	RI/AD AV	HANDLAGARE
HSBS0006	AL	MS
DATUM	ANSVARIG	
2006-11-02	MS	

KV GJUTAREN 11

ESLÖV

UPPMÄTNINGSRITNING
OPTIKBUTIK OCH KÄLLARE UNDER
PLANER BOTTENVÅNING OCH KÄLLARVÅNING

SKALA	NUMMER	BET
A3 1:100, 1:400 A1 1:50, 1:200	A300-01	