


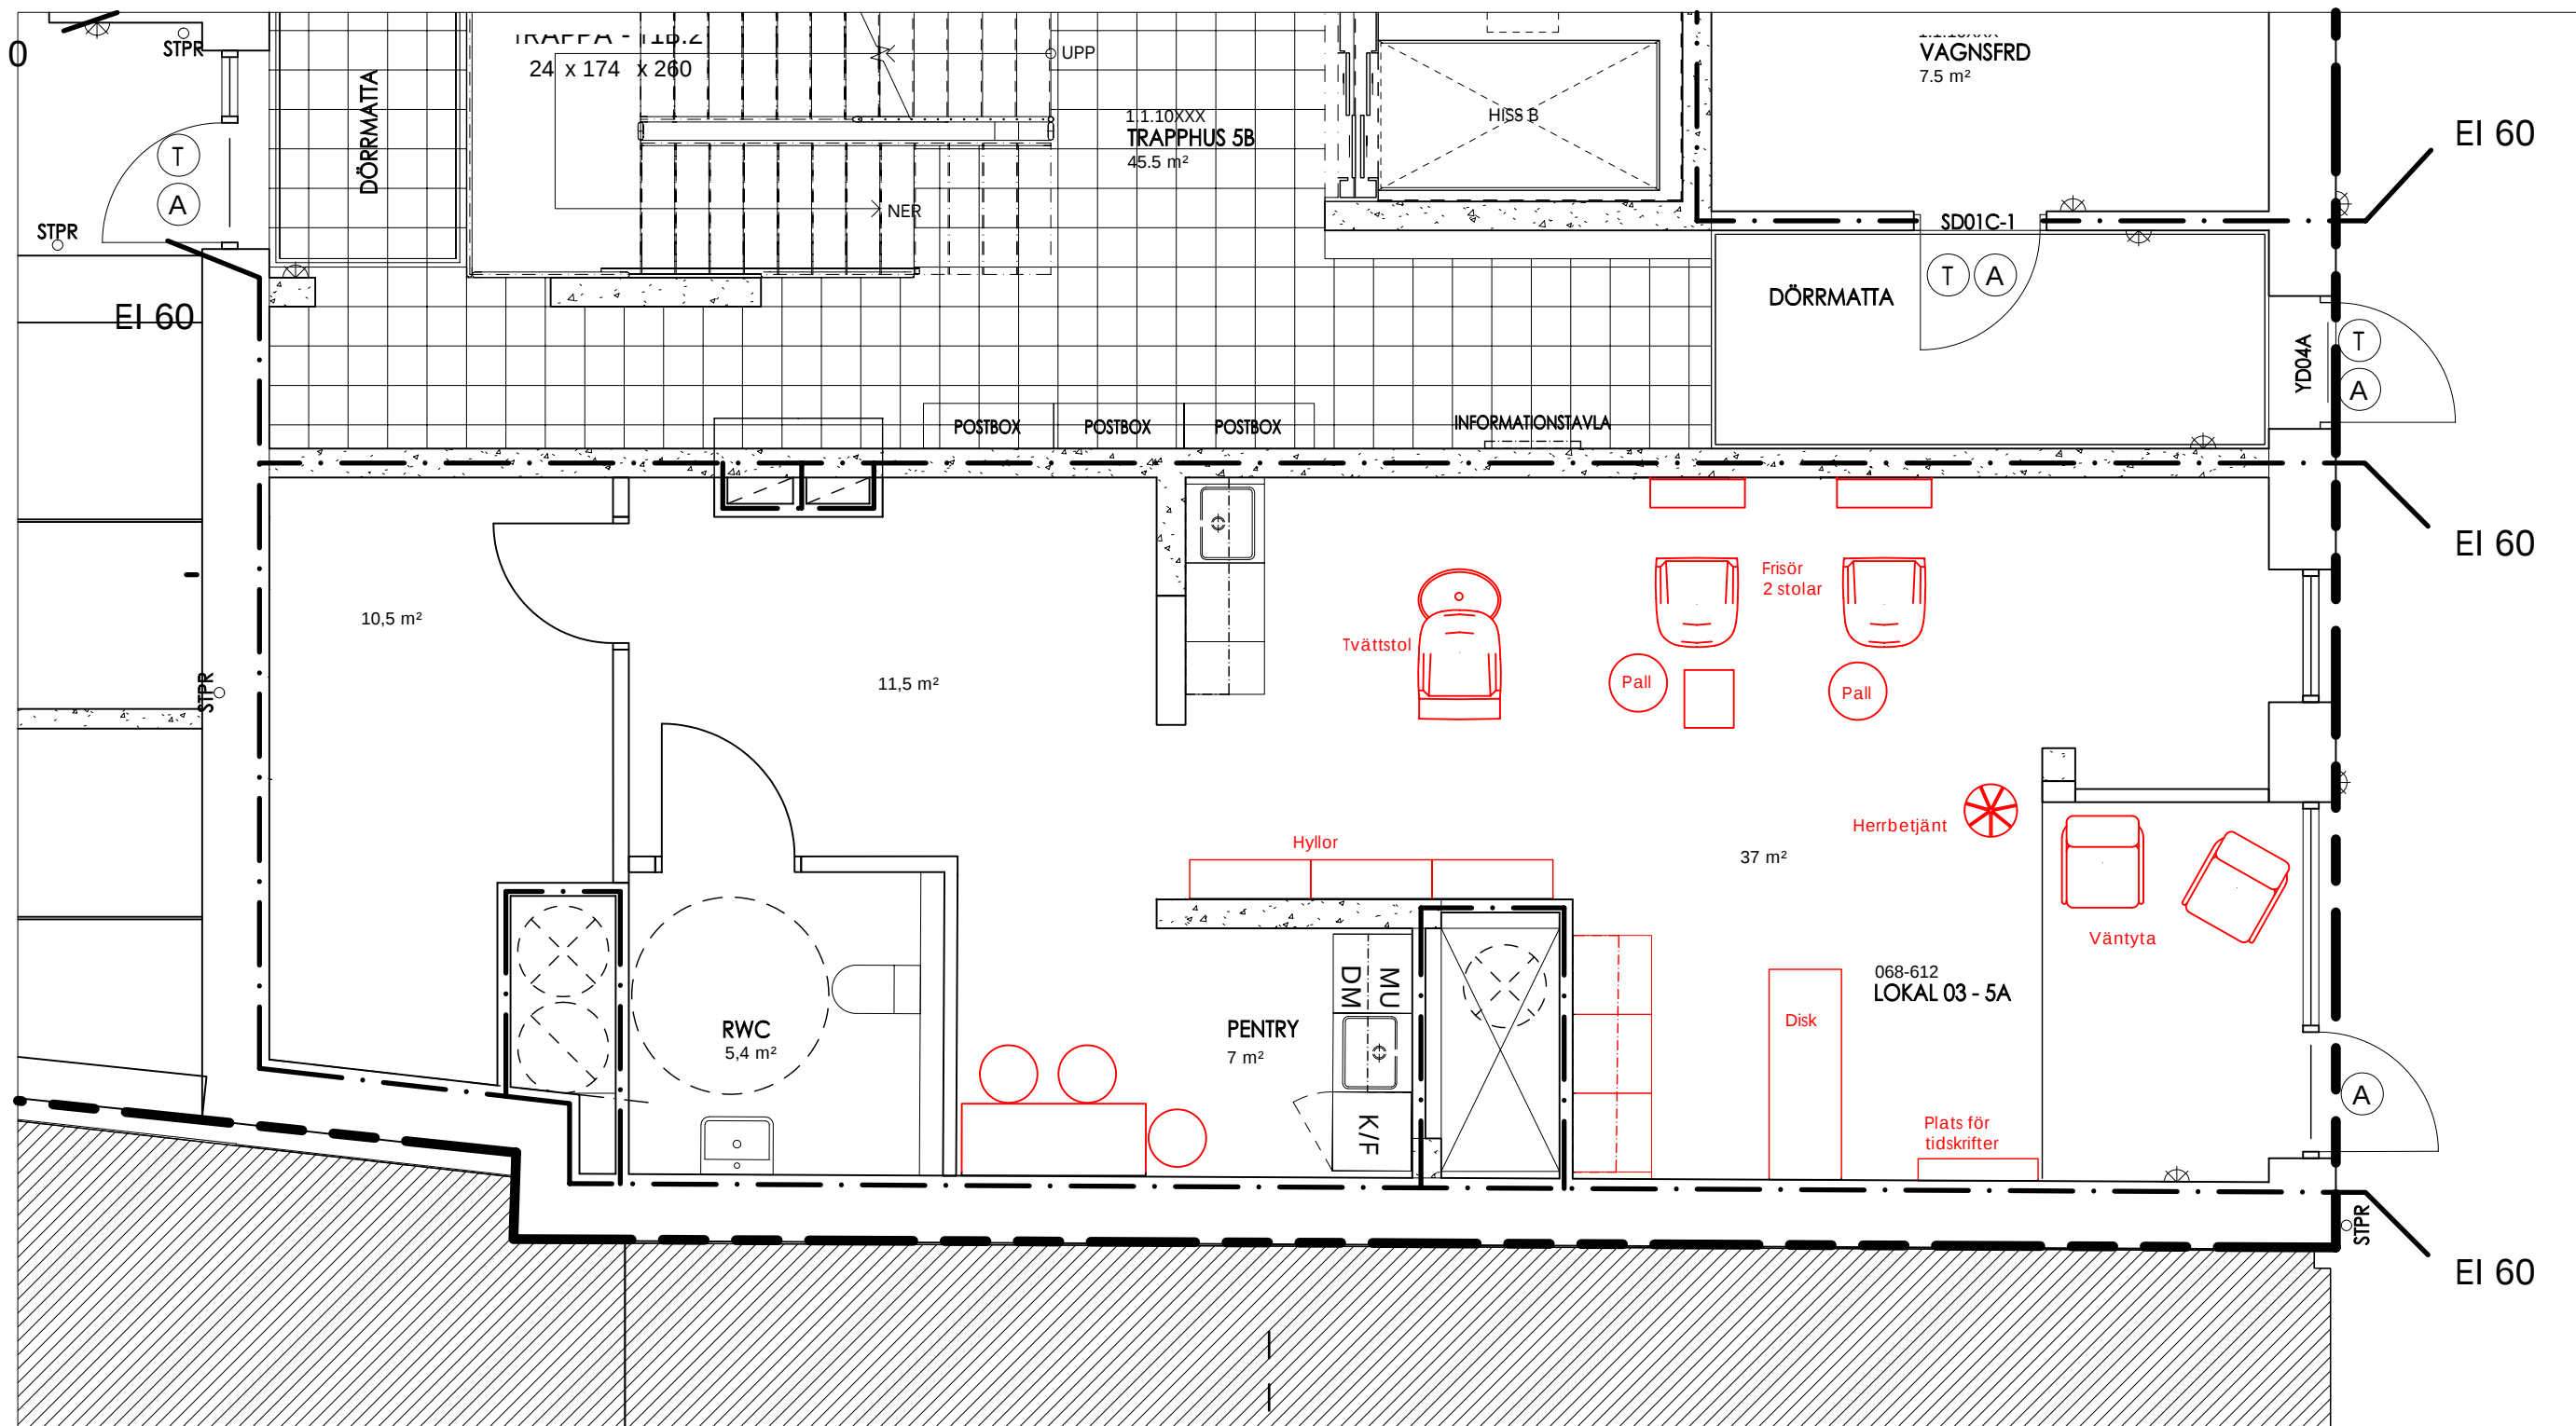

Gränsdragning kund - hyresvärd. Rödmarkerat står kunden för, övrigt hyresvärd.

KV. SLAKTAREN, ESLÖV