
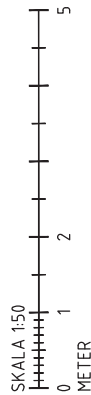


FÖRKLARINGAR

ALLA MÅTT ANGES I MILLIMETER.
PLUSHÖJDEN ANGES I METER.

LOKALEN ÄR UPPRITAD EFTER EN GAMMAL
PLANRITNING SAMT UPPMÄTNING PÅ PLATS.
DIFFERENS MOT VERKLIGHETEN KAN FÖREKOMMA.

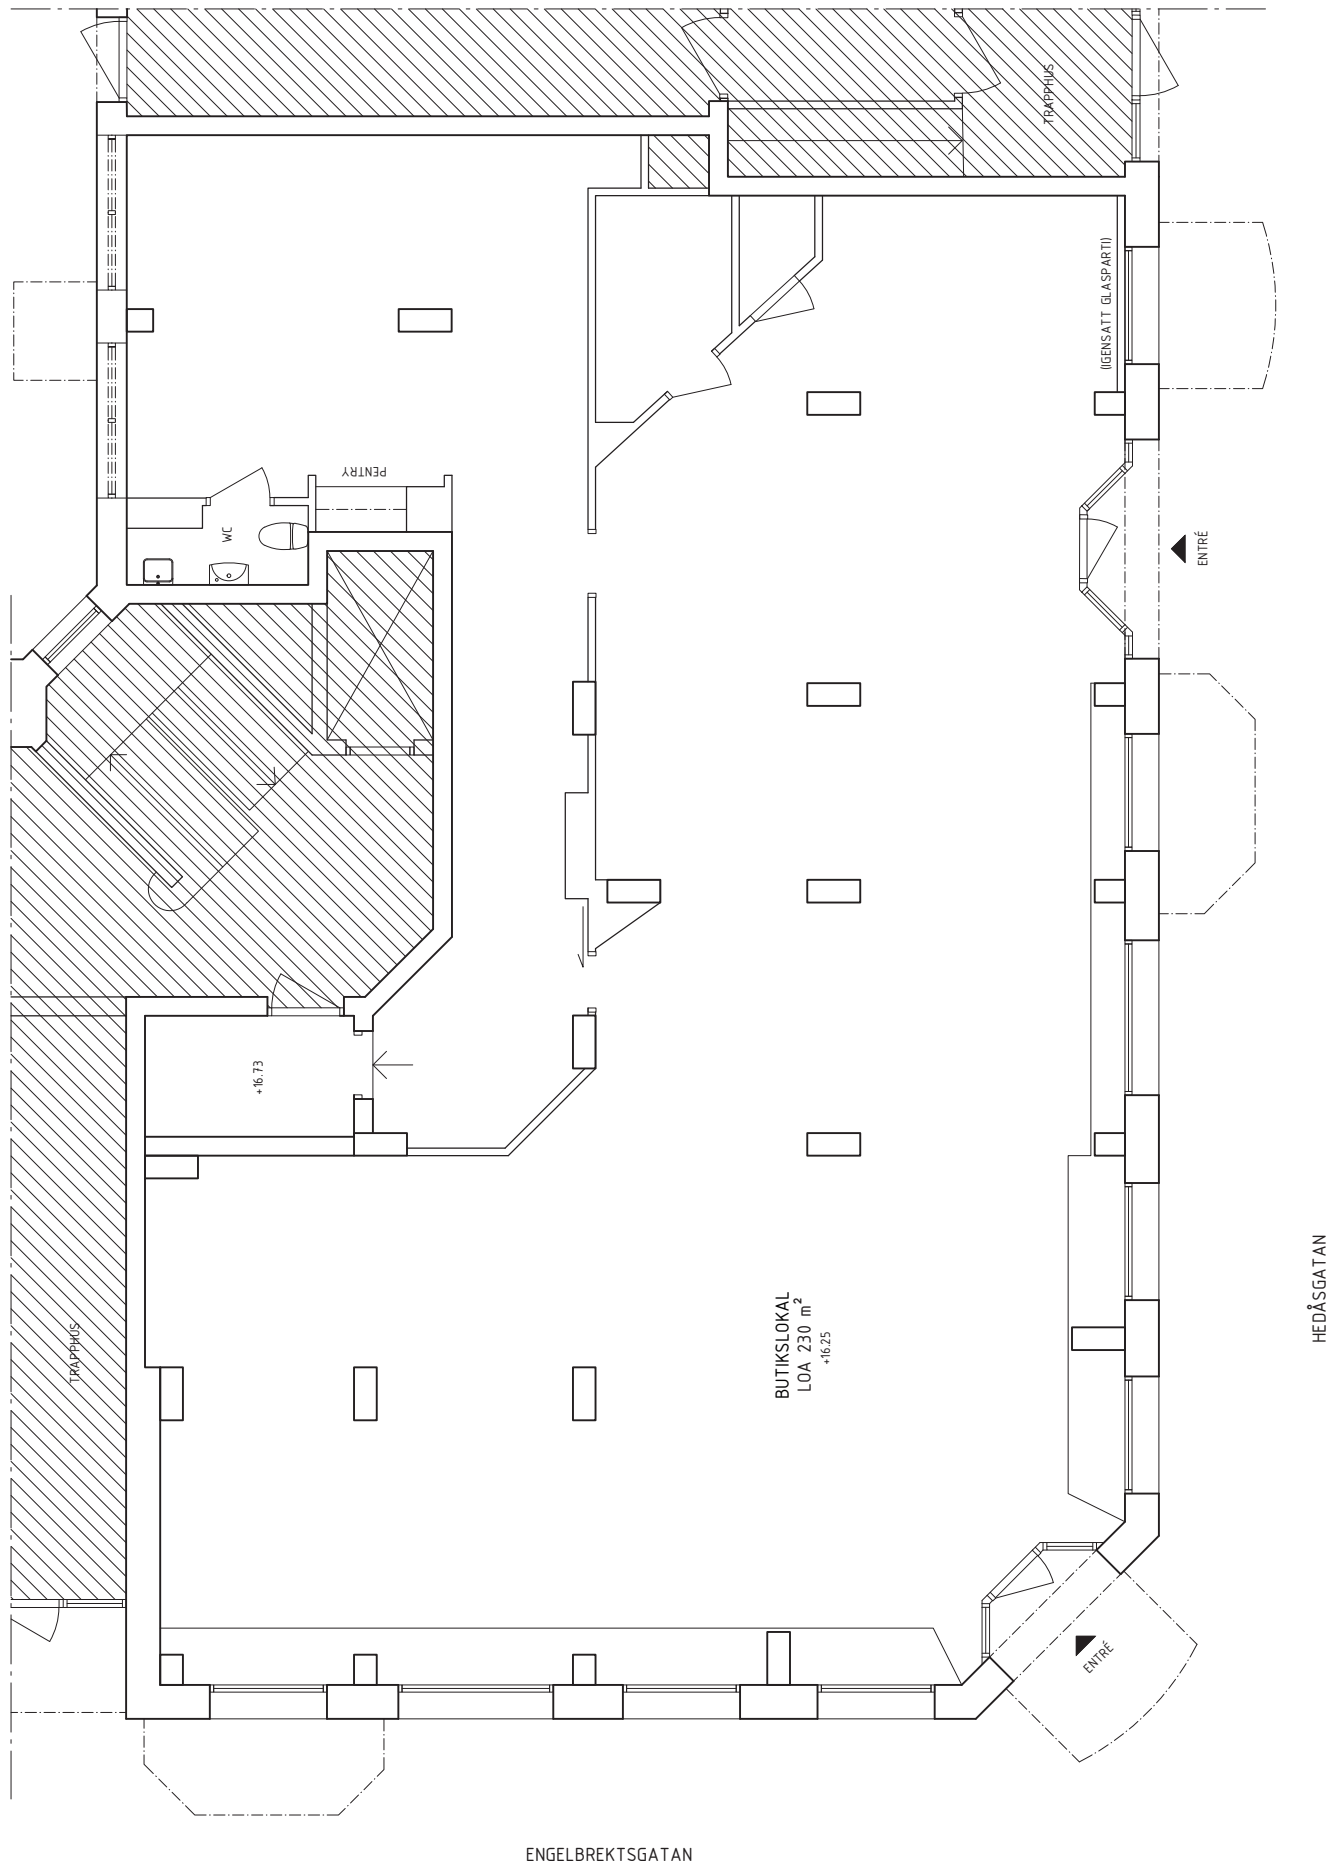

	BET	ANT	ANDRINGEN AVSEER	DATUM	SIGN
INFORMATIONSHANDLING					
ENGELBREKTSGATAN 63					
ERNST ROSÉN AB HEDEN 25:1 GÖTEBORGS KOMMUN					
	E				
	K				
	L				
	V				
	U				
	UPPSÄGGNING	RETIROKONTR. AV	HANDELSAGARE		
	2229	RL	ES		
	DATUM	JÄNSFÄRDS			
	2022-08-25	E SVANSTRÖM			
ENTREPÅN					
UPPMÄTNING AV LOKAL					
SKIVA	A1 150 A3 1:100	NUMMER	BET		
		A-40-1-110			