


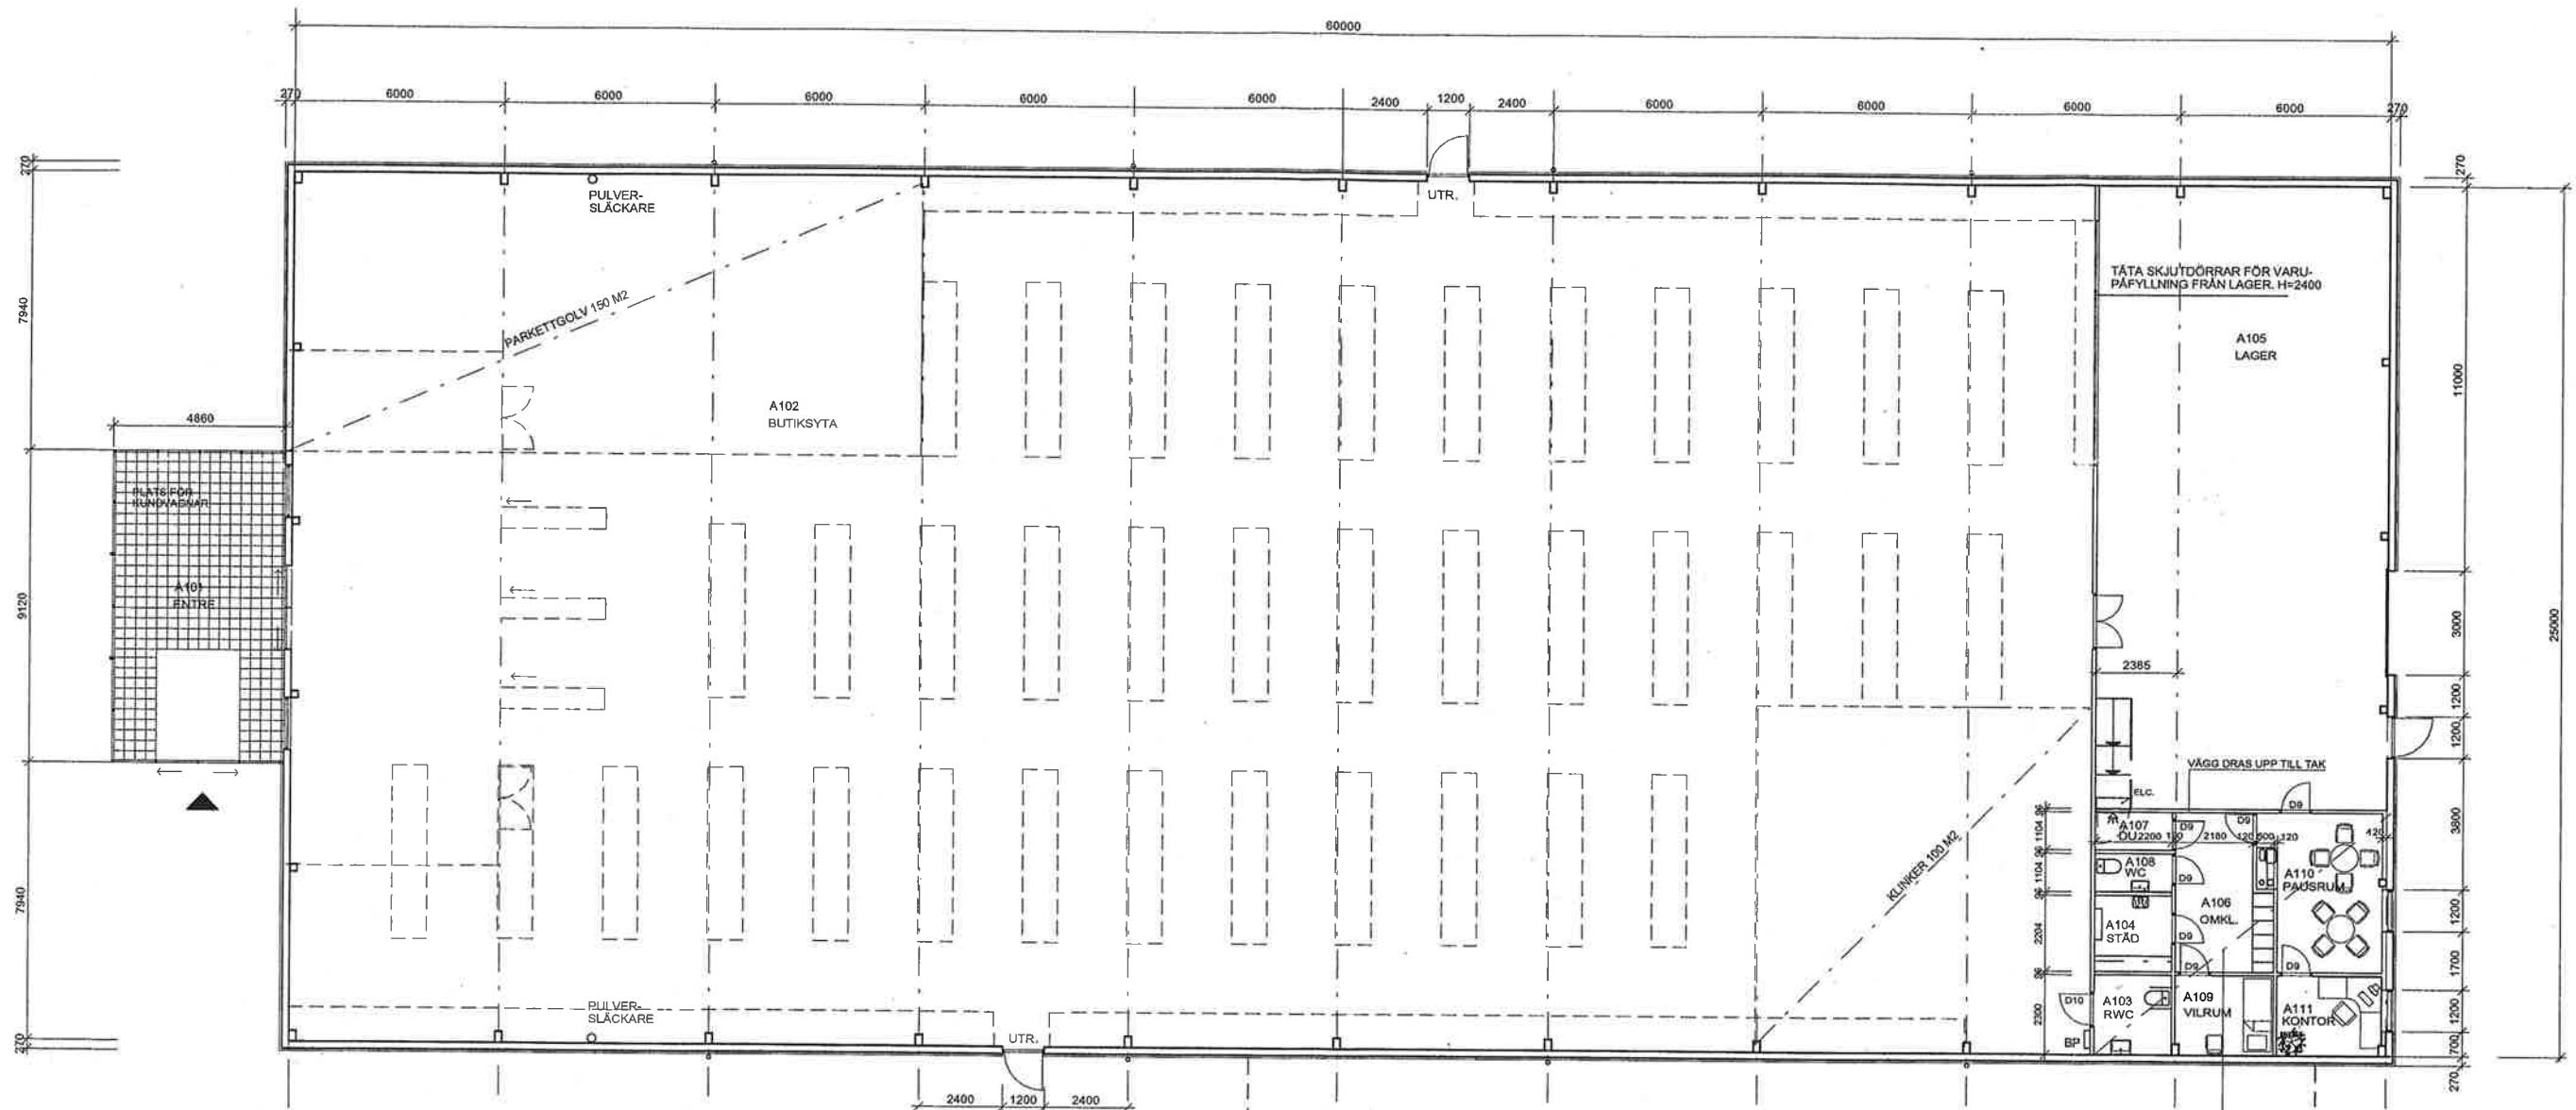

BOTTENPLAN
SK. 1:100

PLANERAD TILLBYGGNAD

VENTILATIONSAGGREGAT OCH UNDERCENTRAL
PLACERAS OVAN PERSONALUTRYMMEN.
BJÄLKLAG DIM. FÖR LAST OCH LJUD.

F	RELATIONSRTNING	04.10.14	BE
E	HYLLINREDNING MM	04.06.30	BE
D	REV.PLAC. UTRYMN.DÖRRAR	04.06.11	BE
C	ARBETSRTNING	04.06.09	BE
B	MÄTTSÄTTN. YTTERVÄGG	04.06.07	BE
A	KRAV FRÅN BRANDSSAKK	04.05.26	BE
BET	ÄNDRINGEN AVSER	DATUM	SIGN
A	SAN ARK AB	Tel 020-272600 Fax 020-275407	
V	SWECO THEORELLS AB	Tel 020-4664032 Fax 020-271162	
E	KUNGSFORS EL	Tel 0200-62002 Fax 0200-62215	
K	BYGGKONSTRUKTÖREN	Tel 020-188810 Fax 020-124010	

RELATIONSRTNING

SANDVIKENS KOMMUN

KV. TRANBÄRET 2

BJ MARKBYGGNADS AB

UPPDRAG NR. 04 04 03	RITÄDIKONSTR AV B.E.	HÄNDLAGGARE B.ERIKSSON
DATUM 04.05.14	ANSVARIG B.ERIKSSON	

NYBYGGNAD AV VARUHALL

BOTTENPLAN

SKALA FORMAT A1 = 1:100	NUMMER A2.2	BET E
----------------------------	----------------	----------