

ENTREPARTIER OCH FÖNSTER I PULVERLACKERAD ALUMINIUM KULÖR RAL 3031 RÖD


DEKORLISTER AV PULVERLACKERADE 30x50 AL-PROFILER SOM MONTERAS PÅ DISTANSHYLSOR KULÖR RAL3031 RÖD

TÄCKPROFILER B=150 MM I KULÖR RAL 3031 ALT. PLANNJA 62 KLAR MÖRKÖD


DÖRR NCS S 4500 GRÅ

VÄGGELEMENT 06 SILVERMETALLACK

SÖCKELELEMENT 01 STANDARDGRÅ

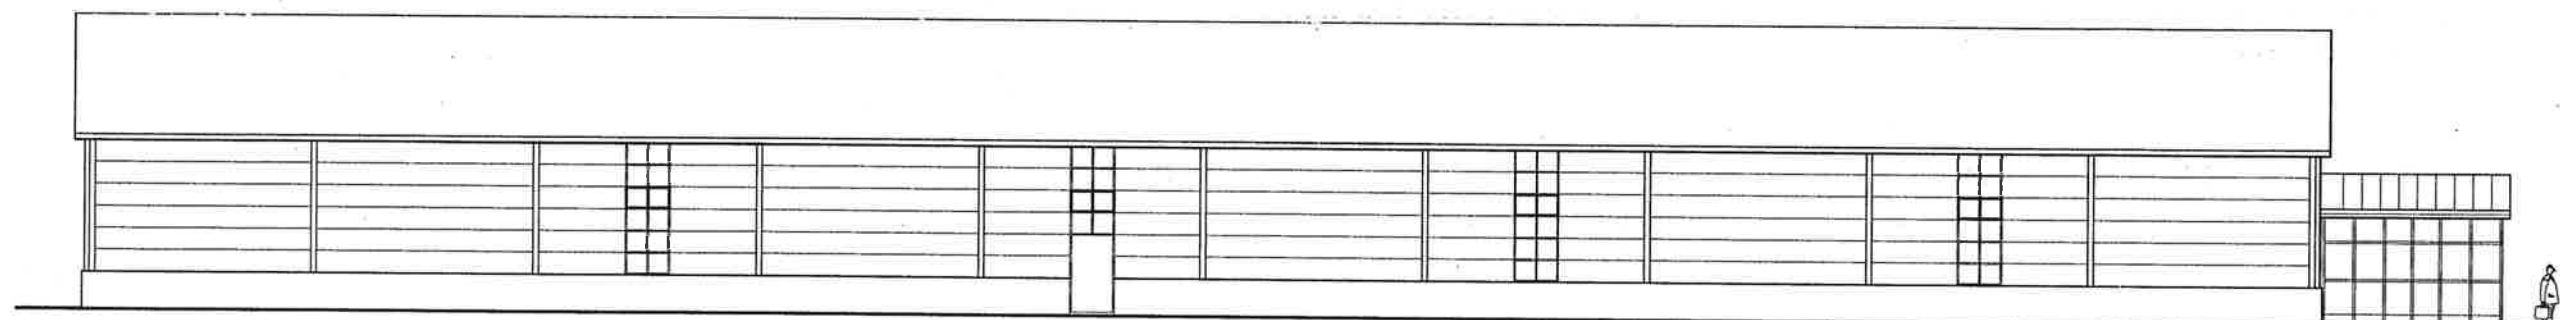

FASAD MOT VÄSTER

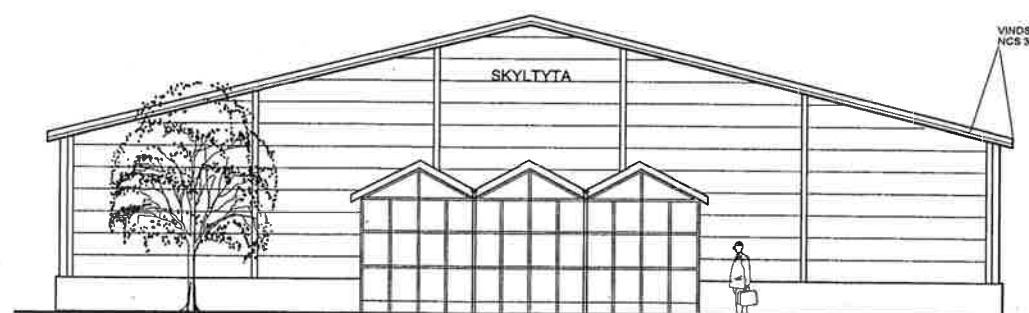


FASAD MOT LINGGATAN

VINDSKIVA SAMT TAKFOTSLÄDA NCS 3502-B / PLANNJA 35 ZINKGRÅ



FASAD MOT NORR / VARUMOTTAGNING /

PORT OCH DÖRR NCS S 4500 GRÅ

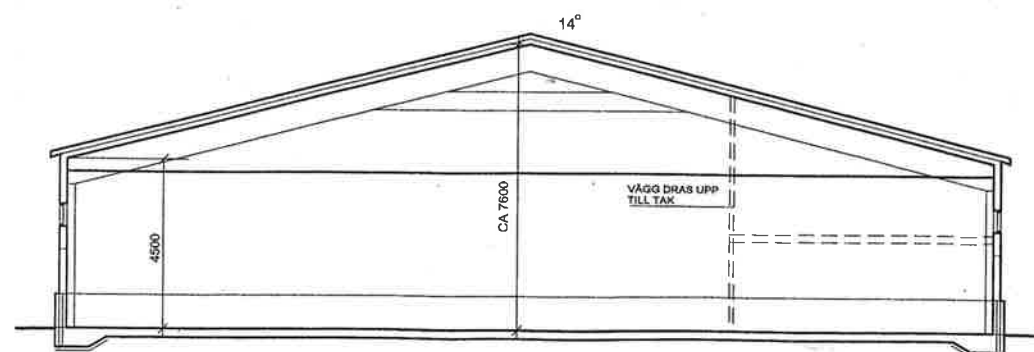

SEKTION  
SK. 1:100

|     |                          |                    |                                   |      |
|-----|--------------------------|--------------------|-----------------------------------|------|
| D   | RELATIONSRTNING          |                    | 04.10.14                          | BE   |
| C   | JUSTERING MOT PREFAB     |                    | 04.08.10                          | BE   |
| B   | REV FÖNSTER OCH DÖRRPLAC |                    | 04.06.11                          | BE   |
| A   | ARBETSRTNING             |                    | 04.06.09                          | BE   |
| BET | ANT                      | ÄNDRINGEN ÄVBER    | DATUM                             | SIGN |
| A   |                          | SAN ARK AB         | Tel 026-273500<br>Fax 026-276407  |      |
| V   |                          | SWECO THEORELLS AB | Tel 026-4954032<br>Fax 026-271162 |      |
| E   |                          | KUNGSFORS EL       | Tel 0200-62002<br>Fax 0200-62215  |      |
| K   |                          | BYGGKONSTRUKTÖREN  | Tel 026-186810<br>Fax 026-124010  |      |

## RELATIONSRTNING

SANDVIKENS KOMMUN

KV. TRANBÄRET 2

## BJ MARKBYGGNADS AB

|                         |                         |                           |
|-------------------------|-------------------------|---------------------------|
| UPPDRAG NR.<br>04.04.03 | RITAD/KONSTR AV<br>B.E. | HANDLÄGGARE<br>B.ERIKSSON |
| DATUM<br>04.05.14       | ANSVARIG<br>B.ERIKSSON  |                           |

NYBYGGNAD AV VARUHALL

FASADER OCH SEKTION

|                                                 |                |          |
|-------------------------------------------------|----------------|----------|
| SKALA<br>FORMAT A1 = 1:100<br>FORMAT A2 = 1:200 | NUMMER<br>A2:3 | BET<br>D |
|-------------------------------------------------|----------------|----------|

**SANARK**  
SANDVIKENS ARKITEKTKONTOR AB  
Tel: 026-273500  
Kortavägen 16  
Fax: 026-276407  
#11 32 Sandviken