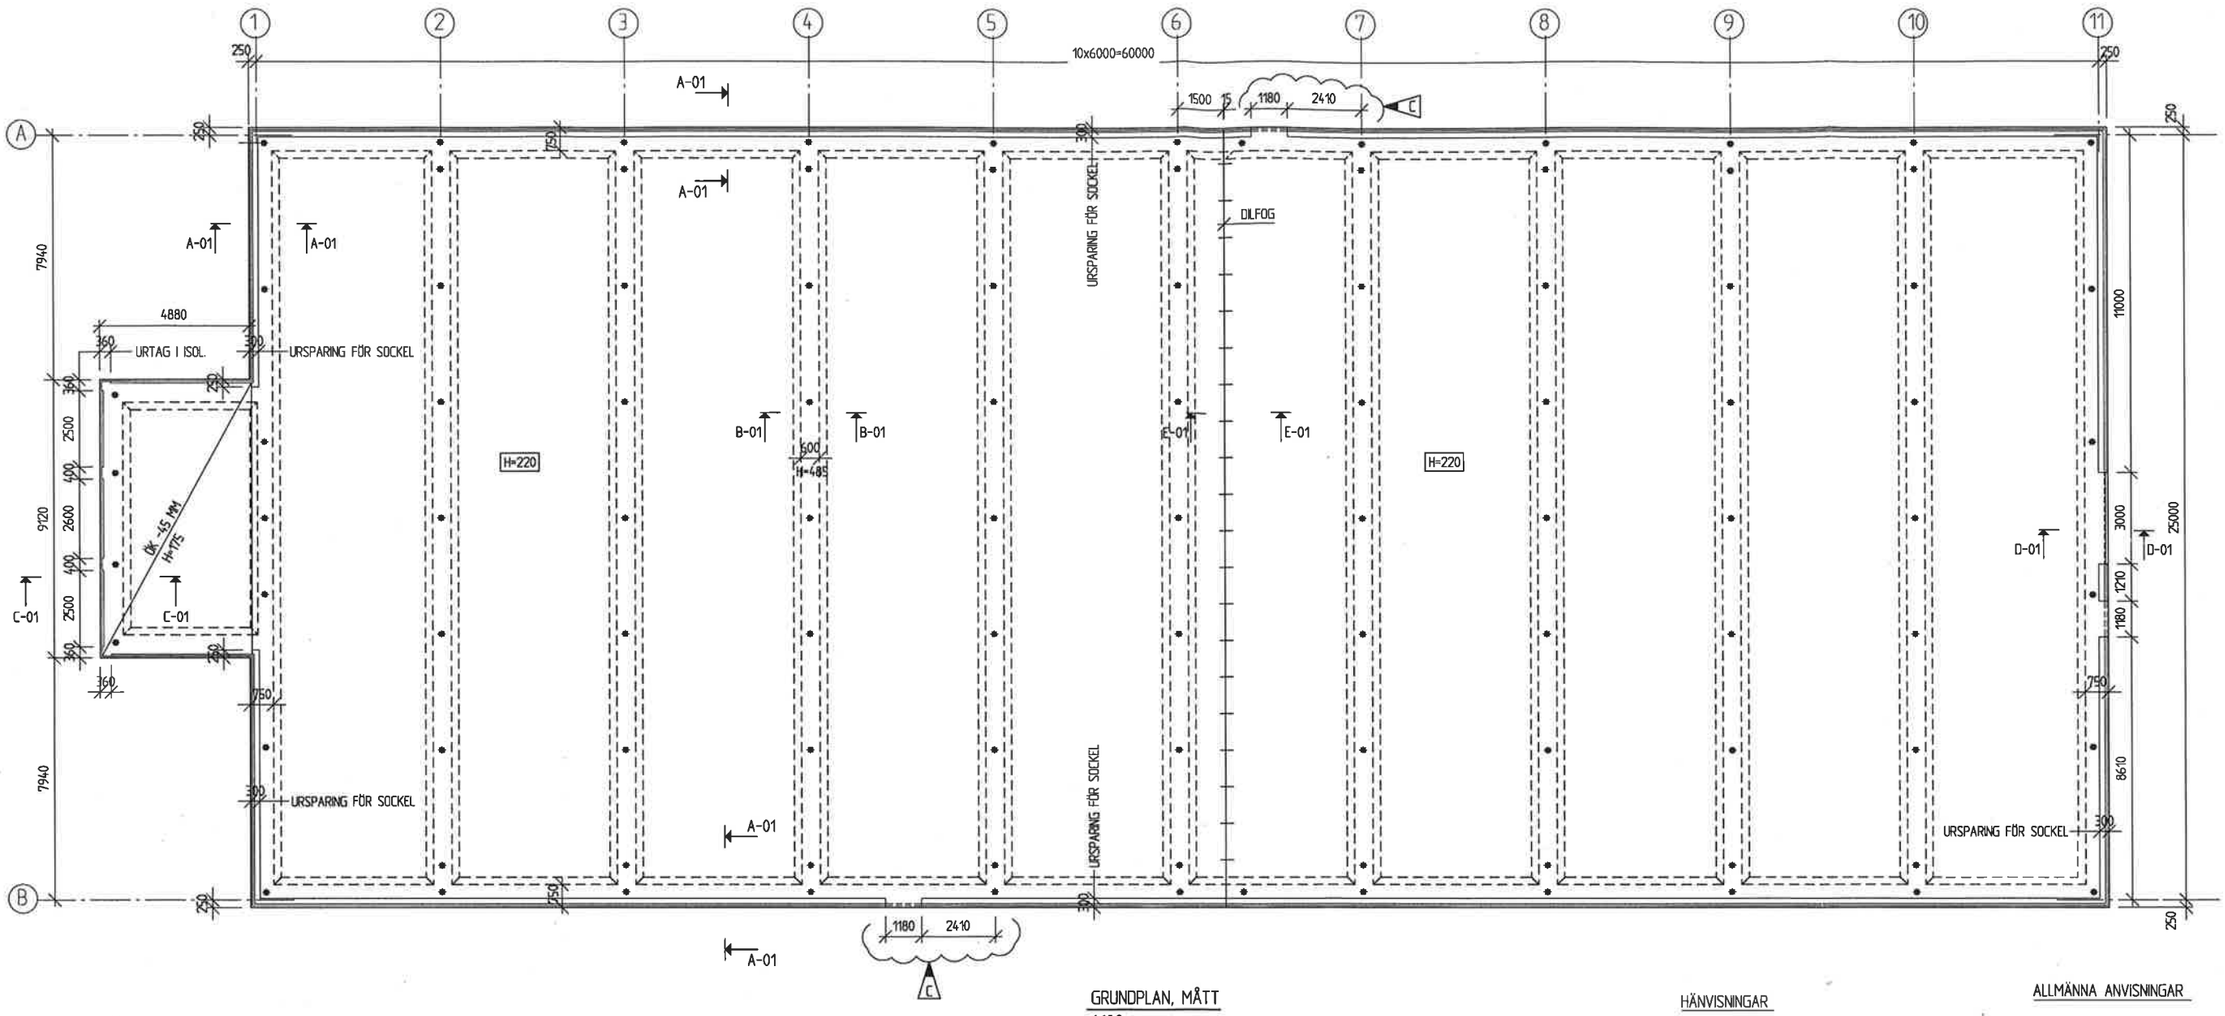


GRUNDPLAN, MÅTT
1:100

HÄNVISNINGAR

GRUNDPLAN ARMERING SE RITNING K03
ARMERING GRUNDBALKAR SE RITNING K04


ALLMÄNNA ANVISNINGAR

BETONGKONSTRUKTIONER


BETONG: HÅLLFASTHETSKLASS C32/40
VCTekv= MAX 0,45

ARMERING KVAL B500B. I ANBUD RÄKNAS MED 16000 KG


INGJUTNINGSGODS FÖR STOMME EXCL. STOMLEVERANTÖR

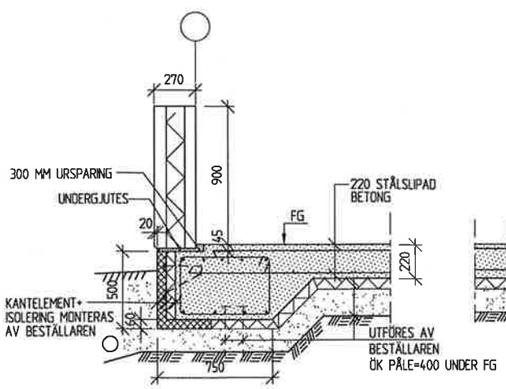


A-01
1:20

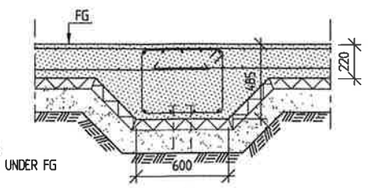


B-01
1:20

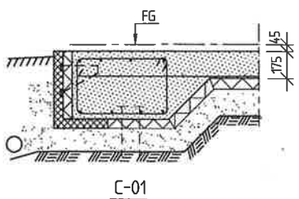


C-01
1:20

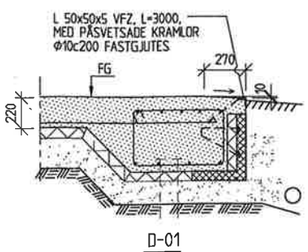

D-01
1:20

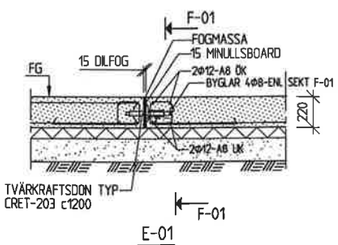

E-01
1:20

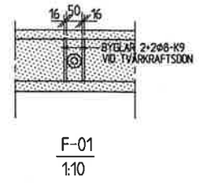

F-01
1:10

C	DÖRRPLACERING PÅ LÄNGSIDAN	04-06-23	IH
B	URSPARING I PLATTA	04-06-18	IH
A	ARBETSRITNING	04-05-28	HÅ
RET	ANT ÄNDRINGEN AVSER	DATUM	SIGN

● K BYGGKONSTRUKTÖREN AB Tel. 026/188810 Fax 026/124215
A SANARK AB Tel. 026/275500 Fax 026/275425
V SWECO THEORELLS AB Tel. 026/494032 Fax 026/277962
E KUNGSFORS EL AB Tel. 0290/43802 Fax 0290/43822

BYGGHANDLING

SANDVIKENS KOMMUN
KV TRANBÄRET 2

BJ MARKBYGGNADS AB

UPPDRAG NR 04-58	RITAD/KONTR AV HÅ	PANELRUBRIK HASSE ÅBERG
DATUM 2004-05-14	ANSVARIG HASSE ÅBERG	

NYBYGGNAD AV VARUHALL

GRUNDPLAN MÅTT, GRUNDDETALJER

SKALA A1/1:100, 1:20	RITNING K01	RET C

BYGGKONSTRUKTÖREN AB
Norra Skeppsbron 7A
803 10 GÄVLE
Tel. 026-18 88 10
Fax 026-12 40 10