


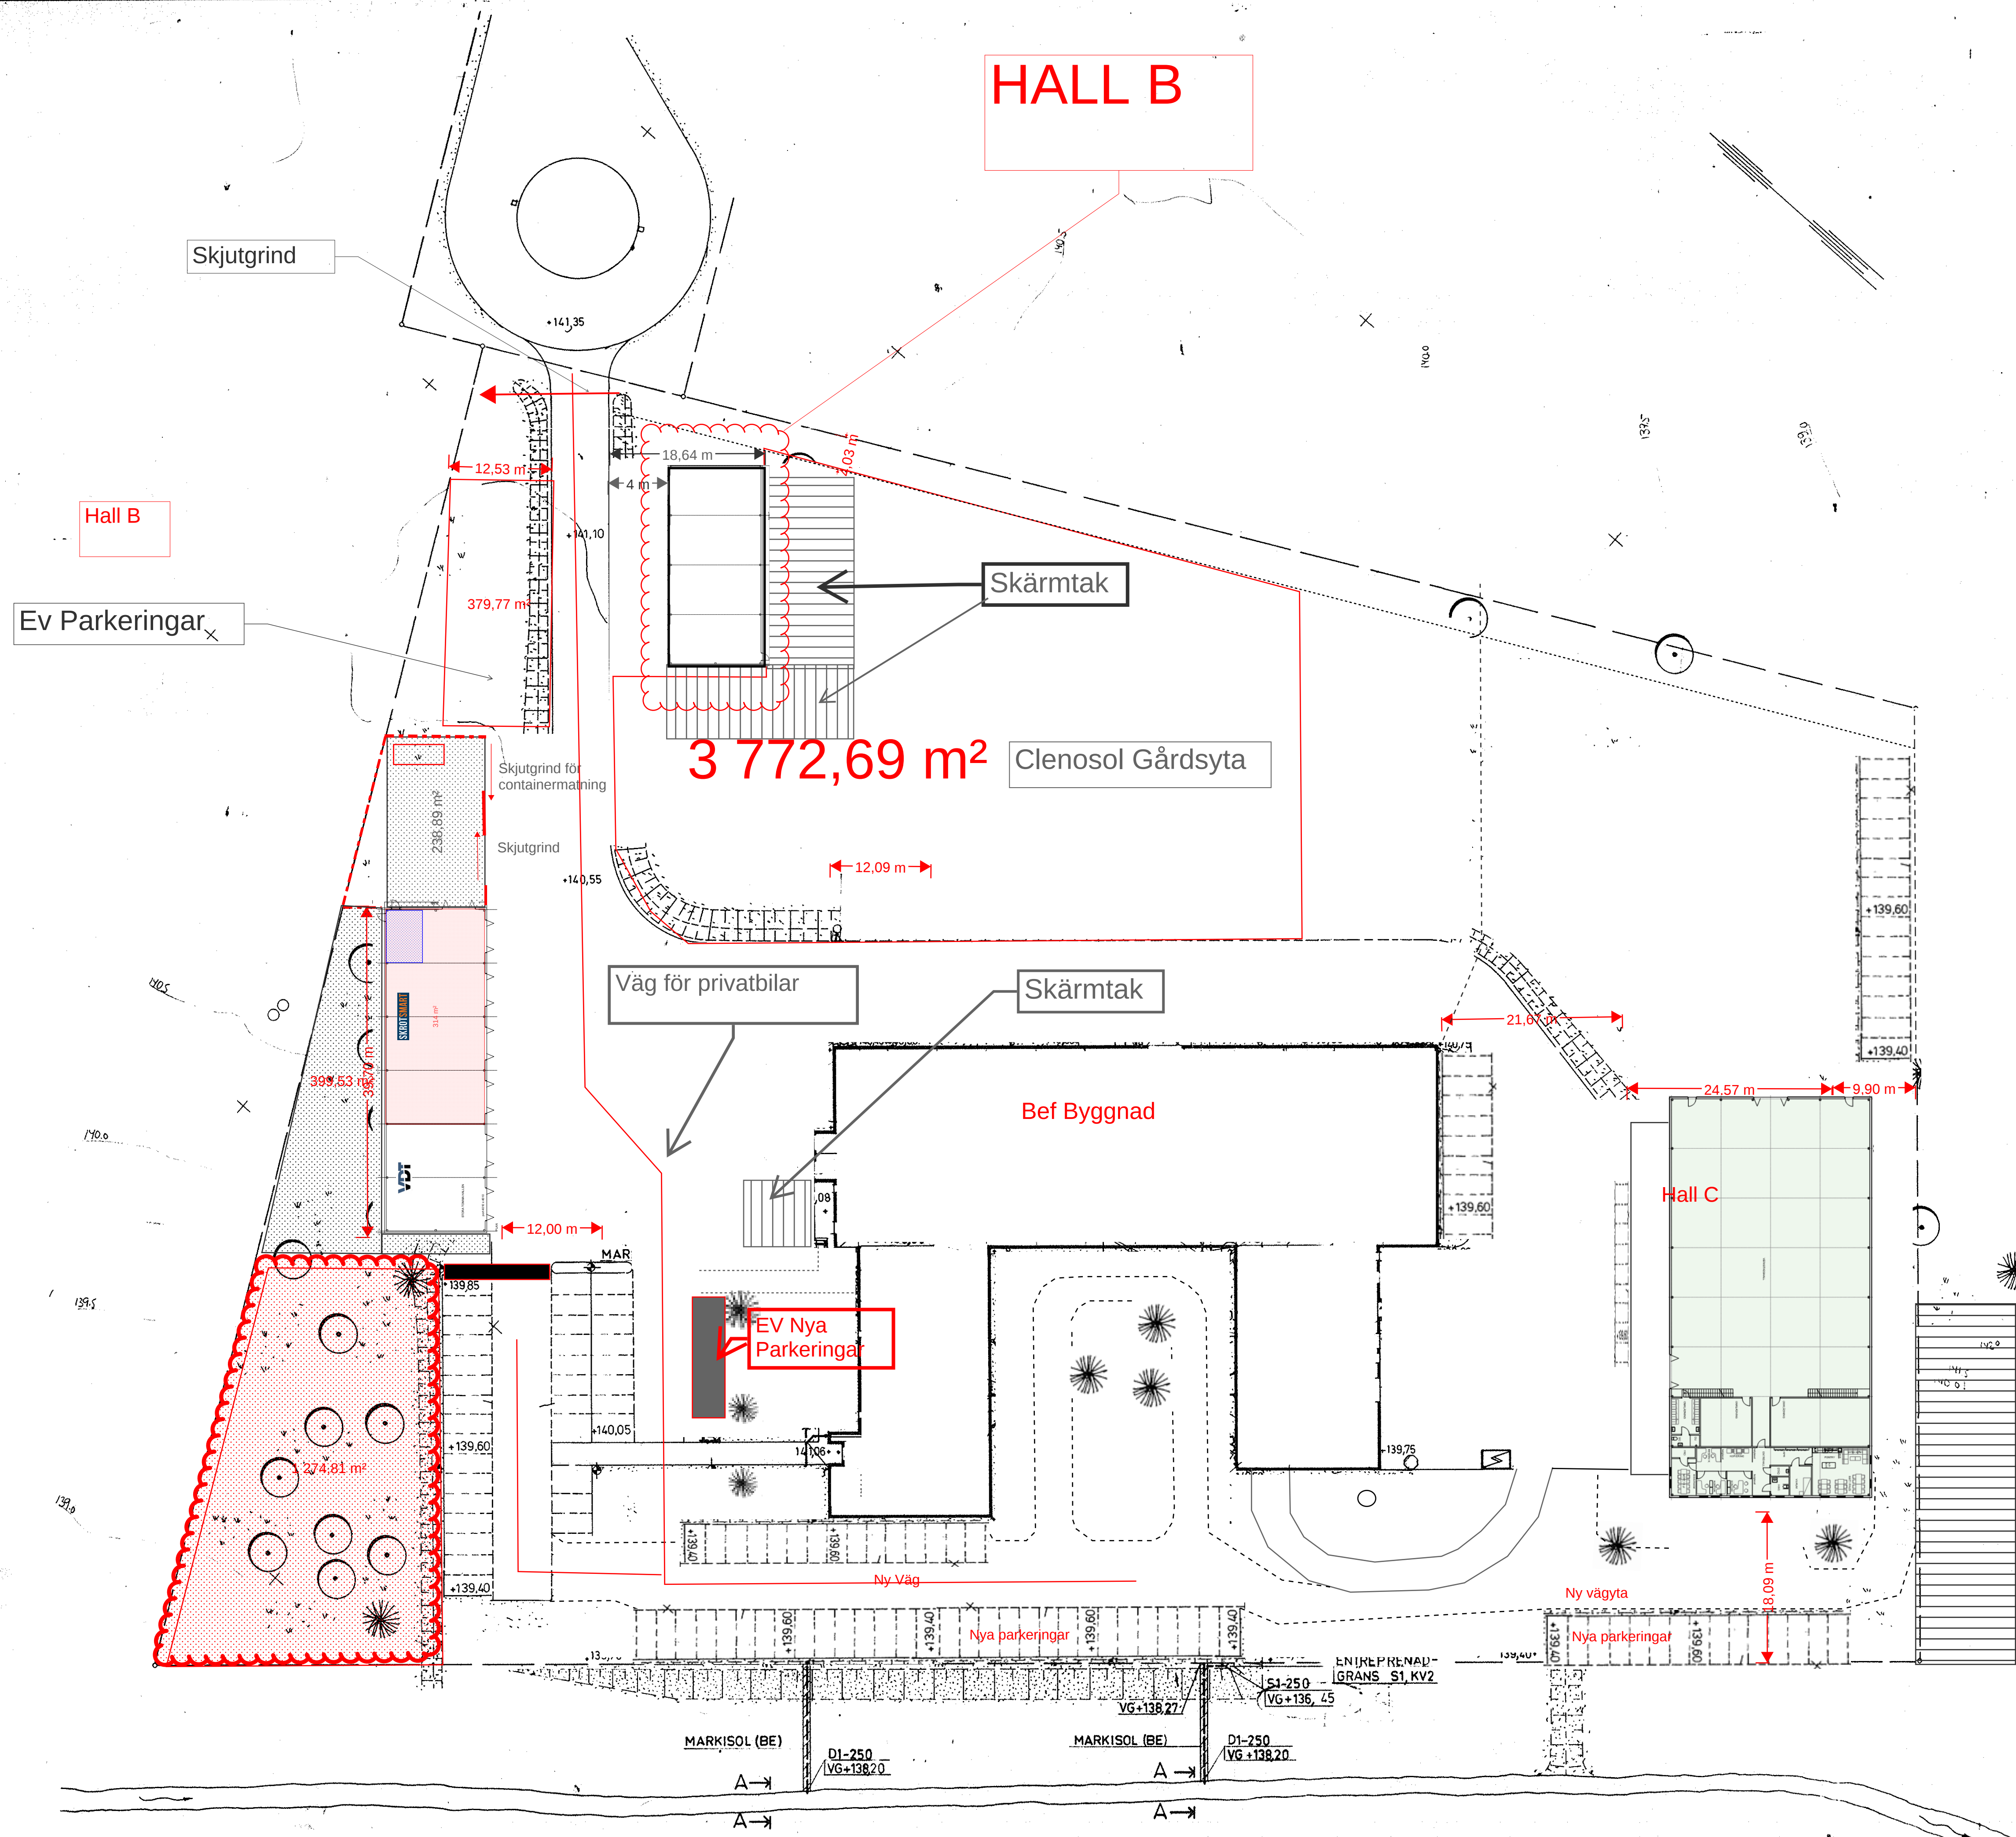

Situationsplan tillbyggnad av Hus A, B & C

KV LUNSTA 7 FALUN			SKALA:	
PROJEKTANT	ANFÖRARE	ANSTÄLLNINGAR	A-1	REV
2021-03-30				