


SNICKAREGATAN

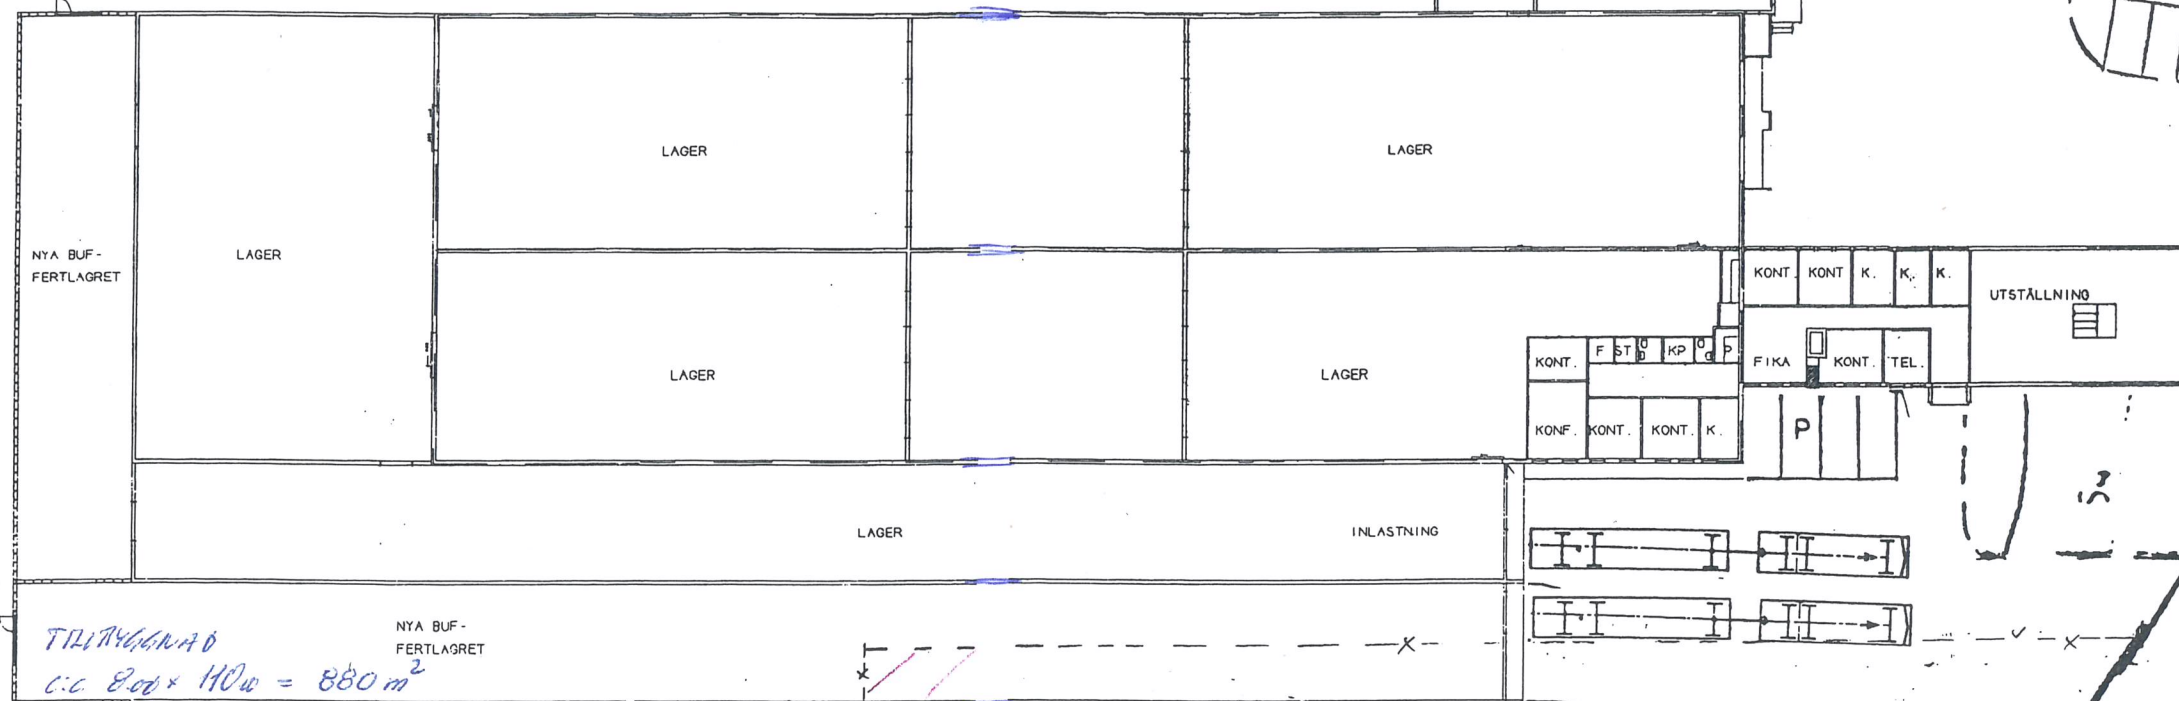

BACKAGÅEDEN 4

TILLBYGGNAD
BACKAGÅRDEN 2
MARKS KOMMUN

SITUATIONSPLAN

SKALA 1:500

KINNA JAN 1996

A10:4