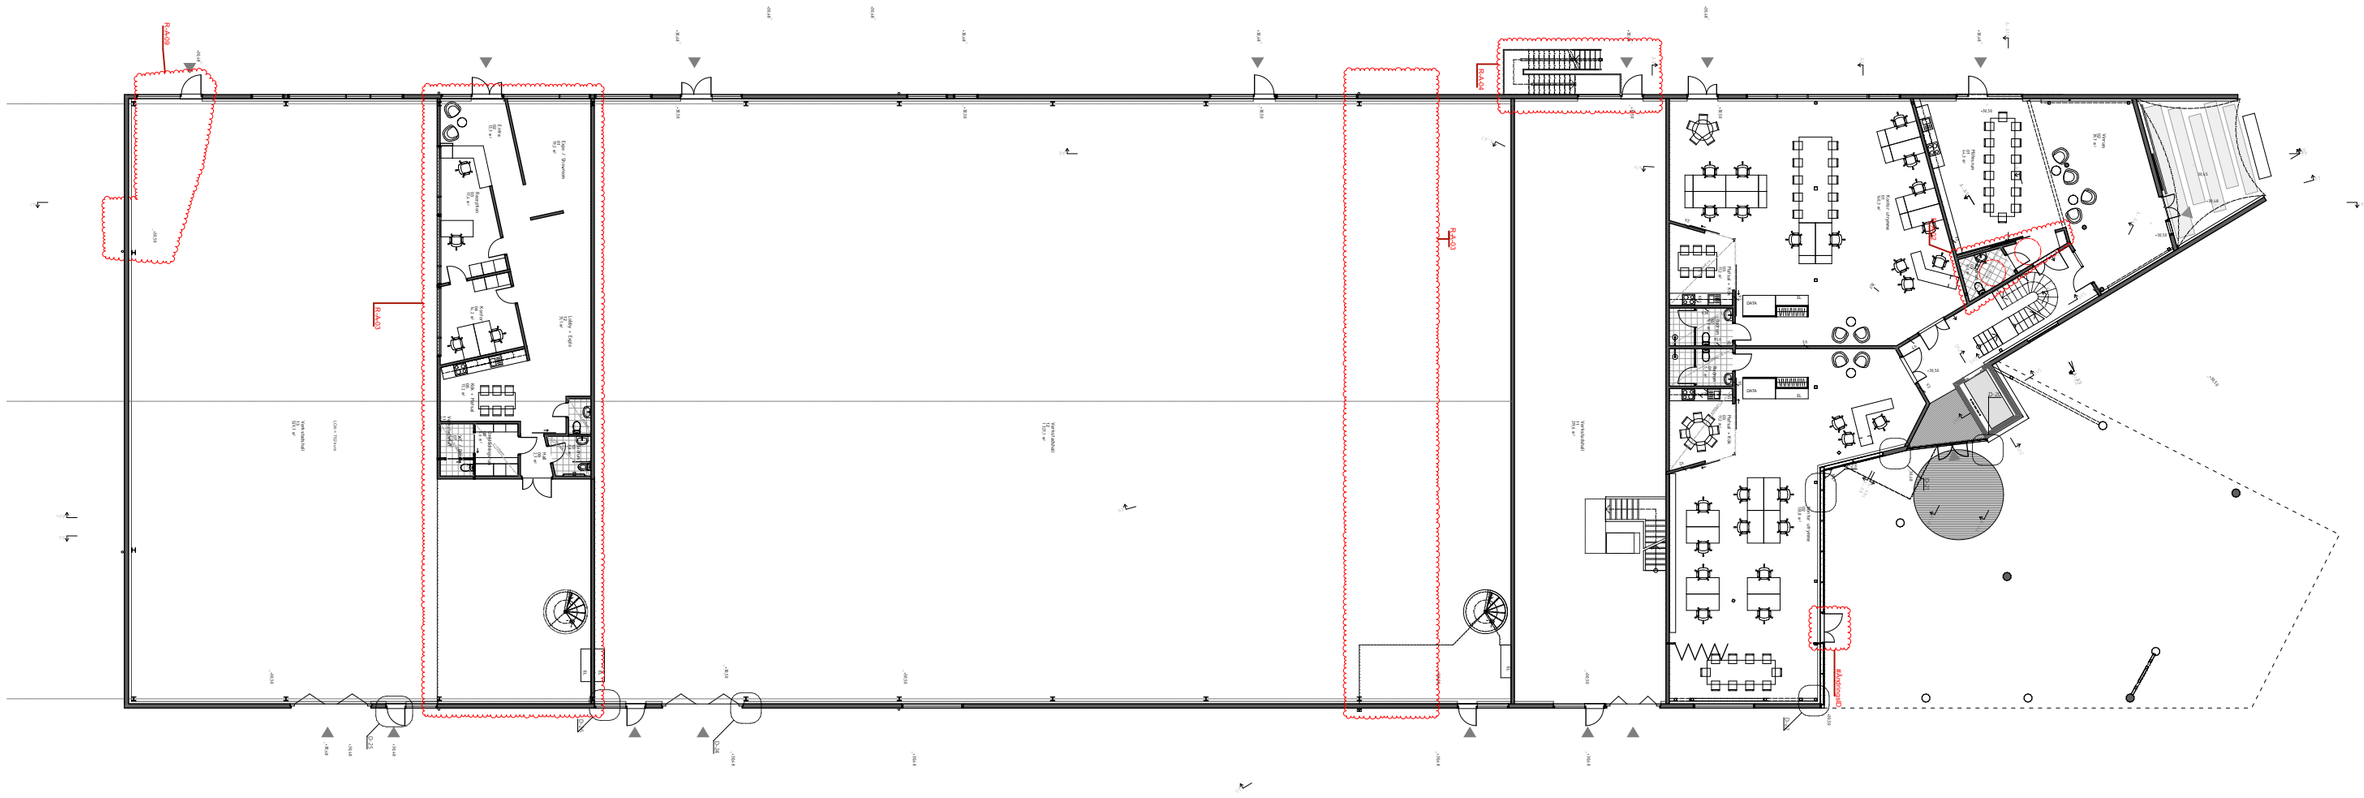


X:\148.kv.Tjugan\1.MODELLA\2019-09-04 Tjugan BH.pln | 2019-09-04 Tjugan BH.pln | 2019-09-09 | 10:23 | Workstation 3 | 101 (126)

KV TJUGAN	SKISS			DATUM 2019-09-09	
PLANER				ANSVARIG KAI WARTIAINEN	
ARKITEKTUR+DEVELOPMENT REPPEN WARTIAINEN				SKALA A3 1:300	
	UPPDRAG NR 148	RITAD/KONSTR AV	HANDLÄGGARE MB	NUMMER A-03	BET