


Nya Tanneforsv. 13


Entré fr. innergården

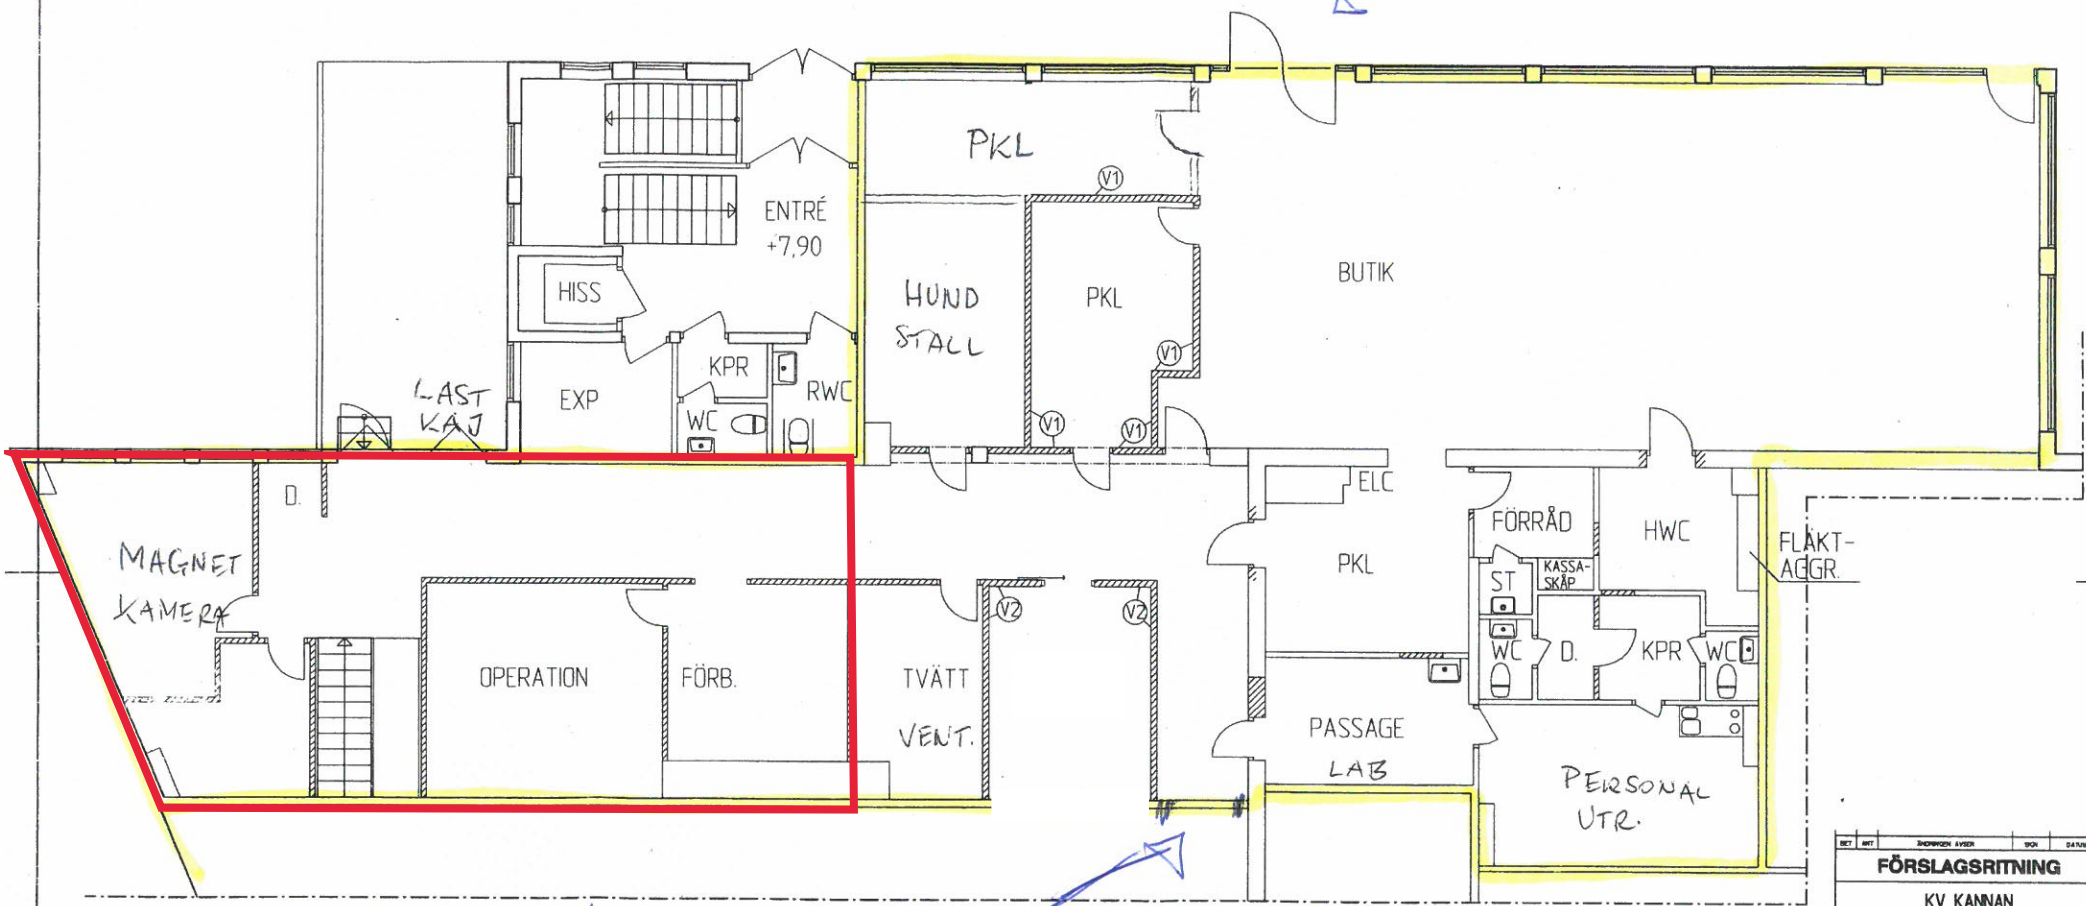

Nytt dörrhål till den andra lokalen mot Gamla Tanneforsv.

FÖRKLARINGAR

- NYA VÄGGAR
- ILAGNING
- BEFINTLIG VÄGG MED NY ÖPPNING OCH MARKERING EFTER RIVEN BYGGNADSDEL
- BEFINTLIG DÖRR
- NY DÖRR

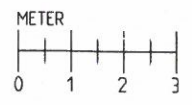

FÖRESKRIFTER

- VÄGGAR
- V1: 2x13 GIPS-70 REGEL-2x13 GIPS
- V2: 13 GIPS-BLYSKIVA-70 REGEL-2x13 GIPS
- DÄR INGET ANNAT ANGES BESTÅR NYA VÄGGAR AV 13 GIPS-70 REGEL-13 GIPS
- DÖRRAR
- SKJUTDÖRR TILL RÖNTGEN SKALL INNEHÅLLA BLYSKIVA, TYP VISITEK-SKIVA.

SET	REV	INOMRÖM	AVSEEN	BYG	DATUM
FÖRSLAGSRITNING					
KV KANNAN LINKÖPING					
☒	A	M3 ARKITEKTER AB			
☐					
☐					
☐	</				



FÖRKLARINGAR


- NYA VÄGGAR
- ILAGNING
- BEFINTLIG VÄGG MED NY ÖPPNING OCH MARKERING EFTER RIVEN BYGGNADSDÖL
- BEFINTLIG DÖRR
- NY DÖRR

FÖRESKRIFTER

VÄGGAR

- V1: 2x13 GIPS-70 REGEL-2x13 GIPS
- V2: 13 GIPS-BLYSKIVA-70 REGEL-2x13 GIPS

DÄR INGET ANNAT ANGES BESTÅR NYA VÄGGAR AV 13 GIPS-70 REGEL-13 GIPS

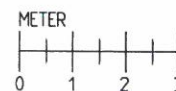

REK	ANT	ÖVERSEEN AVSEK	SO	DATA
FÖRSLAGSRITNING				
KV KANNAN LINKÖPING				
☒	A	M3 ARKITEKTER AB		
☐				
☐				
☐				
☐				
☐				
SPRITNING NR P0503-01A		REVIS / KONTROLLERAD AV AW		ARBETSKÖRE AW
DATUM 2005-08-15		ANSÖKAN ANDERS WIEGLER		
NYTT UTSEENDE KÄLLARPLAN				
SKALA	FORMAT		BYGG	BYG
150 (A3 1:100)	A00-00			