


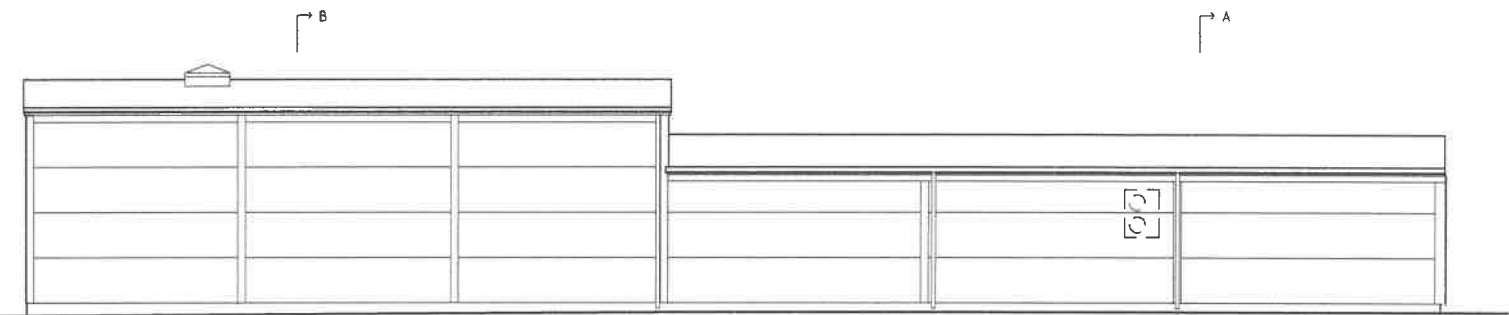

FASAD MOT ÖSTER




FASAD MOT SÖDER




FASAD MOT VÄSTER



FASAD MOT NORR

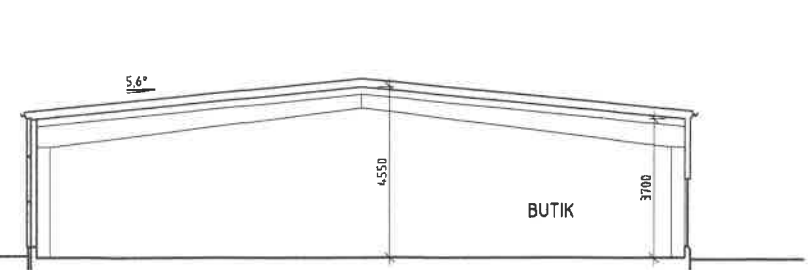

SEKTION A

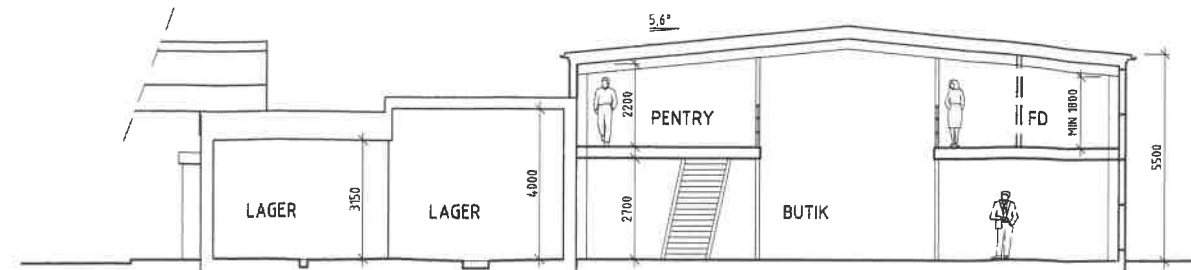

SEKTION B

C	-	RELATIONSREVIDERING	070404	IM
B	-	ALLMÄN REV	060828	IM
A	-	ALLMÄN REV	060620	IM
BET	ANT	ÄNDRINGEN AVSER	DATUM	SIGN
STATUS				
RELATIONSRTITNING				
FASTIGHET				
KV BILEN 1, MJÖLBY				
ÄNDRING				
ARKIMA				
STORA TORGET 4A TEL 0142-178 22 FAX -36 98 27				
595 30 MJÖLBY E-POST arkima.mjolby@telia.com				
BESTÄLLARE		UPPDRAG NR		RITAD/KONSTR AV
LJUDBUTIKEN AB		066-6203		IM
SMÅLANDSVÄGEN 71, MJÖLBY		DATUM		HANDLAGGARE
BESTÄLLARENS ÖBENTLITNING		060410		IM
ÄNDRING		ANSVARIG		
		HUVUDRITNING EFTER ÄNDRING		
		FASADER, SEKTION		
FULLSKALA		HALVSKALA	NUMMER	BET
1:100		1:200	A03-62-105	C

LOKALISERINGSFIGUR

TILLS
BEF

↑ N