


HUS A, PLAN 2 (ÖVRE VÄNING)

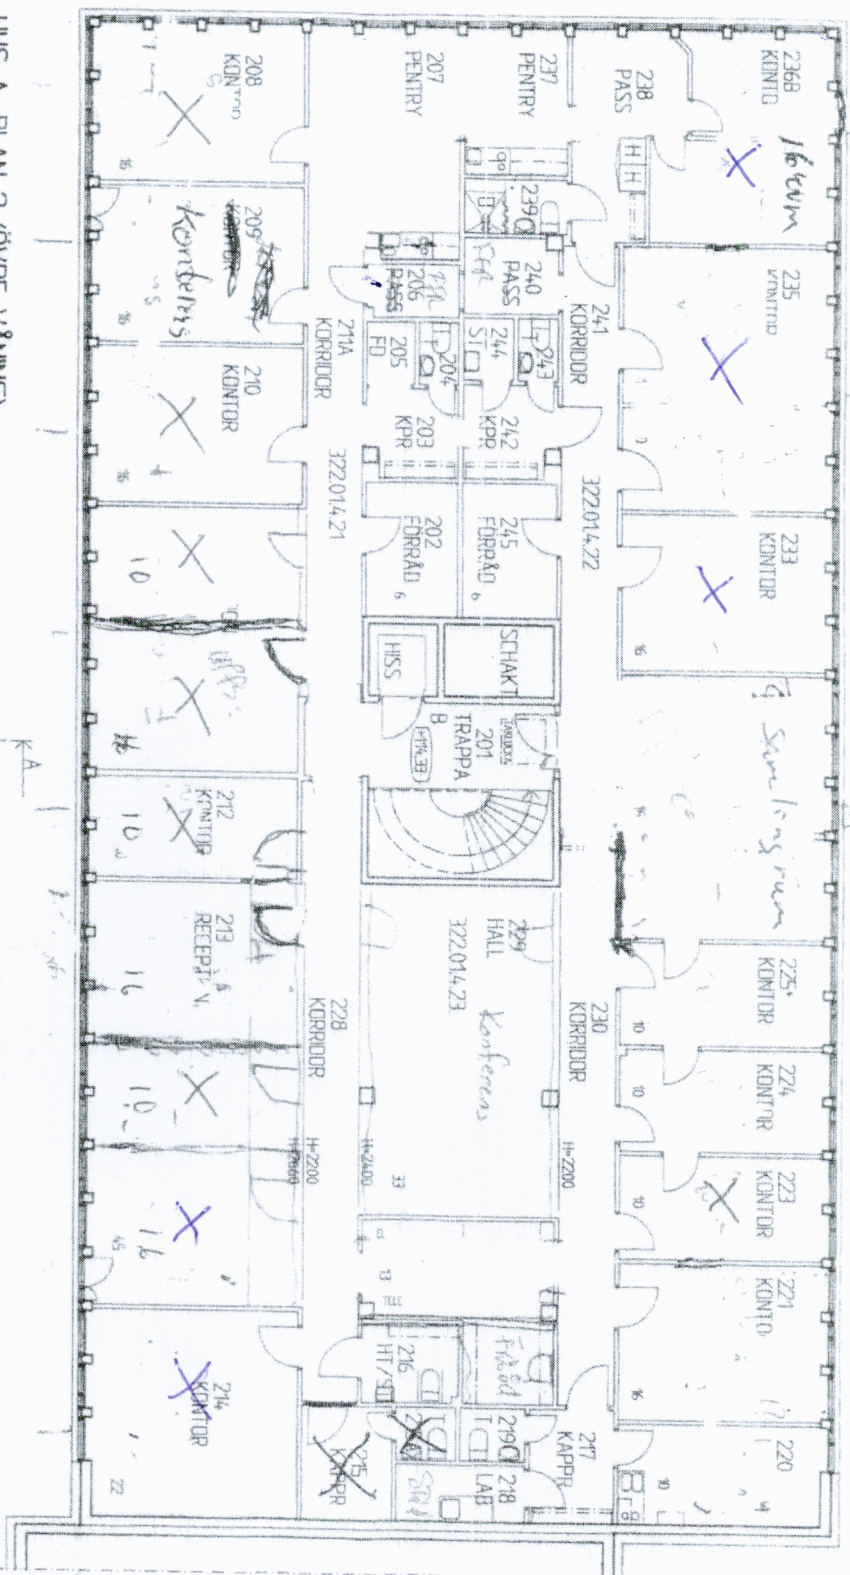

HUSDEL B, SE NEDAN

X uppgagn kontor

1637

21

13