

FÖRKLARINGAR:

BETECKNINGAR MM ENL.
BYGGHANDLINGAR 90


- BEF VÄGG
- BEF VÄGG OCH DÖRR
- BEF VÄGG OCH DÖRR
SOM DEMONTERAS
- NY VÄGG OCH DÖRR
SOM NYMONTERAS
- BEF FÖNSTERÖPPNING
UTVIDSNING TILL
DÖPPÖPPNING

- ÖVRIGT
- SAMTLIGA MÅTT ANGES I
MILLIMETER
 - VÄGGT JOCKLEKER ÄR INTE
KONTROLLERADE MOT EN
ENERGIBERÄKNING

FÖRESKRIFTER:

HÄNVISNINGAR:

BET	ÄNDRINGENAVSER	DATUM	SIGN
BYGGHANDLING			
TÄBY KOMMUN			
SOLLIDEN 1 (HÖRNSÅKERSVÄGEN 4)			
Mirax Sweden AB			
Mirax Sweden AB Upplandsgatan 27, lgh 1201 113 60 Stockholm org. nr. 556879-0918			
UPPDRAG NR	HANDLÄGGARE	GRANSKAD	
0010	IE	I. ERIKSSON	
DATUM	ANSVARIG	IRINA ERIKSSON	
2021-01-25			
KONTORSLÖKAL, KONTORSBYGGNAD PLAN 1 MED INNEVÄGGAR			
SKALA	NUMMER	K-20.1-01	
A3	1:100		

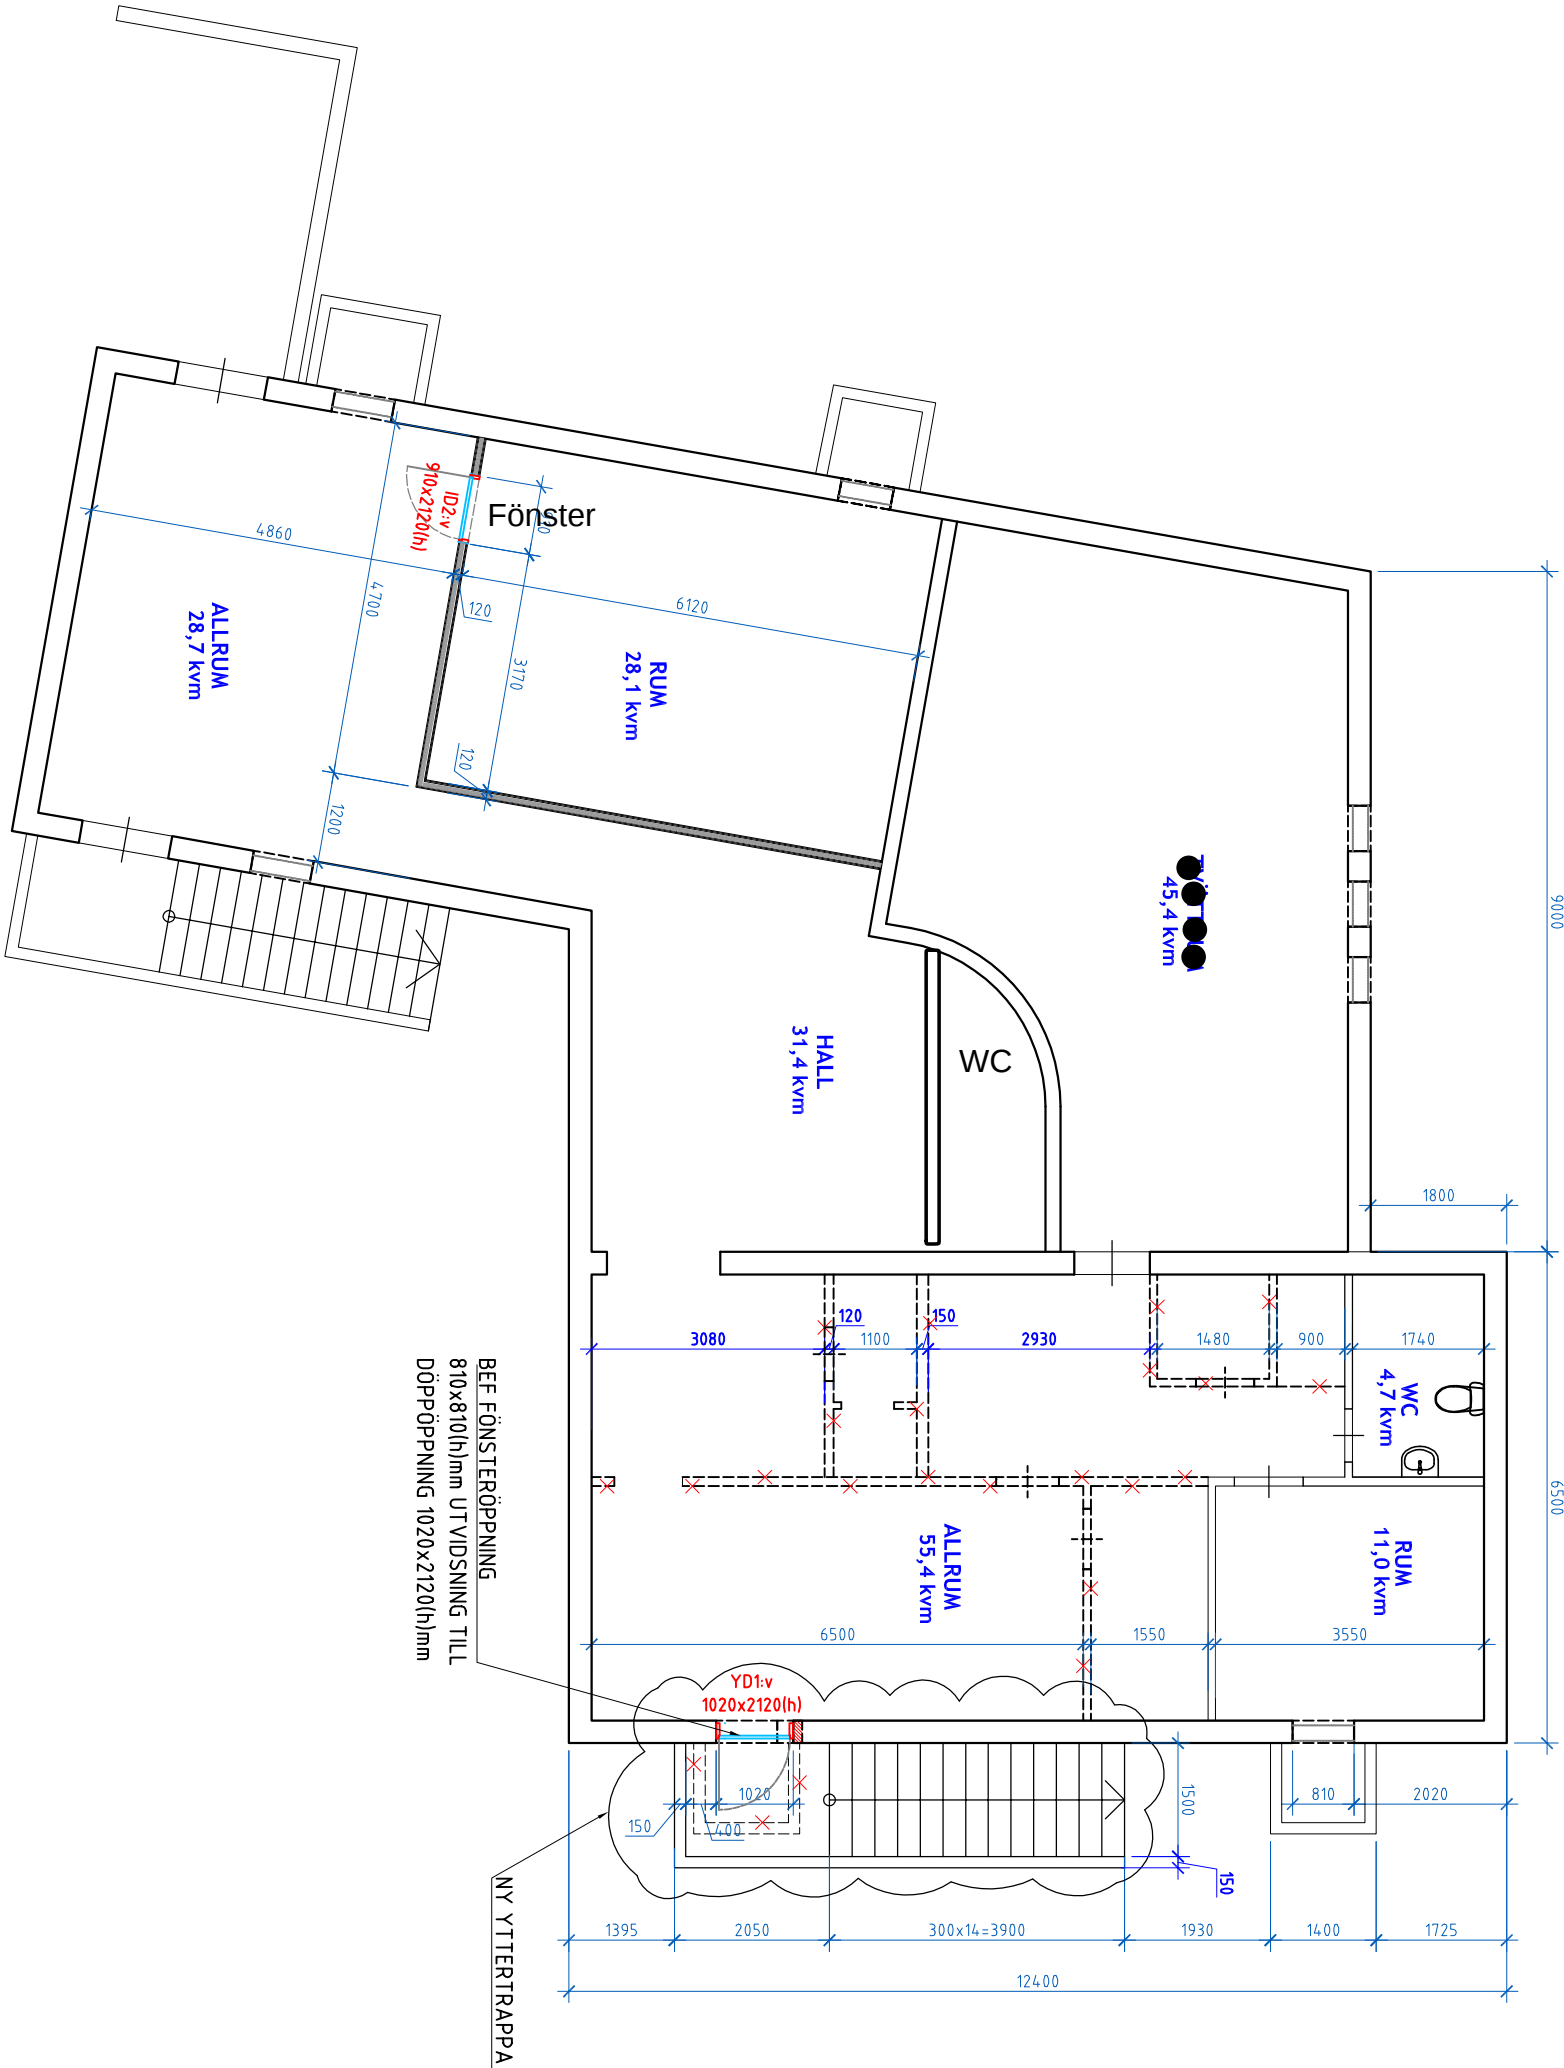

PLAN 1 MED INNEVÄGGAR

1:100

SKALA 1:100

0 1 2 5 10

METER