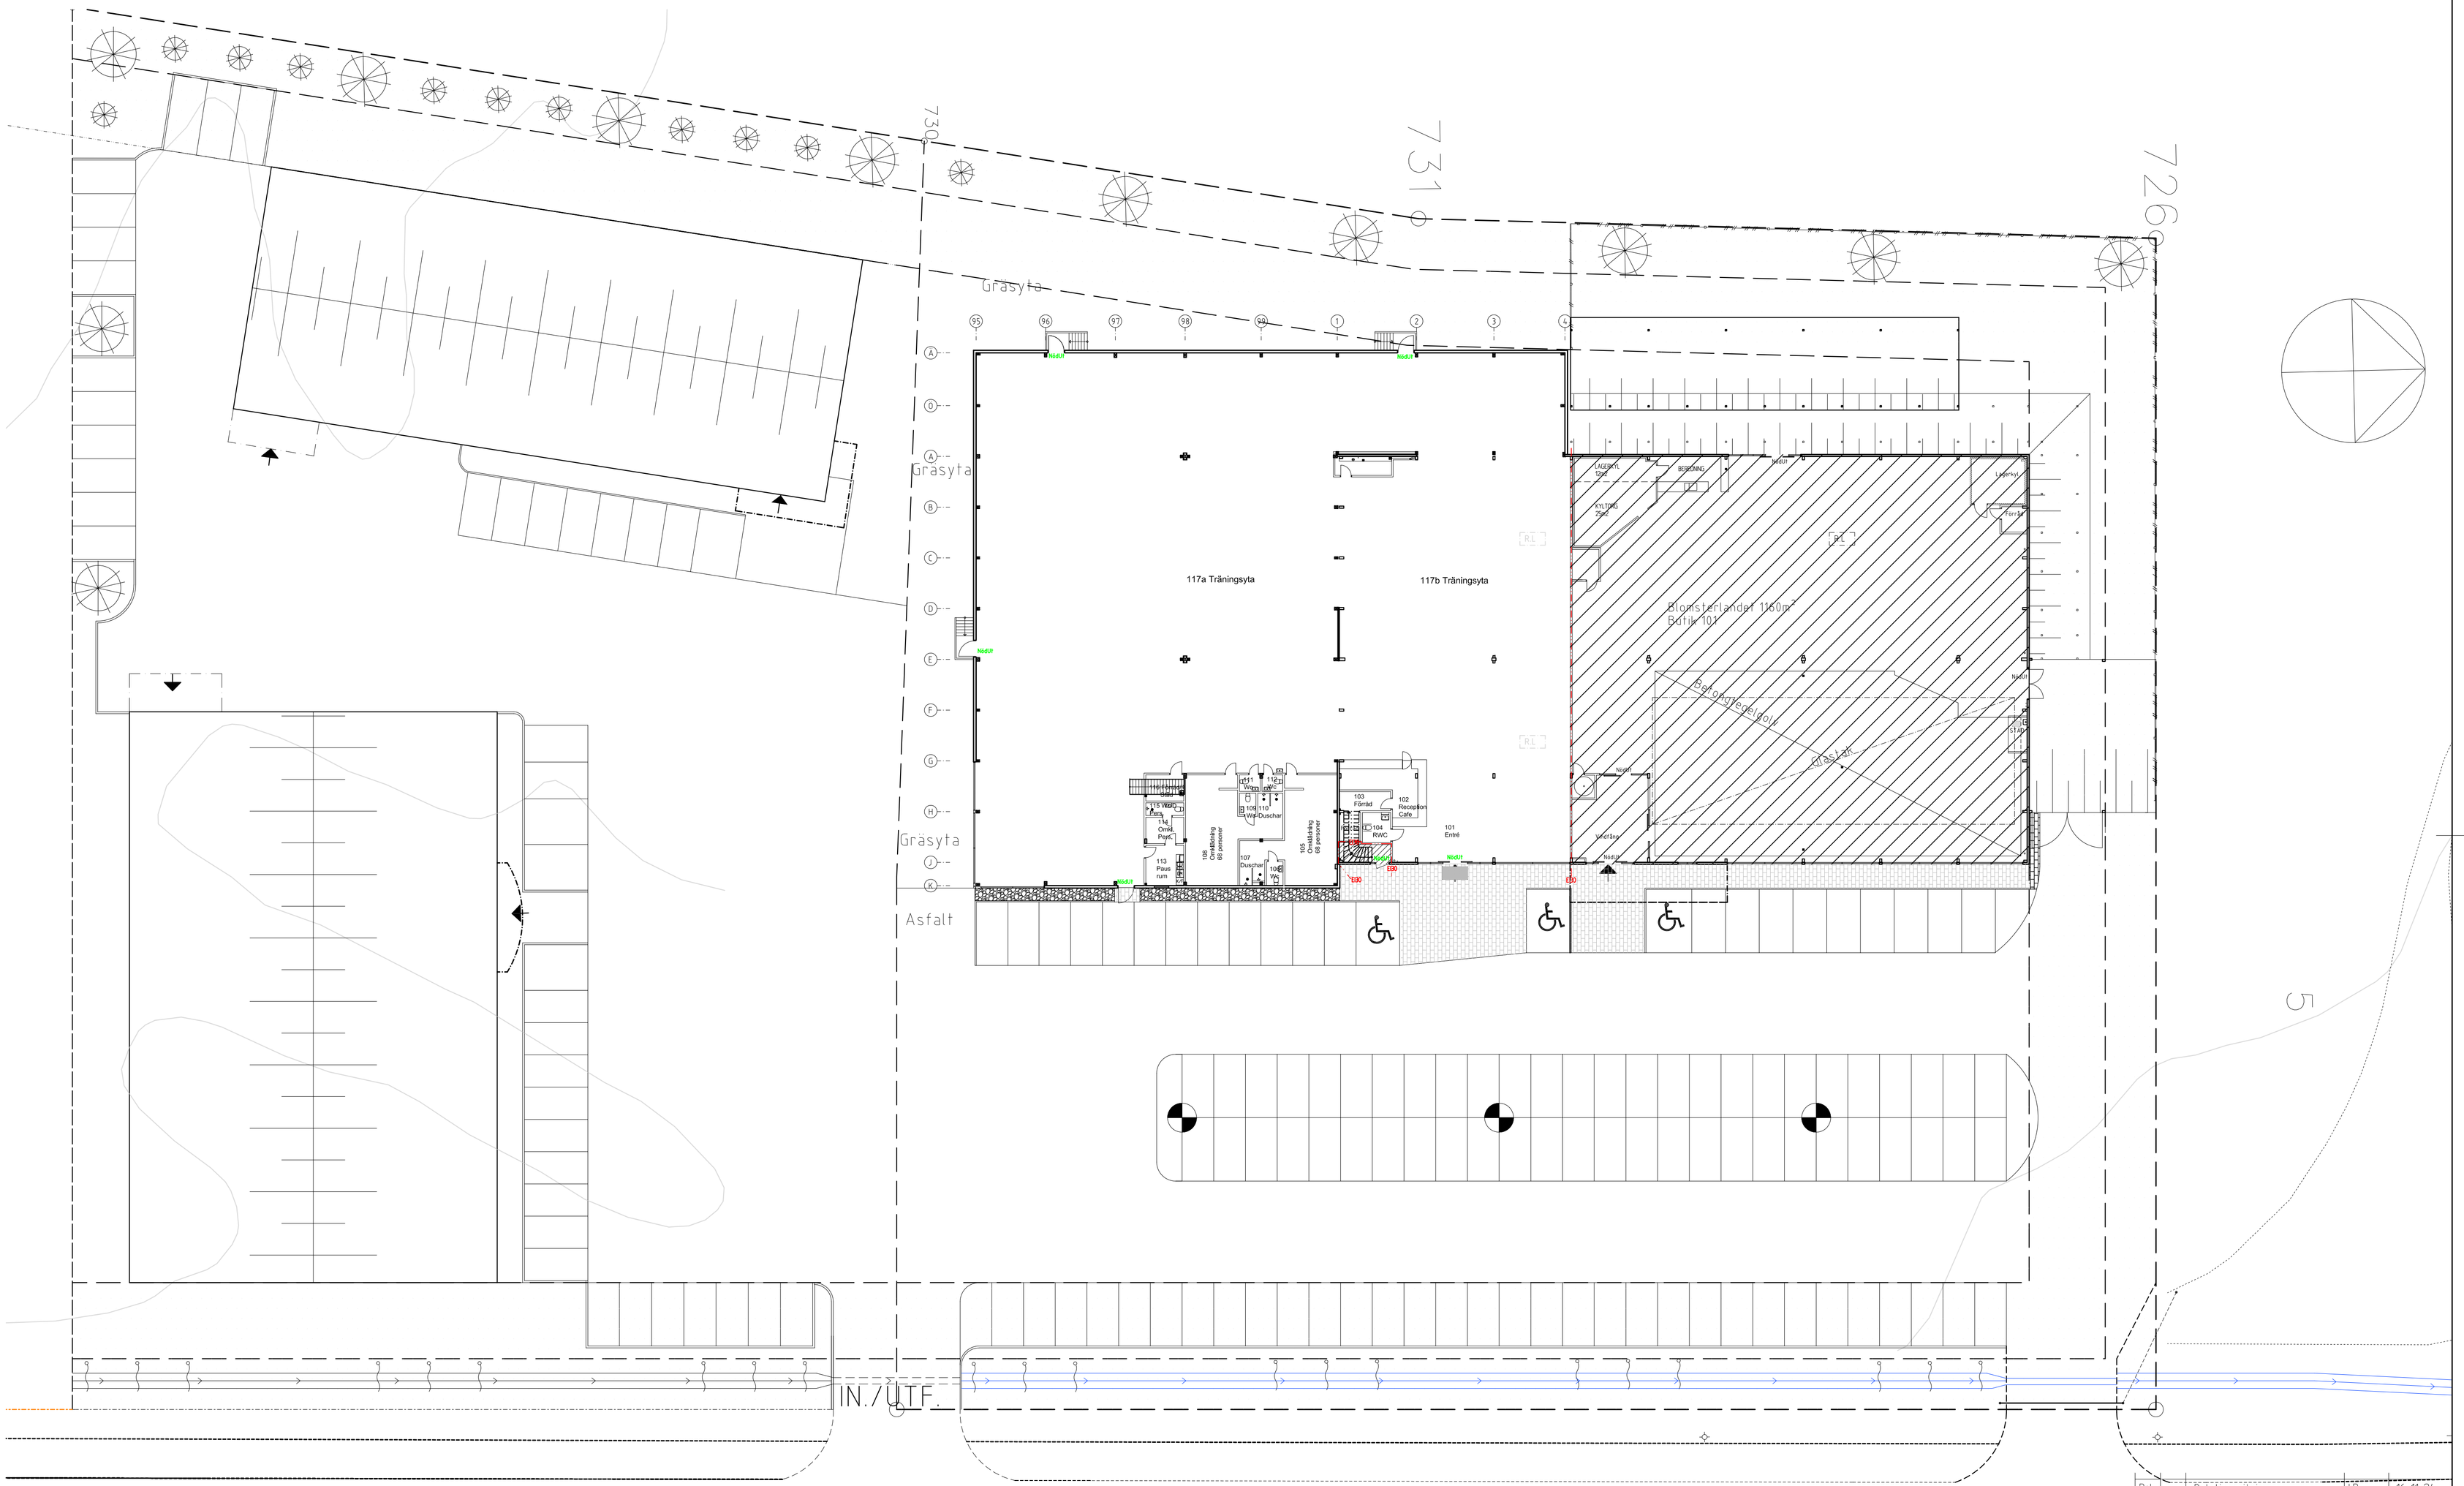

BET	ANT	ÄNDRINGEN AVSER	SIGN	DATUM
Rel		Relationsritning	LP	16-11-24
B		Justeringar, gräsyta mm	LP	16-08-29
A		Förtydliganden	LP	16-05-18

- RELATIONSRITNING 16-12-21
- ARBETSRITNING
- FÖRFRÅGNINGSUNDERLAG
- BYGGLOVSRITNING
- FÖRHANDSKOPIA

PLP PROJEKTKONSULT LARS POSTRUP

Projektkonsult
Lars Postrup AB
Kyrkogatan 40
553 16 Jönköping

0705-400 757
lars@plp.nu

RITAD AV, KONSTRUERAD AV
LP

Jönköping 2016-03-21

Kv. Guldet 4 Norrköing

Till- och ombyggnation för Free Movr's

Situationsplan

SKALA 1:250

RITNINGSNUMMER A1100

ÄNDR. BET Rel