



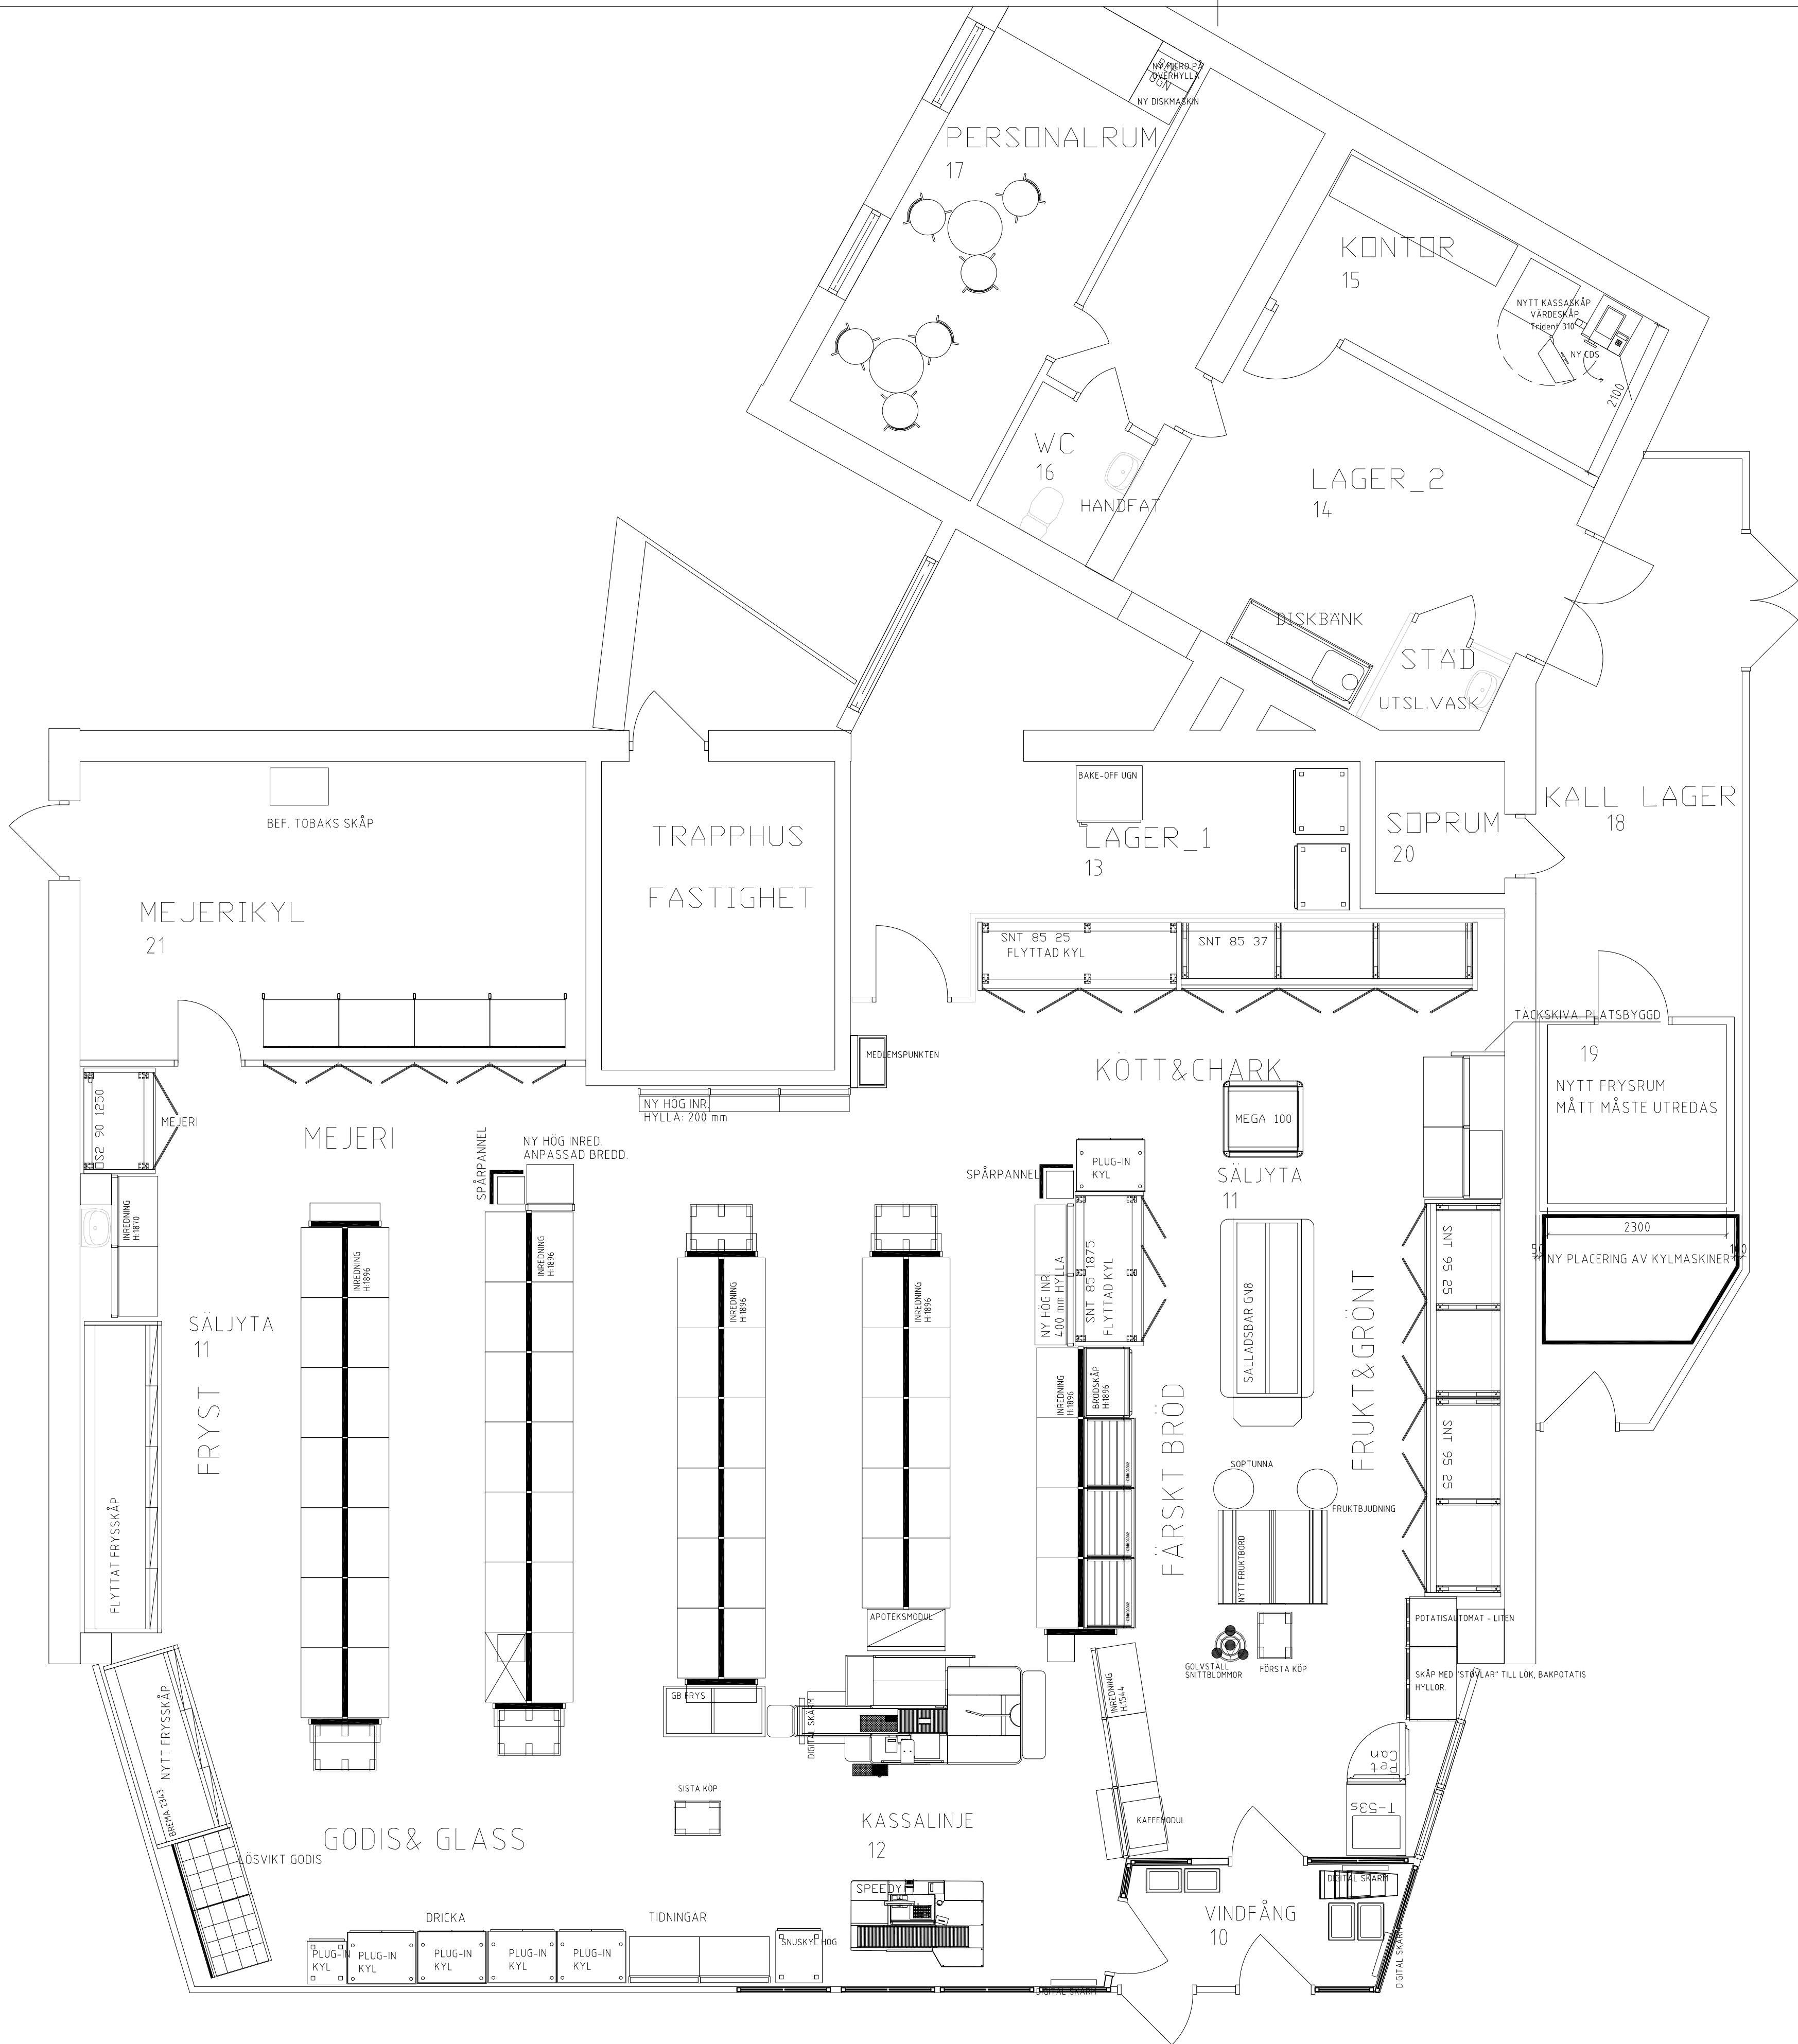

G2 STÄMPLAD

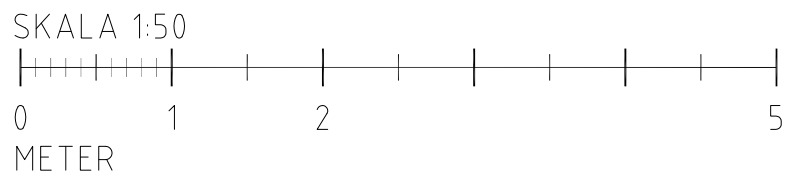

VID UTSKRIFT REKOMMENDERAS
MINIMUM A3 FÄRG

Färgkodning

	= befintlig inredning		= ny inredning
	= befintlig inredning flyttad		= projektavgränsning

COOP			F01 Box
Försäljningsyta	–	kvm	–
Försäljningsyta, netto	–	kvm	–
Sortimentsbox	–	box	F01
Torra varor inkl. nonfood	71	sektion	82
Skönhet & Hälsa	–	kvm	–
			–
Säsong BOX8	–	kvm	–
Köket BOX9	–	kvm	–
Hemmet BOX9	–	kvm	–
Barnet BOX9	–	kvm	–
			–
Kyla Fukt & Grönt	4	sektion	5
Kyla Kött/Chark/Ost/Fisk	7	sektion	9
Kyla Kött/Chark/Ost/Fisk	–	lpm	–
Självtag Deli	–	sektion	–
Manuell Deli	–	sektion	–
Manuell Fisk	–	sektion	–
Kyla Mejeri, bakmatad	4	sektion	7
Kyla Mejeri, frontmatad	1	sektion	–
Kyla Mejeri, balja	–	lpm	–
Fryst (balja + skåp)	6	lpm(sek)	18
Fryst totalt	–	lpm	–

BET	ANT	ÄNDRINGEN AVSER	SIGN	DATUM
G2 STÄMPLAD				
COOP BUTIKSUTVECKLING AB Englundsvägen 4, 171 88 Solna Tel: 08-7431000, e-post: x.x@coop.se				
B Coop Butiken&Stormarknader ret: 010-743 26 70 Frank Fisker				
A ret:				
K				
V				
E				
o				
UPPDRAG NR 056201	RITAD AV Daniel Haglund	HANDLÄGGARE		
DATUM 20170831	ANSVARIG			
LILLA COOP RINGVÄGEN PLANRITNING VARUPLACERING				
SKALA 1:50	NUMMER (A) IM-P1	T BET A		