


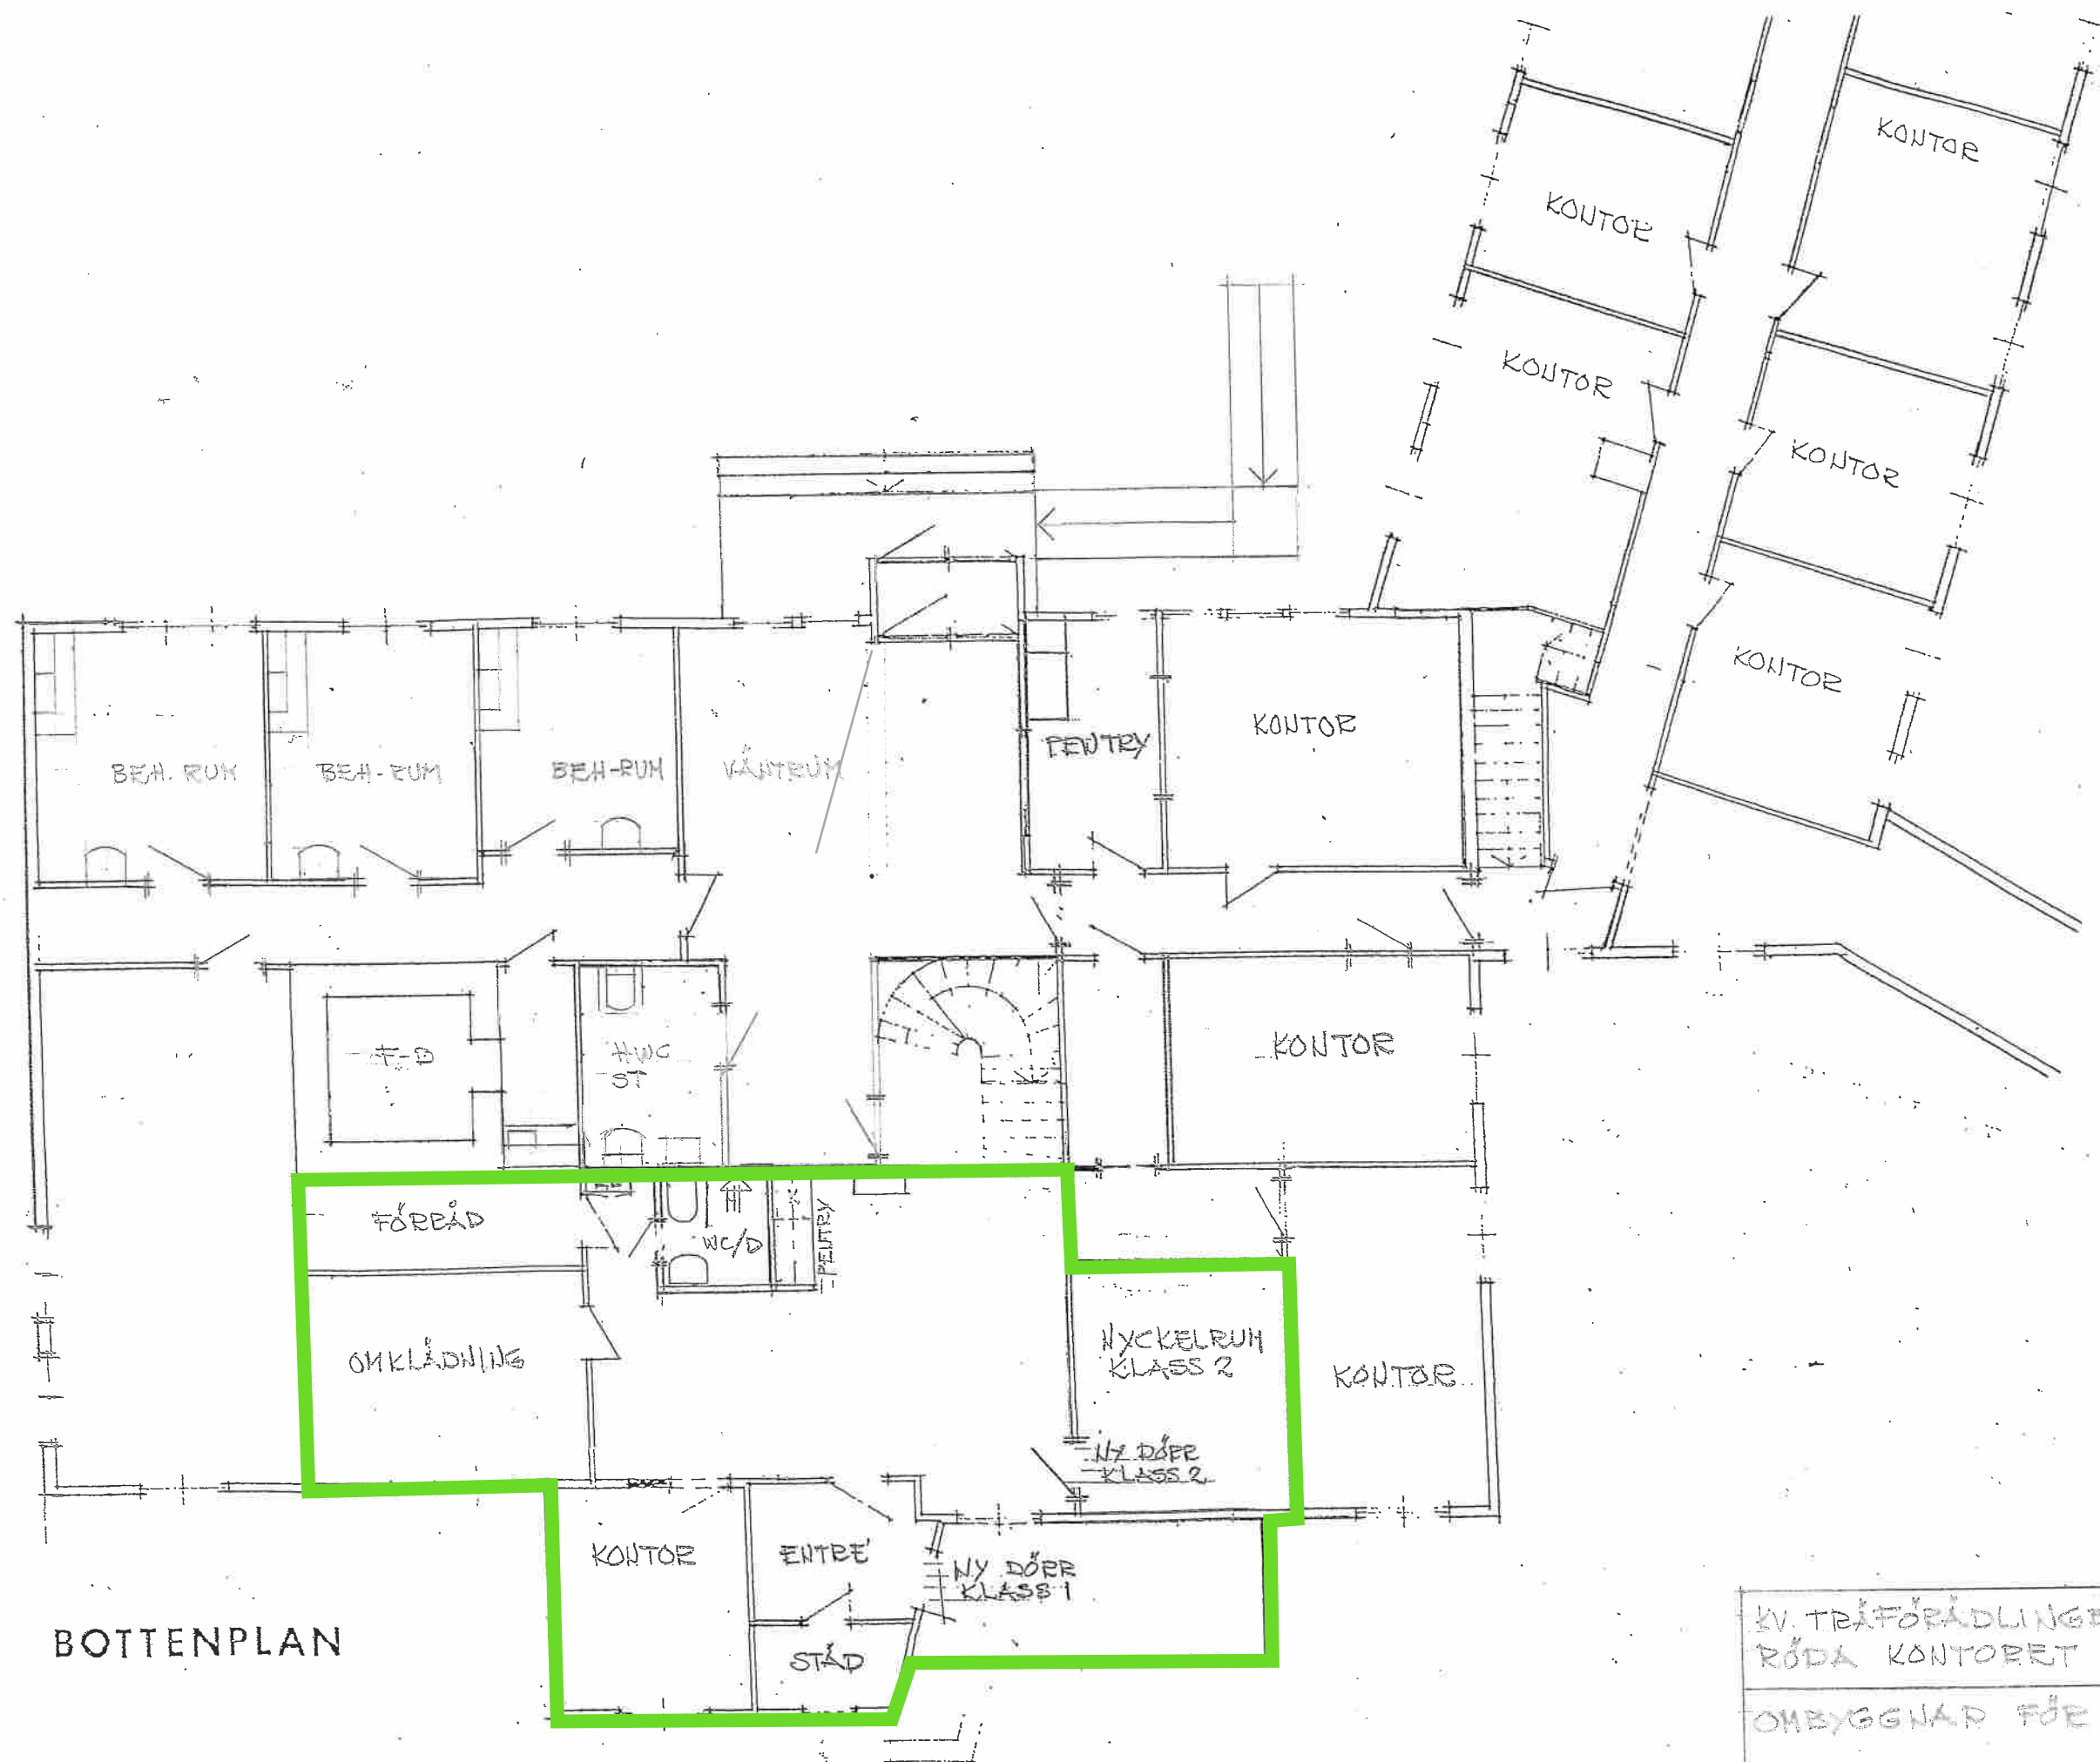

BOTTENPLAN

KV. TRÄFÖRÄDLINGEN 6
RÖDA KONTORET
OMBYGGNAD FÖR VETERINÄR

PLAN 2013-04-12 SKALA 1:100

1/2