
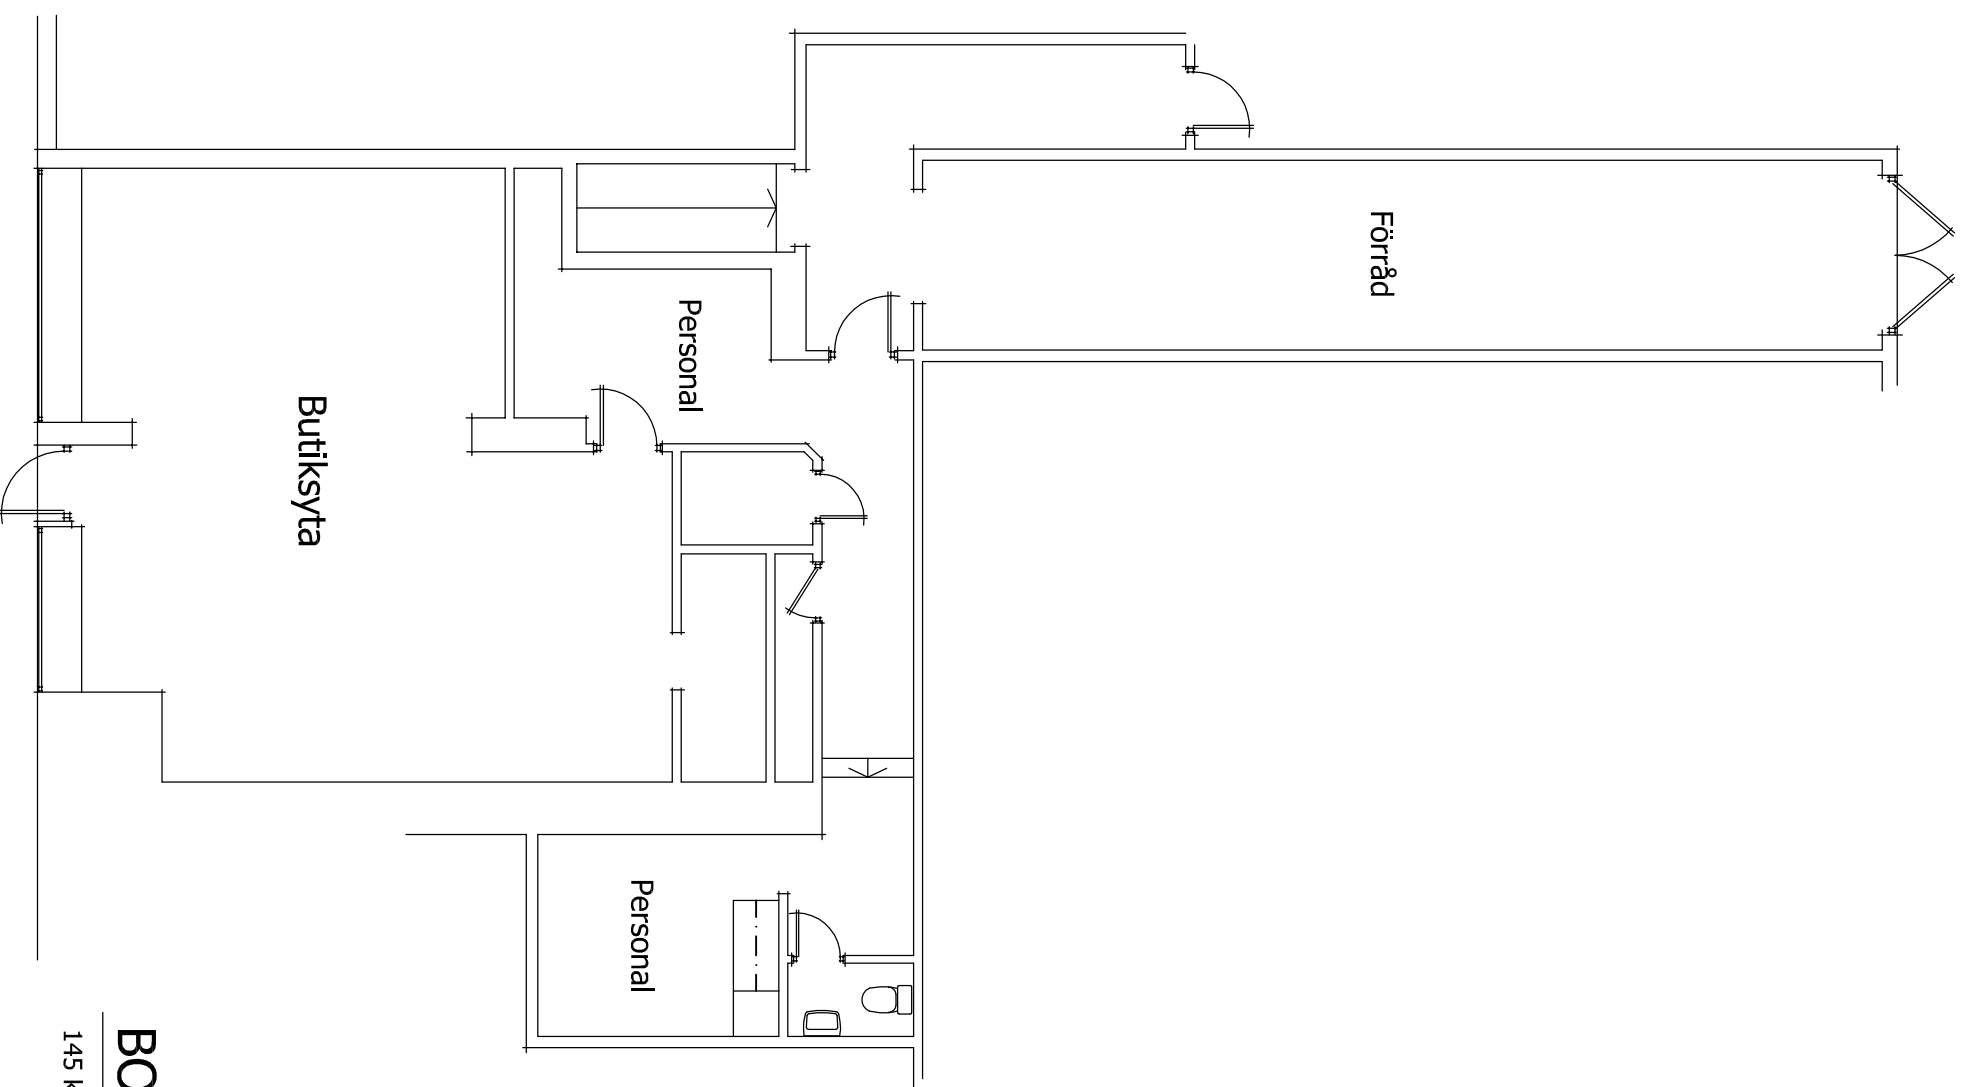



KÄLLARPLAN

119 kvm BRA varav skyddsrum 65 kvm

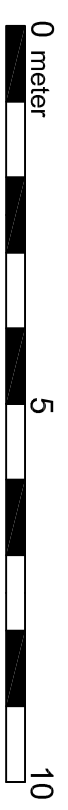

BOTTENPLAN

145 kvm BRA

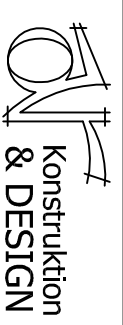

**Konstruktion
& DESIGN**

ANDERS RUNDH
671 92 ARVIKA
www.arnd.se

RITAD AV, KONSTRUERAD AV
ANDERS RUNDH

Arvika 2017-09-29

RELATIONSRTNING LOKALER
House of Wermland
Planer

Juvelen 3, Arvika kommun

SKALA 1:100 (A3)

71784

RITINGSNUMMER
A30-01

ÄNDR BET