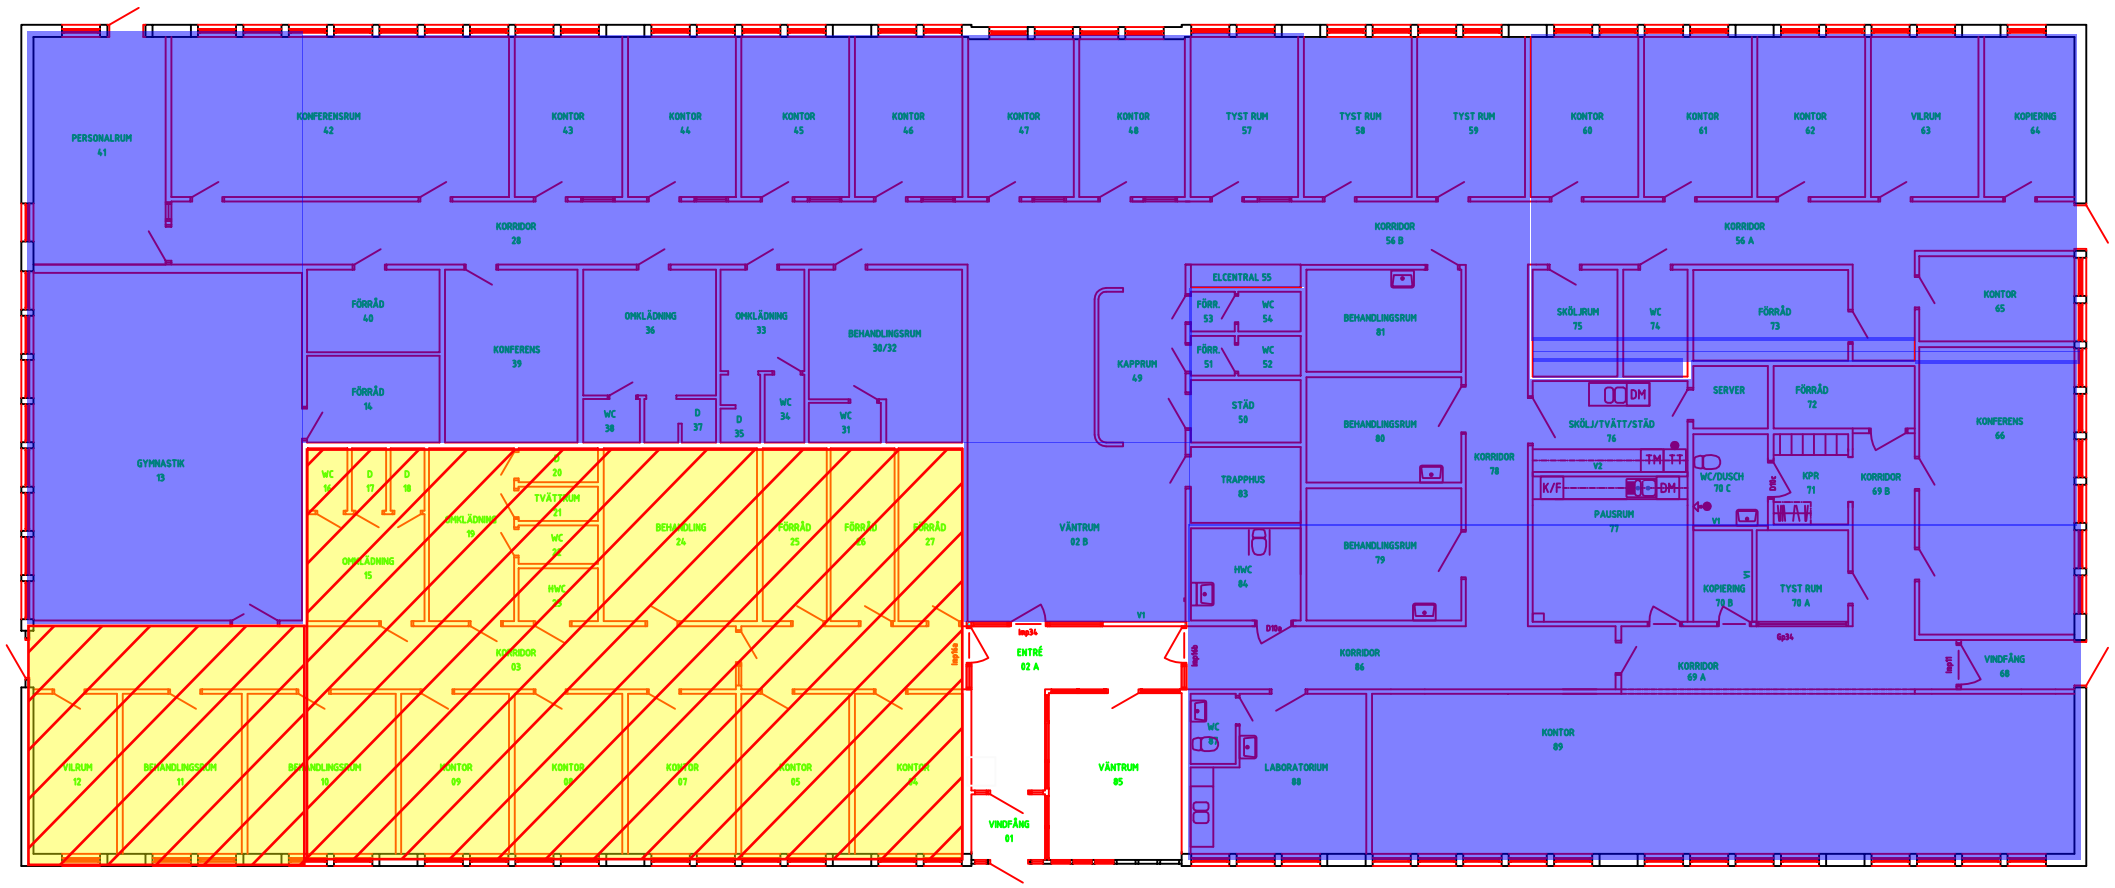

REV	ANT	ÄNDRINGEN AVSER	DATUM	SIGN
A		Allmän uppdatering	2016-05-30	ML

Relationshandling

VOLVO

Volvo Group Real Estate AB

ÄGARE	SITE
	Torslanda

A	AKOS ARK & ING AB	031-335 04 40
B		
E		
K		
M		
V		

ANSVARIG	HANDLÄGGARE	RITAD/KONSTR
Kenneth Eriksson		CH

UPPDRAG NR	BEST PROJNR	SISTA REV.DATUM	DATUM
		2016-05-30	2011-04-14

FASTIGHET	BYGGNADSNR	PLAN	DISCIPLIN
Sörred 8:6	065	01	A

065 CH

Plan 1

SKALA	NUMMER	REV
A1 1:100 A3 1:200	065-A40-1-0100	A

XREF: RText (RText)

LAGER: SB11

PLO: 2020-10-19 08:58 \\CORP\NNYFOSA\02-FÖRVALTNING\VÄST\SÖDERPORT FASTIGHETER AB\RITNINGAR\GULLKULLEN\065 CH\FA FÖRVALTNINGSARKIV\A\065-A40-1-0100.DWG ANDREAS KAVELAND