


Lillega 5

PLAN, VÅNING 3

ANGIVNA M² ÄR CIRKA.

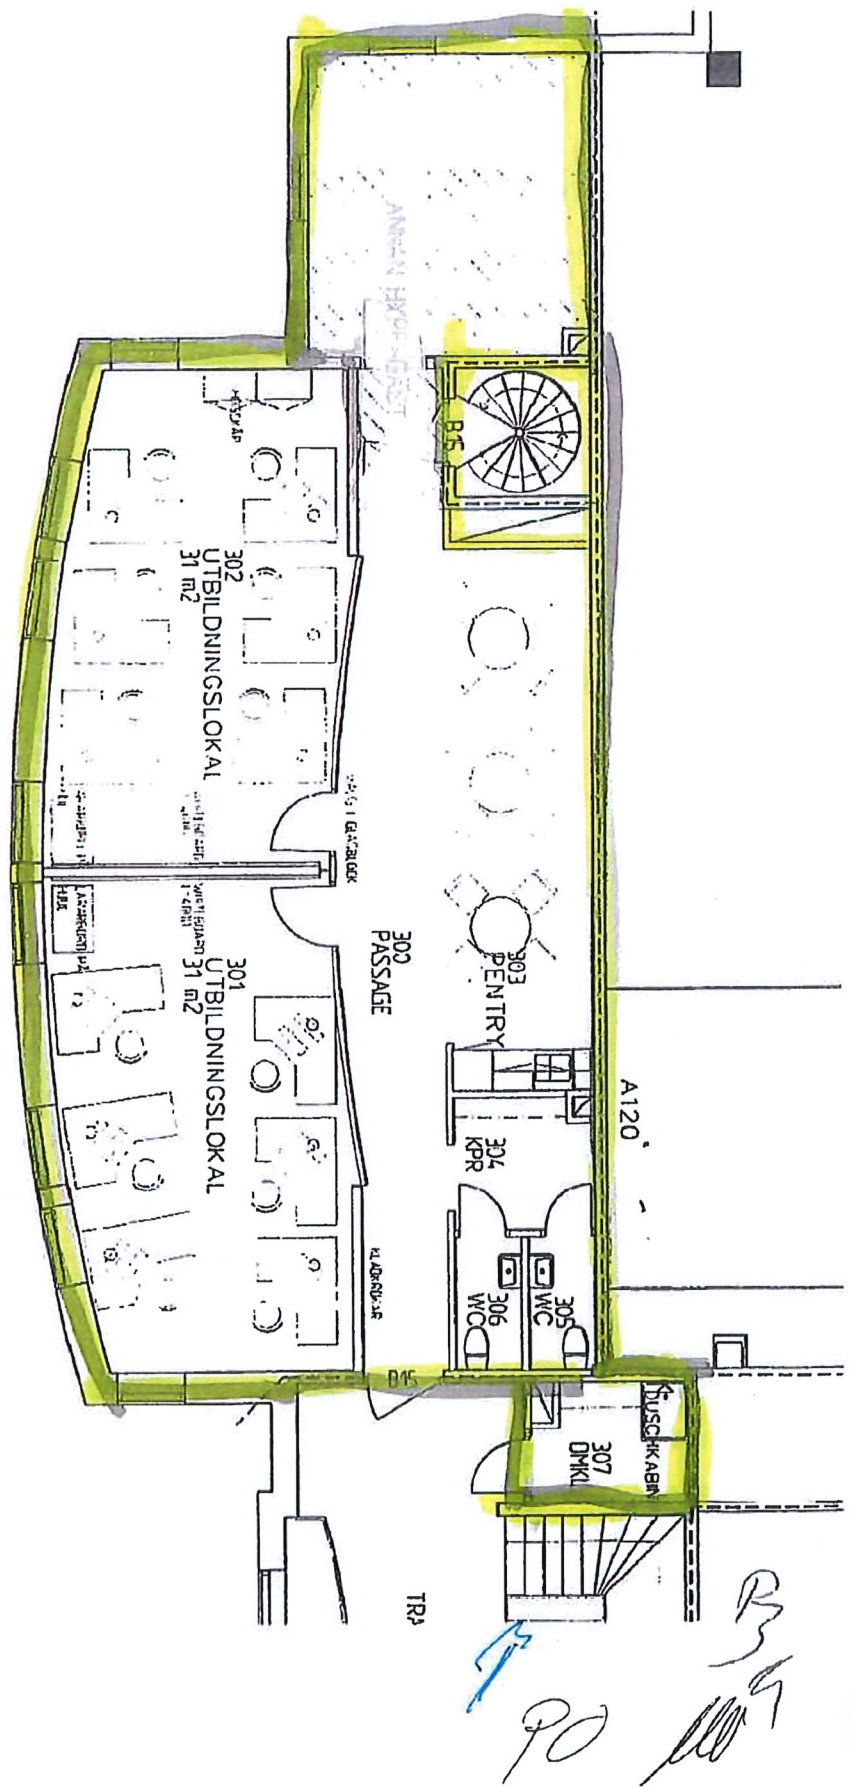

WIGOT KONSULT AB
 Ingenjörer & arkitekter
 ANNEDALSÅGEN 9, 227 64 LUND
 TEL 046-38 51 30
 FAX 046-12 55 27

CUO O AB
 FÖRSÄLJ OMBUDSÅND AV KONTOR
 SKALA 1:100
 2001-05-07