



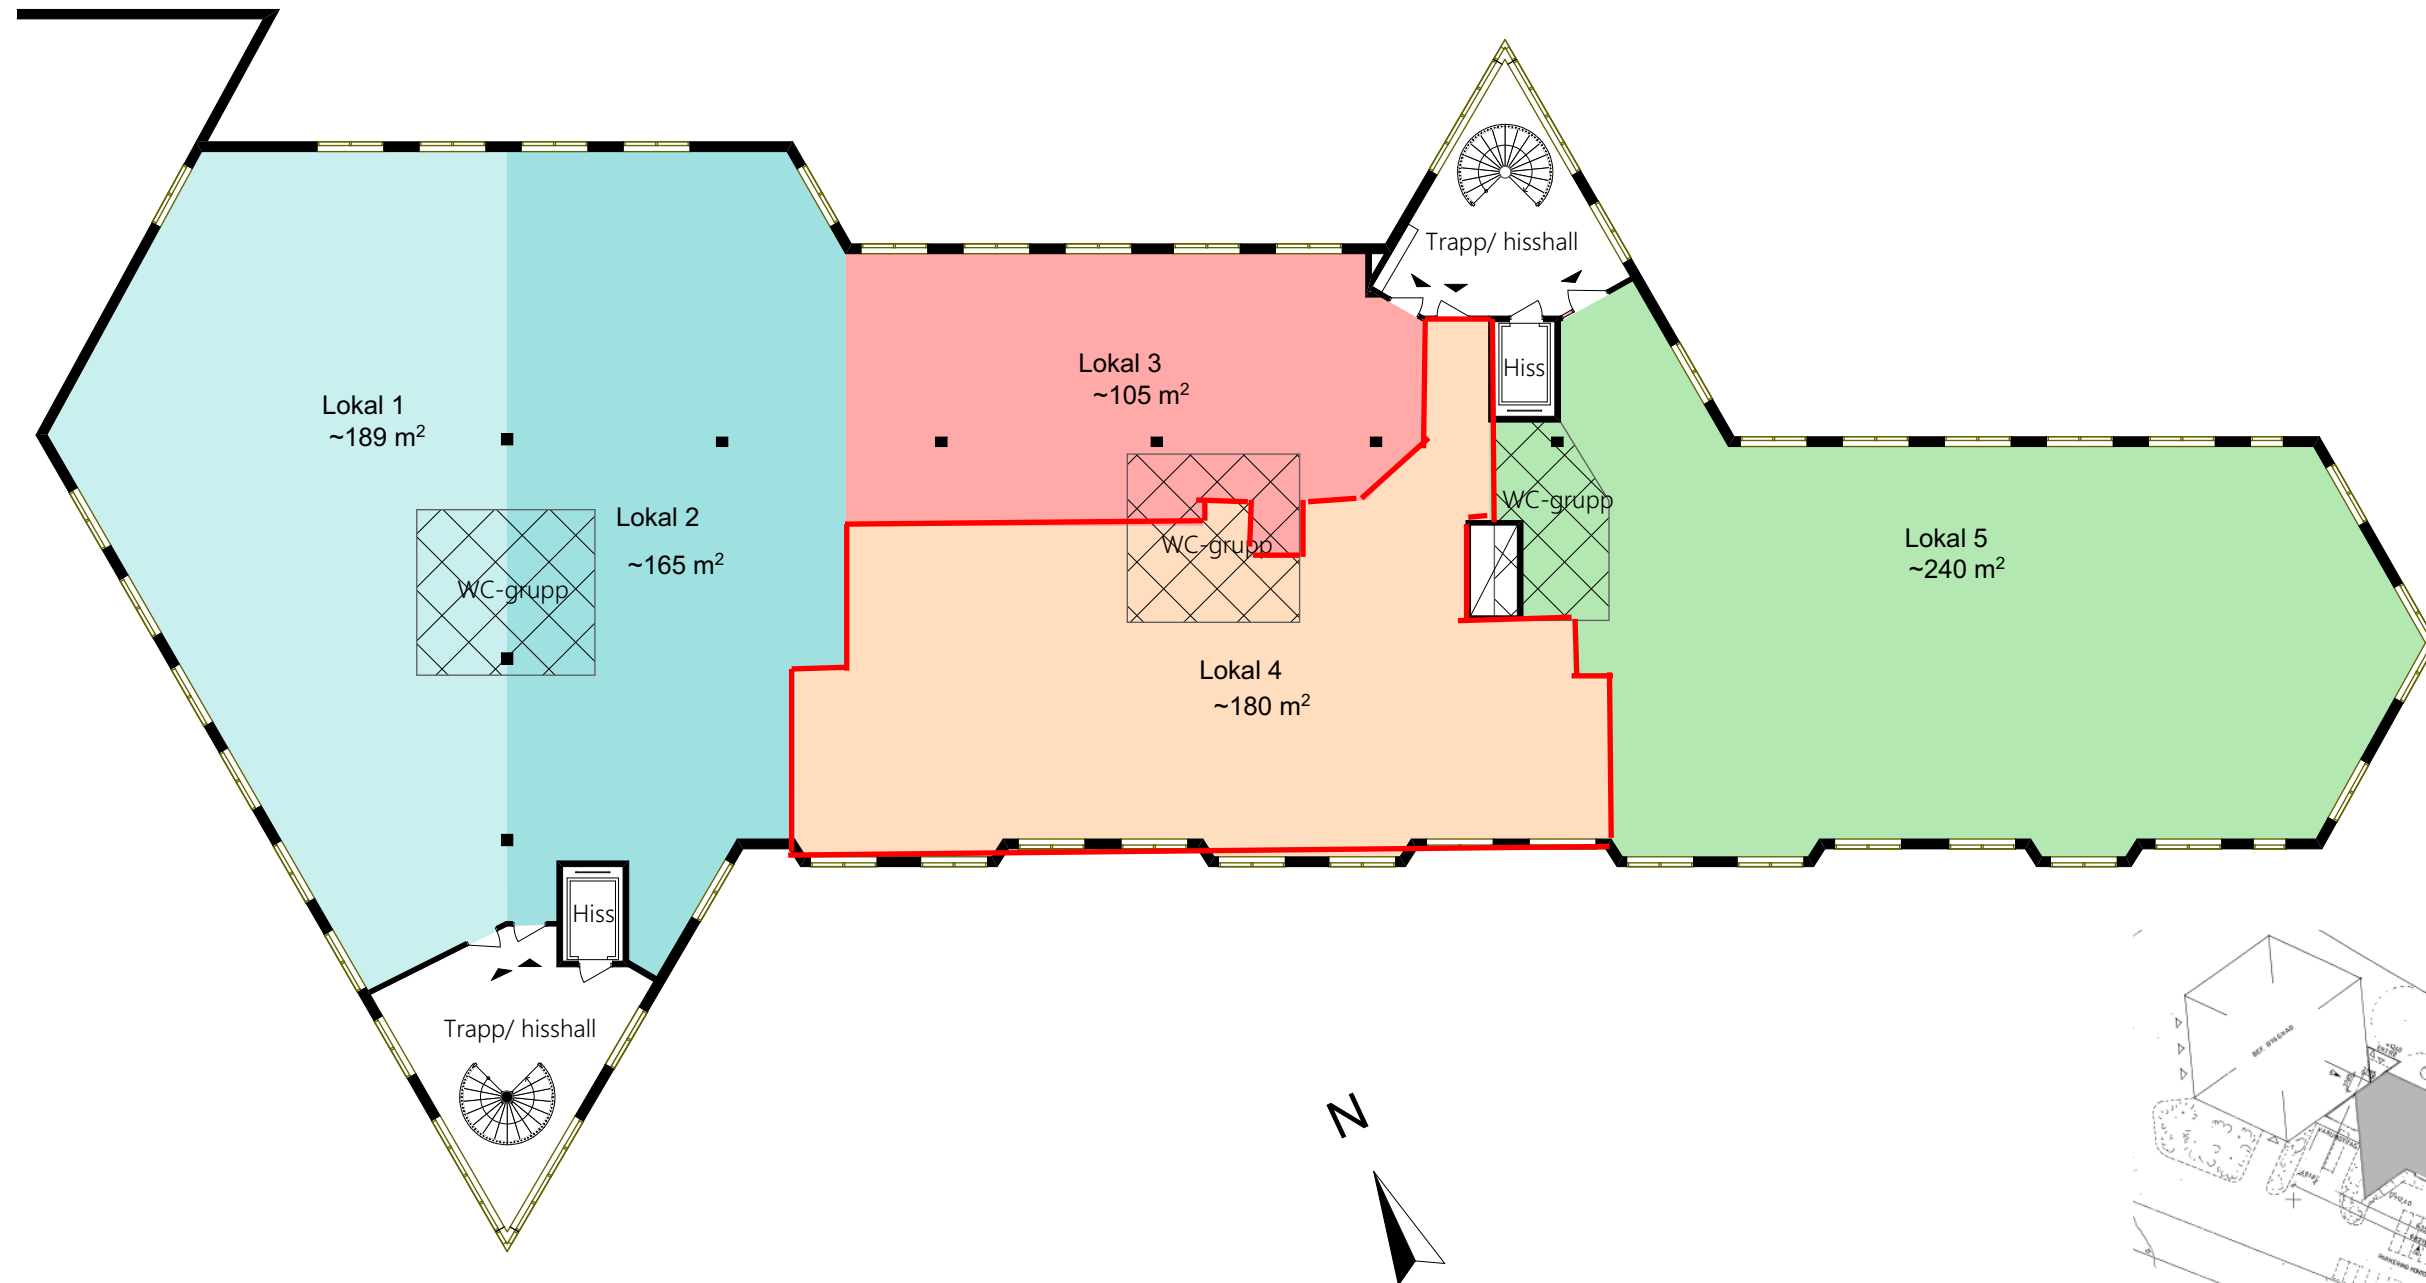

PLAN 2
PLAN 1

SEKSION

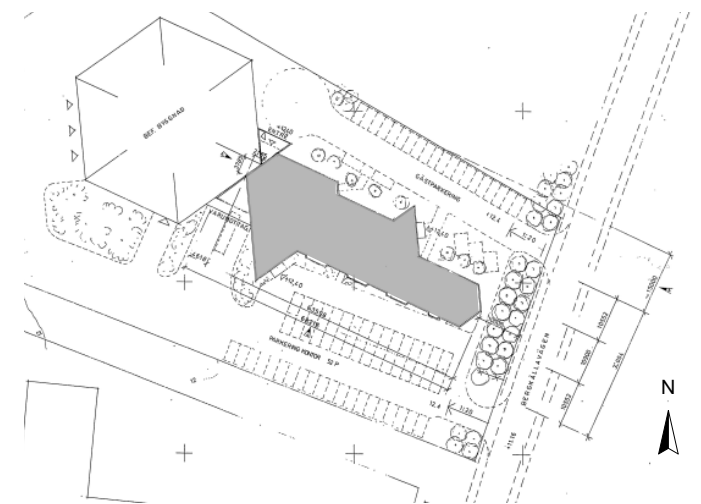

KVALITENA

FÖRSLAG DELNING - BEFINTLIG DELNING

KV. REGLAGET 1 - PLAN 2, 1 tr

ILLUSTRATIONSSKISS SKALA 1:200 (A3) - 2020-04-23

1:200 0 2 4 6 8 10

