


Underlaget är en inscannad förminskad ritning så avvikelser förekommer.
 Med hjälp av skalstock på ritning har en ungefärlig måttkedja och yta illustrerats.

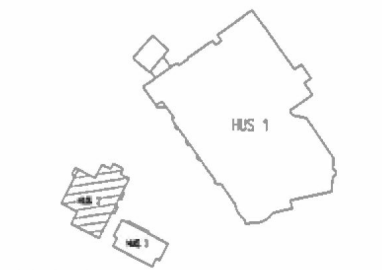

FORHANDSKOPIA 2013-09-06

BET	ANT	ÄNDRINGEN AVSER	DATA	SEK
RELATIONSHANDLING				
KV HARVEN FRAMNAS KOPCENTER				
LINKARKITEKTUR				<small>LINK Arkitektur AB Mya Sjöström, Förg 131 311200PMG Tel: +46 0 478 99 28 www.linkarkitektur.se</small>
UPPRÄS MIT	PL	INTEKONSULTERAD AV	JE	HANDLAGGARE
01010550				
DATA	JE	ANSVARIG		
2013-09-06				
HUS 2, PLAN 1				
SKALA	1 FÖRHÅLL	NUPPER	I SET	
1:200	A1	A3	A-40-210	