
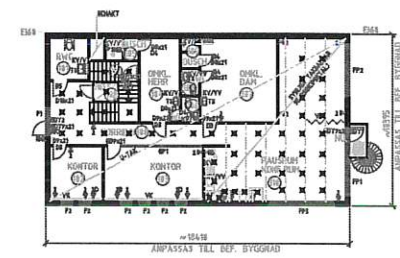
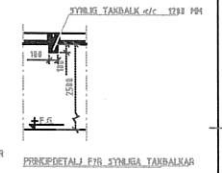


FÖRKLARINGAR:


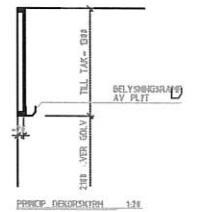

PLAN 1 TR. 1:100



PLANRISNINGEN SKALA 1:100