

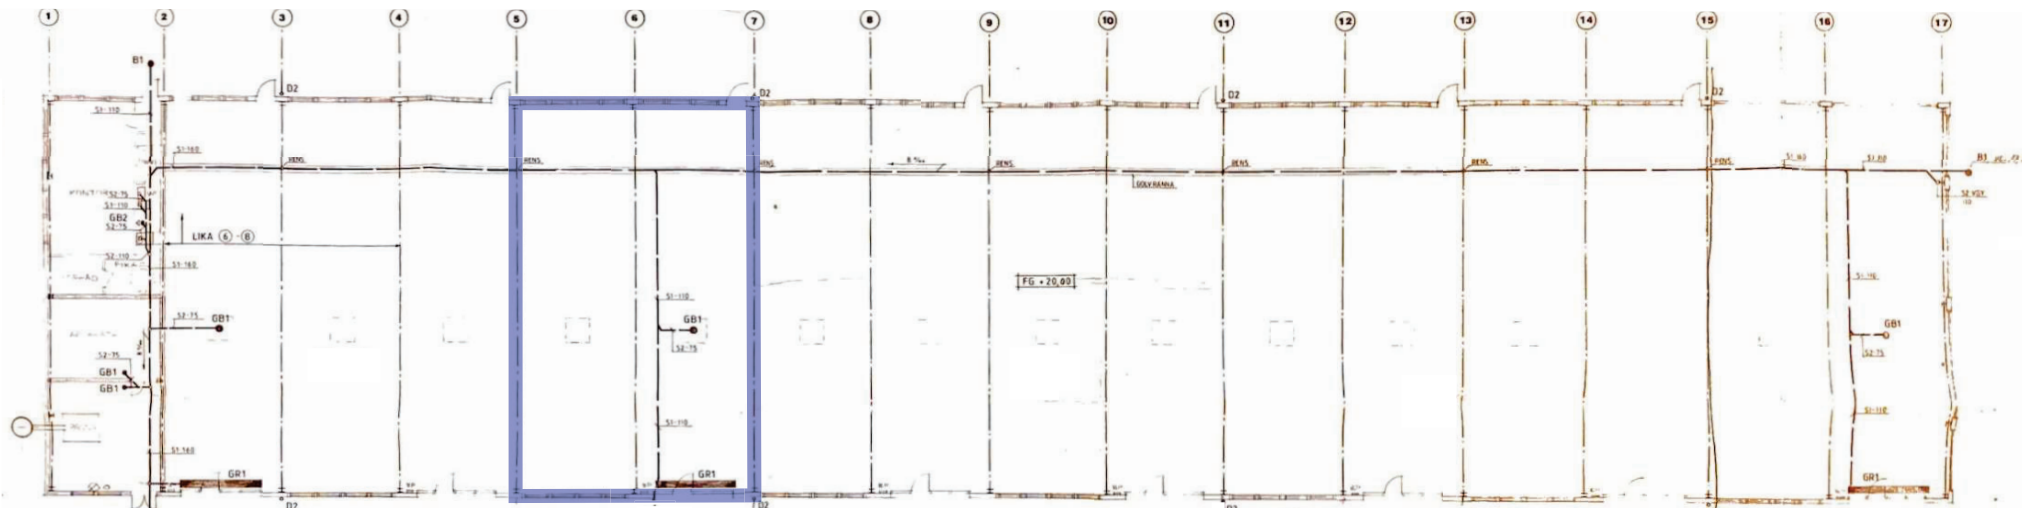


DETALJ GOLVBÄNNA
1:10

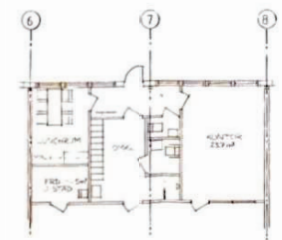

KONTORSMODUL PERSONALMODUL 1:100

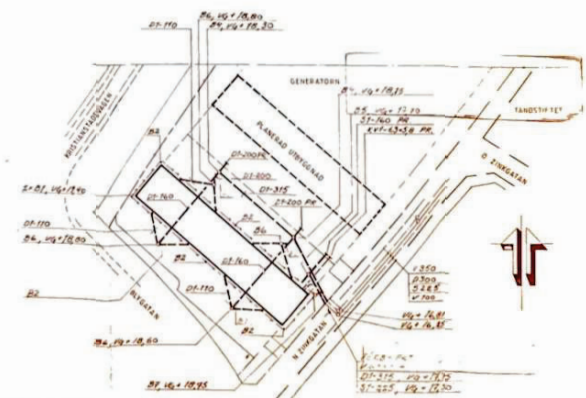

BYGGMÄTTNINGAR OCH MATERIALSPECIFIKATION
Återgående koder hänvisar till AKA 81

- LENINGAR**
- G1 = Spillvatten Mark PVC enl. 11.5131
 - G2 = Spillvatten PVC enl. 11.5125
 - D1 = Inpumpning Mark PVC enl. 11.5131
- GB1 = Golvbrunn FUGEN 8 50 L, RÖR 710 25 25
 - GB2 = Golvbrunn FUGEN 8 50 L, RÖR 710 25 25
K VVS-KONSULTER AB
Stora Östergatan 18
711 78 27
1811 - 15

YSTADS KOMMUN
KV GENERATORN
INDUSTRIHOTELL
PLAN SITUATIONSPÅN
AVLOPPSANLÄGGNING
1:100