


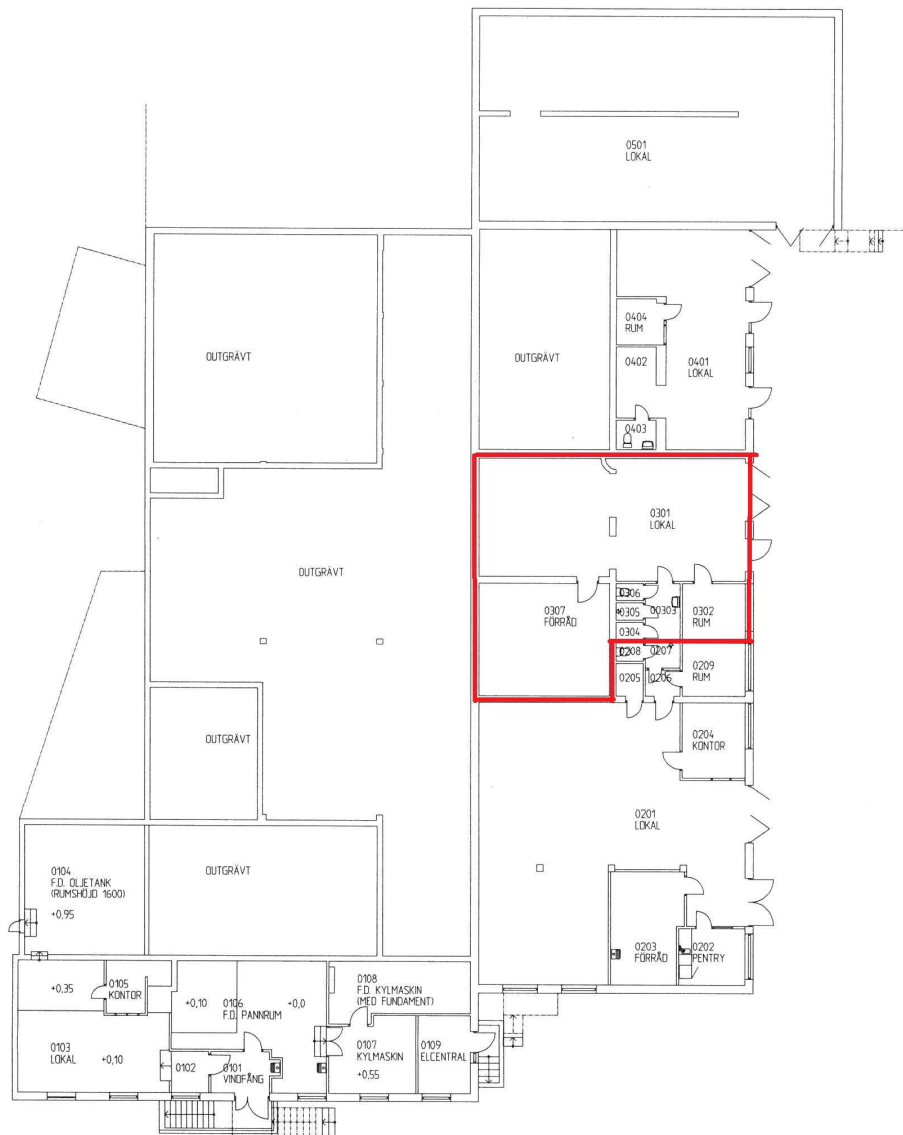

BET	ART	ÄNDERING AVSEER	DATUM	SKA
GHAB Arkitekter & Ingenjörer AB				
UPPDRAGS NR 1899 DATUM 1999-04-09				
GUMSEN 35 PLAN KÄLLARVÄNING RELATIONSRTNING				
SKALA 1:100 RITNINGSNUMMER UO BET				