


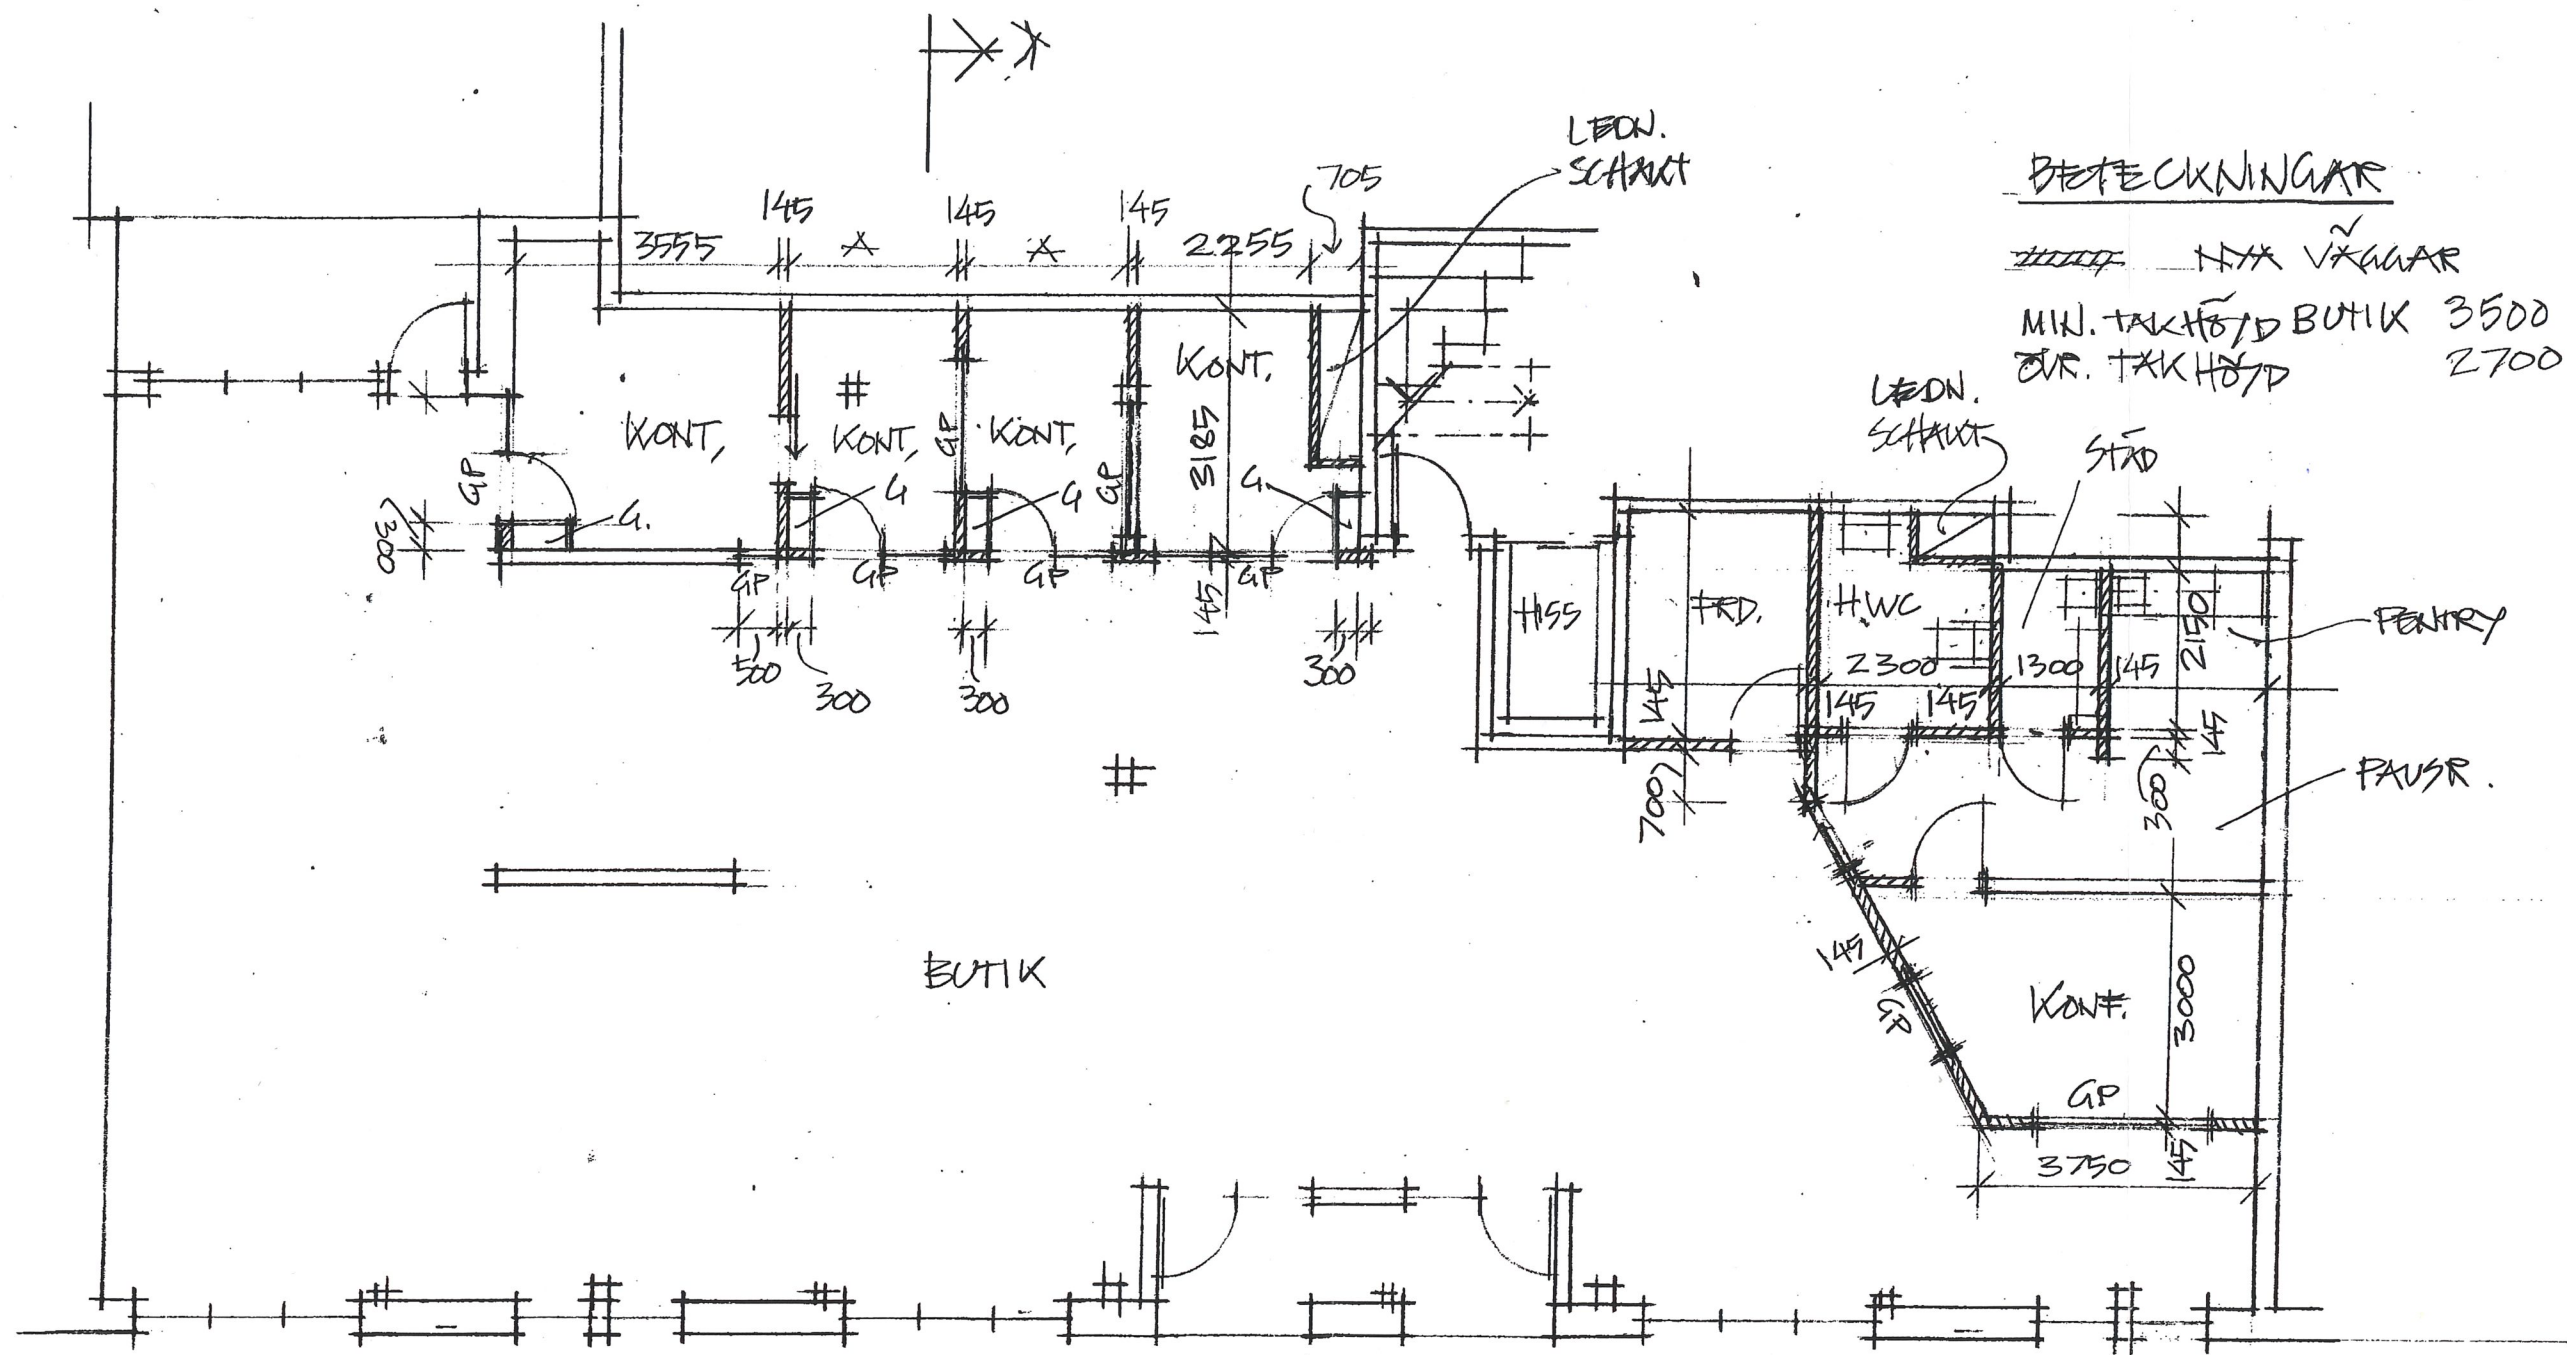

BETECKNINGAR

MIN. TAKHÖJD BUTIK 3500
 ÖVR. TAKHÖJD 2700


PLAN 01

1:100

VÄDUREN 9, LUND
 Et. II
 RUMSINREDNING
 FÖR BUTIKSLOKAL

 arkitektur arkitektur ulf josephson ab rådgivande & konsulterande arkitekter box 85 296 22 åhus västergatan 4 solvesborgskontoret		044-24 71 70 fax 044-24 88 74 0456-190 08
UPPDRAG NR	RITAD/KONSTR	HANDLAGGARE
11-08-17	ANSVARIG	Ulf Josephson

Cembrit Perle 01
(S 1005-Y10R)

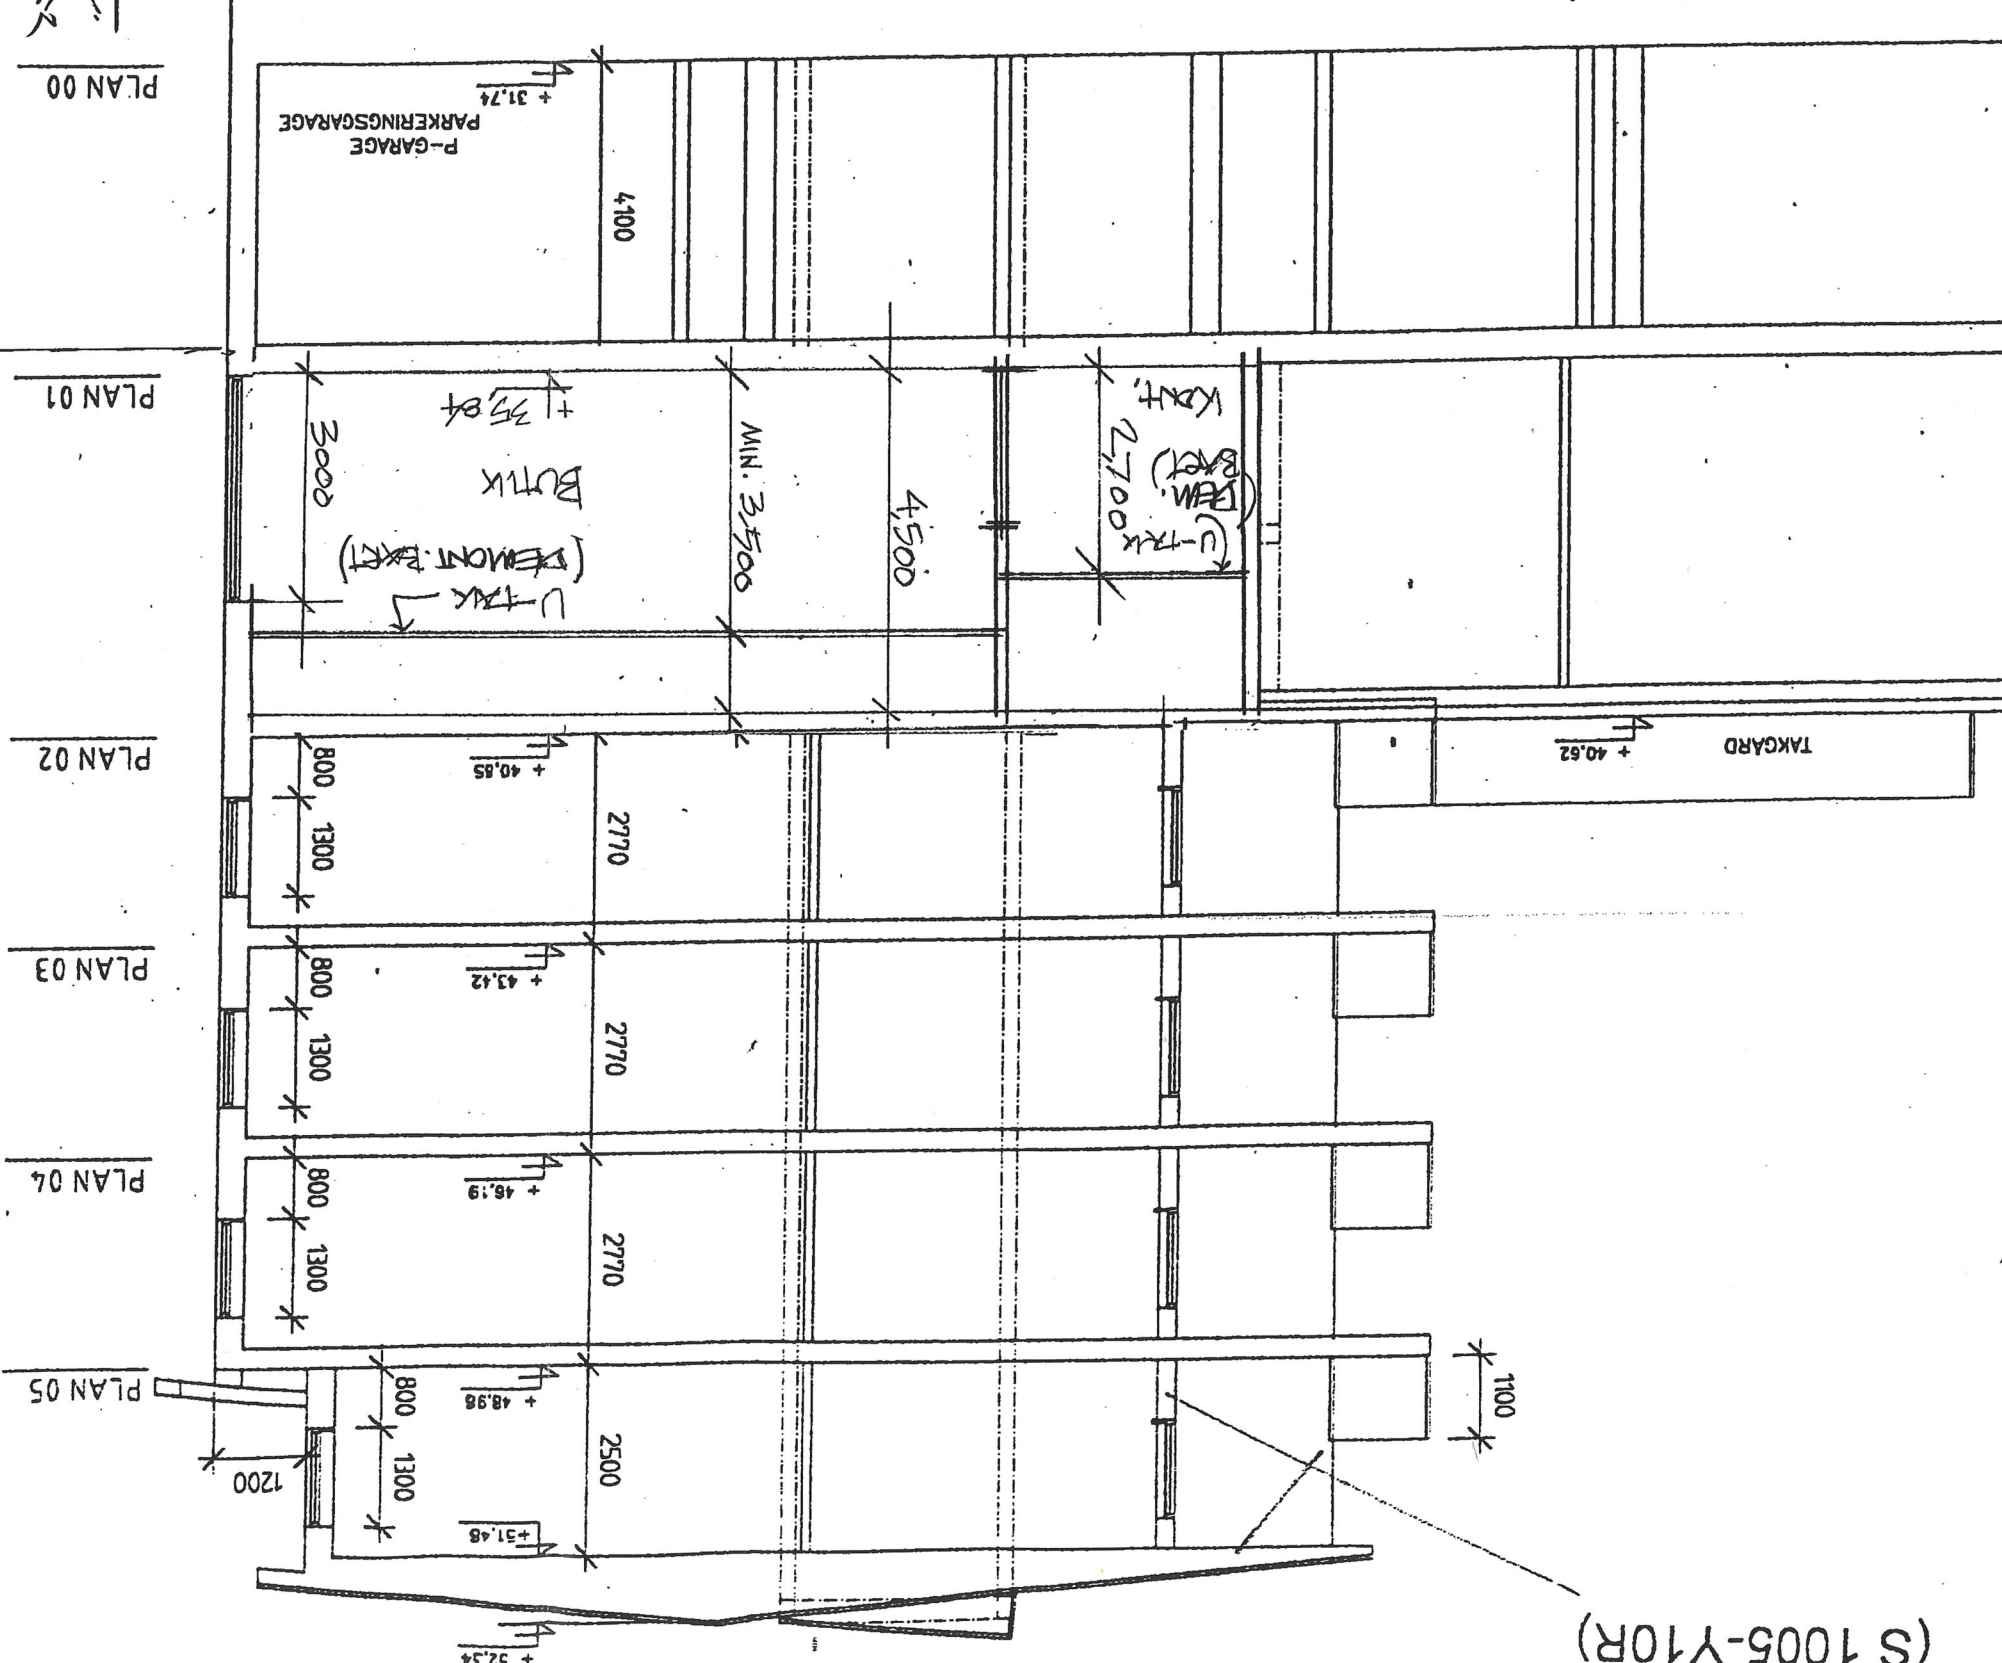

SEKTION A-A

1/100

ST. II
LUND
FÖR BUTIKSLOKAL

arkitektor

Medlem i Sveriges Arkitekter

UPPDRAG NR. RITAOKONSTR. AV. HANDELSGÅRD

11-08-17

arkitekt ur Josefson ab
rådgivande & konsulterande arkitekt
box 85 296 22 åhus
västergatan 4
fax 044-24 88 74
044-24 71 70
0456-190 08

2