


PLANLÖSNING ÄR KONTROLLERAD MEN EJ UPPMÄTT

Ursprunglig ritning upprättad 1997
av Rickard Rotstein

SKALA 1:100

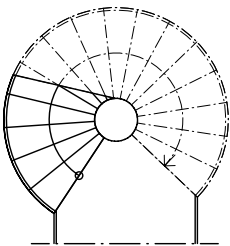

UTRYMNINGSTRAPPA

KONTORSLANDSKAP



LÄNK 6-7

KONTOR

PENTRY

K

WC

WC

STÄD

ENTRÉ



RECEPTION

KPR

XXXX
VF

XXXX
TRAPPHALL

+17,190

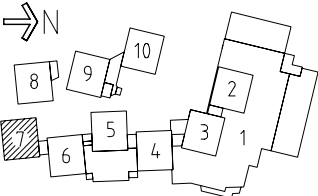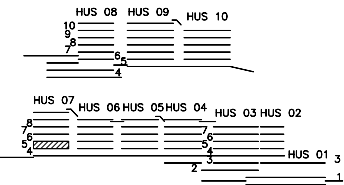

RELATIONSHANDLING 07-11-12

Relationshandling upprättad av
ISS Arkitekter tel 08-681 60 00

KV RACKETEN 10 STOCKHOLM

HUS 7, PLAN 5, ENTRÉPLAN

SKALA
1:100

NUMMER
A-00.1-705

BET

REF:A00-P0705

LAGER:

PLO:A00.1-705