



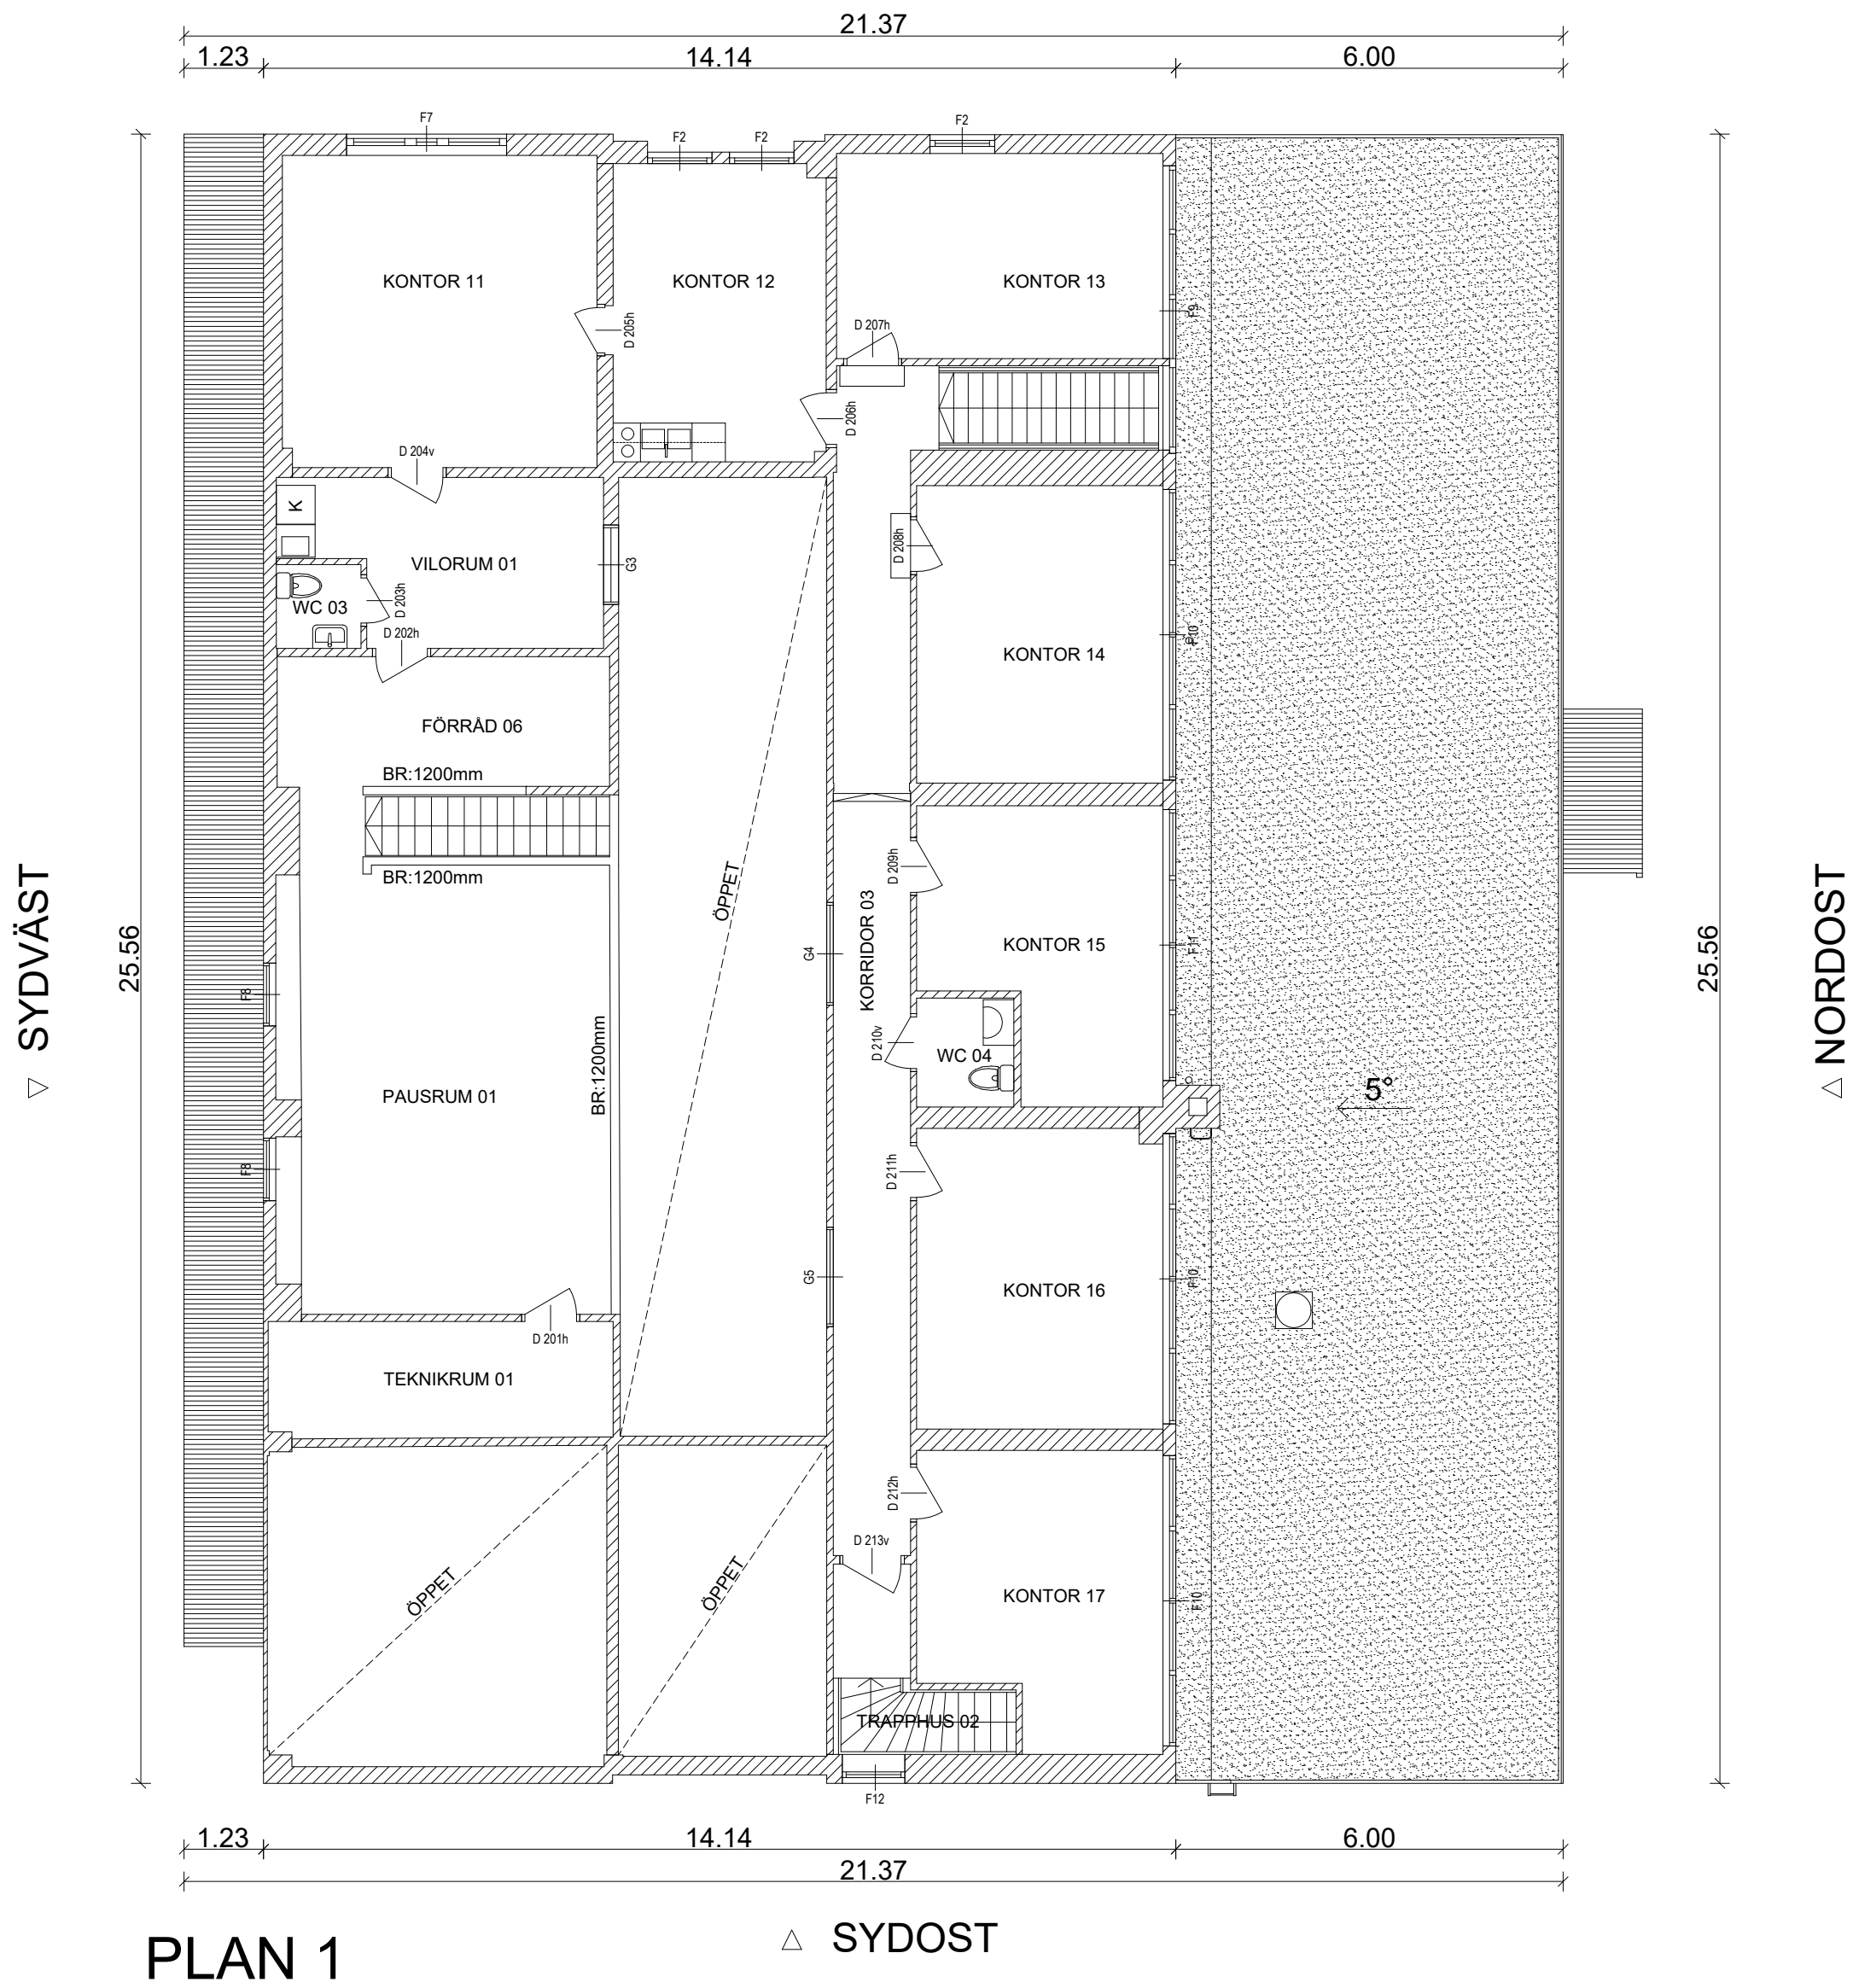

PLAN 1

△ SYDOST

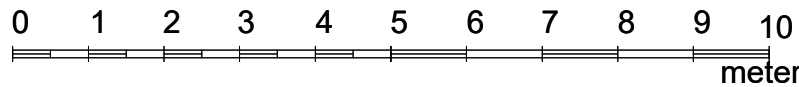

Notera:  
Inventering, ritningar och handlingar  
upprättades efter inmätning via 3D-scanning.  
Precision vid inmätning var 8mm på 20m.  
Kontrollmått bör alltid tas innan om- eller  
tillbyggnation.

|                                                              |              |             |      |
|--------------------------------------------------------------|--------------|-------------|------|
| BET                                                          | ÄNDRINGAVSER | DATUM       | SIGN |
| RELATIONSHANDLING                                            |              |             |      |
| BABIANEN 5, KALMAR                                           |              |             |      |
| FASTIGHETSBOLAGET EMILSHUS AB                                |              |             |      |
| RESCAN Innovations Sweden AB<br>BLOCKHUSVÄGEN 6, 35261 VÄXJÖ |              |             |      |
| UPPDRAG NR                                                   | RITADAV      | HANDLAGGARE |      |
|                                                              | IS           | IS          |      |
| DATUM                                                        | ANSVARIG     |             |      |
| 2021-05-31                                                   | ISTVAN SZABO |             |      |
| PLAN 1                                                       |              |             |      |
| SKALA                                                        | NUMMER       | BET         |      |
| A2 1:100                                                     | A40.1-120    |             |      |