MÅTT UTGÅR FRÅN
LINJE 17 & LINJE E

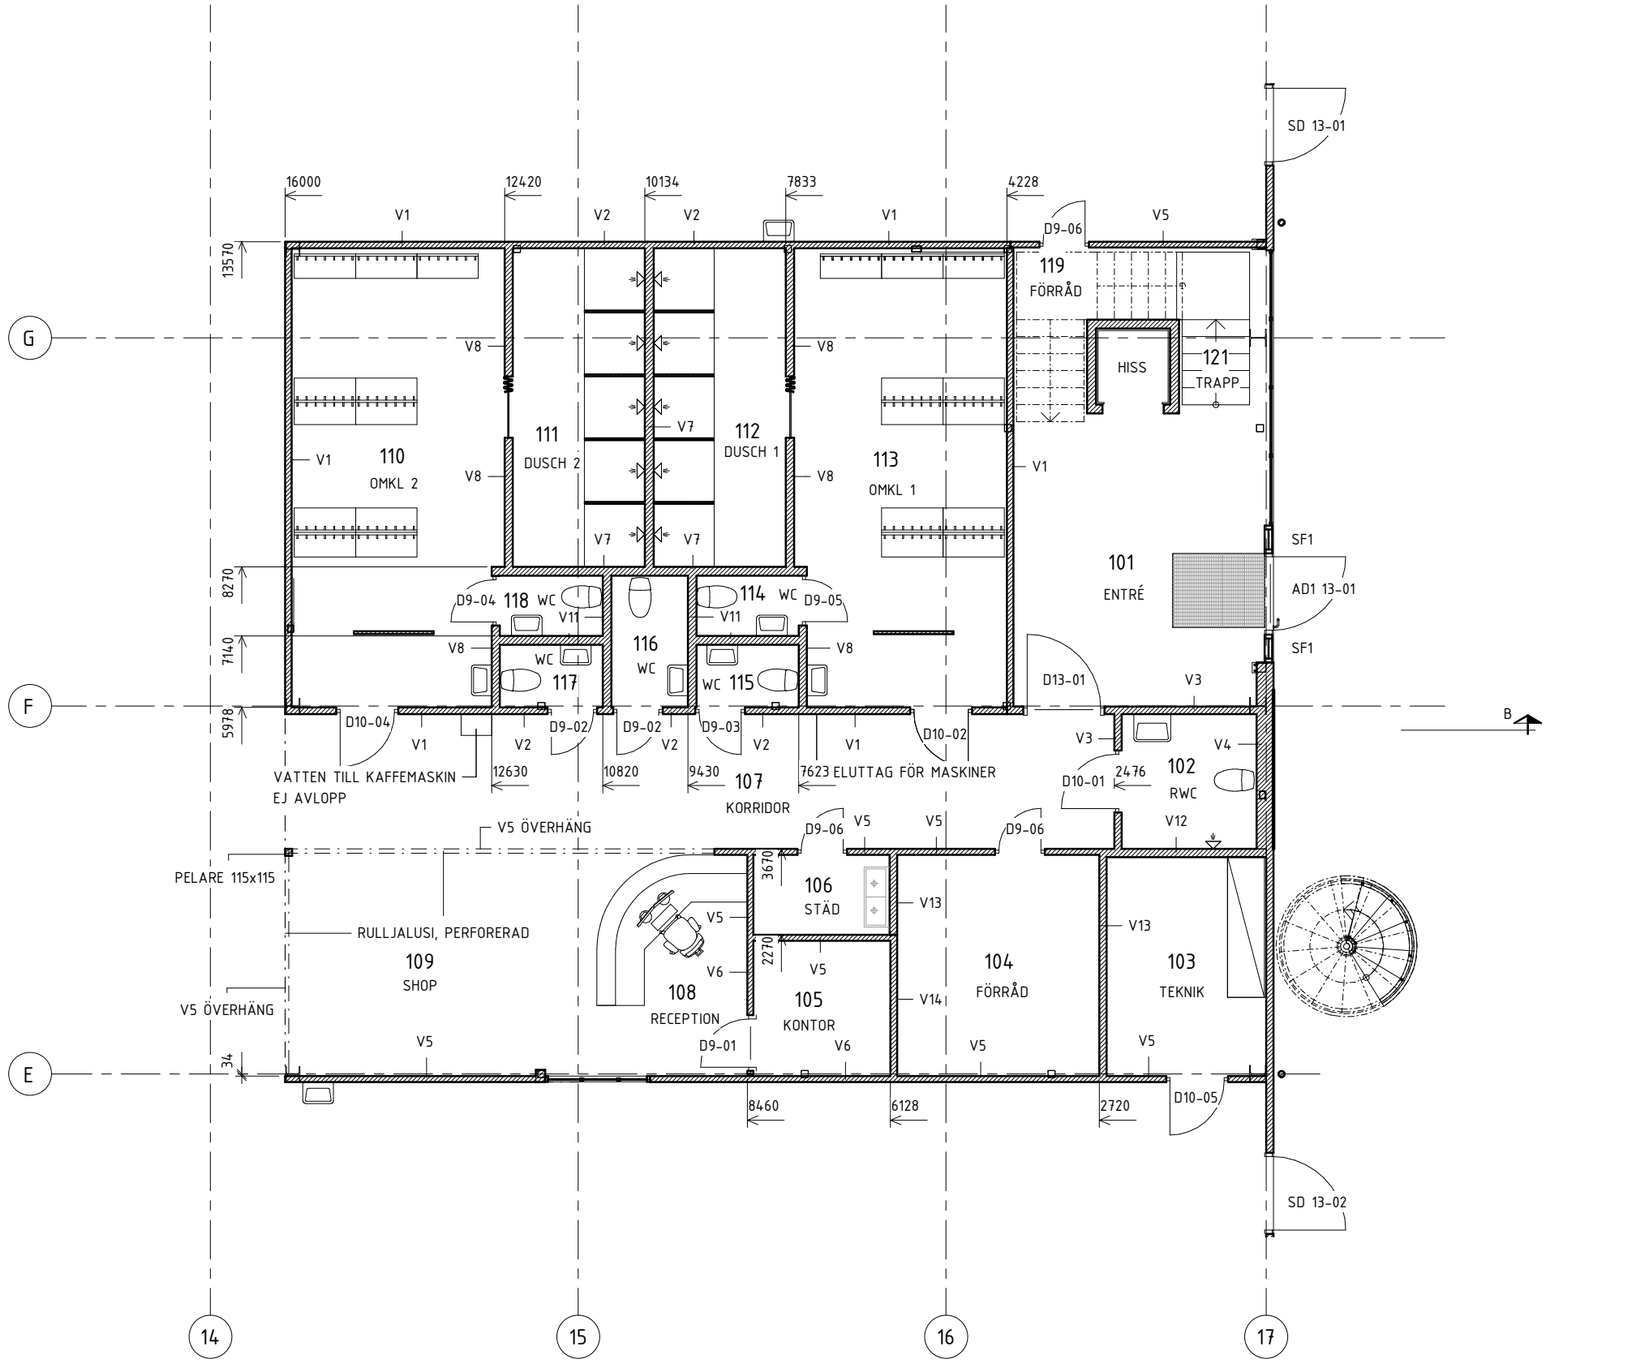

0 0,5 1 1,5 2 2,5 3 3,5 4 4,5 5m
SKALA 1:50

BET	ANT	ÄNDRINGEN AVSER	DATUM	SIGN

RELATIONSHANDLING

APP Properties

ENTREPRENÖR
GÄRAHOVS BYGG AB

Sundberg Byggkonsult

A	Sundberg Byggkonsult AB	tel. 0706-394639
K1	Sundberg Byggkonsult AB	tel. 0706-394639
M	Lindås Gräv AB	tel. 0470-548851
E	Växjö Elmontage AB	tel. 0735-466595
V	Cretec	tel. 0727-197866
VS	Cretec Installation AB	tel. 0727-190170

UPPDRAGNR	RITAD/KONSTR AV	HANDLÄGGARE
21085	SY	H. SUNDBERG
DATUM 220401	ANSVARIG	

NYBYGGNAD PADEL ARENA

RUM PLAN 1

SKALA	NUMMER	BET
A1 1:50 A3 1:100	A40.1-05	