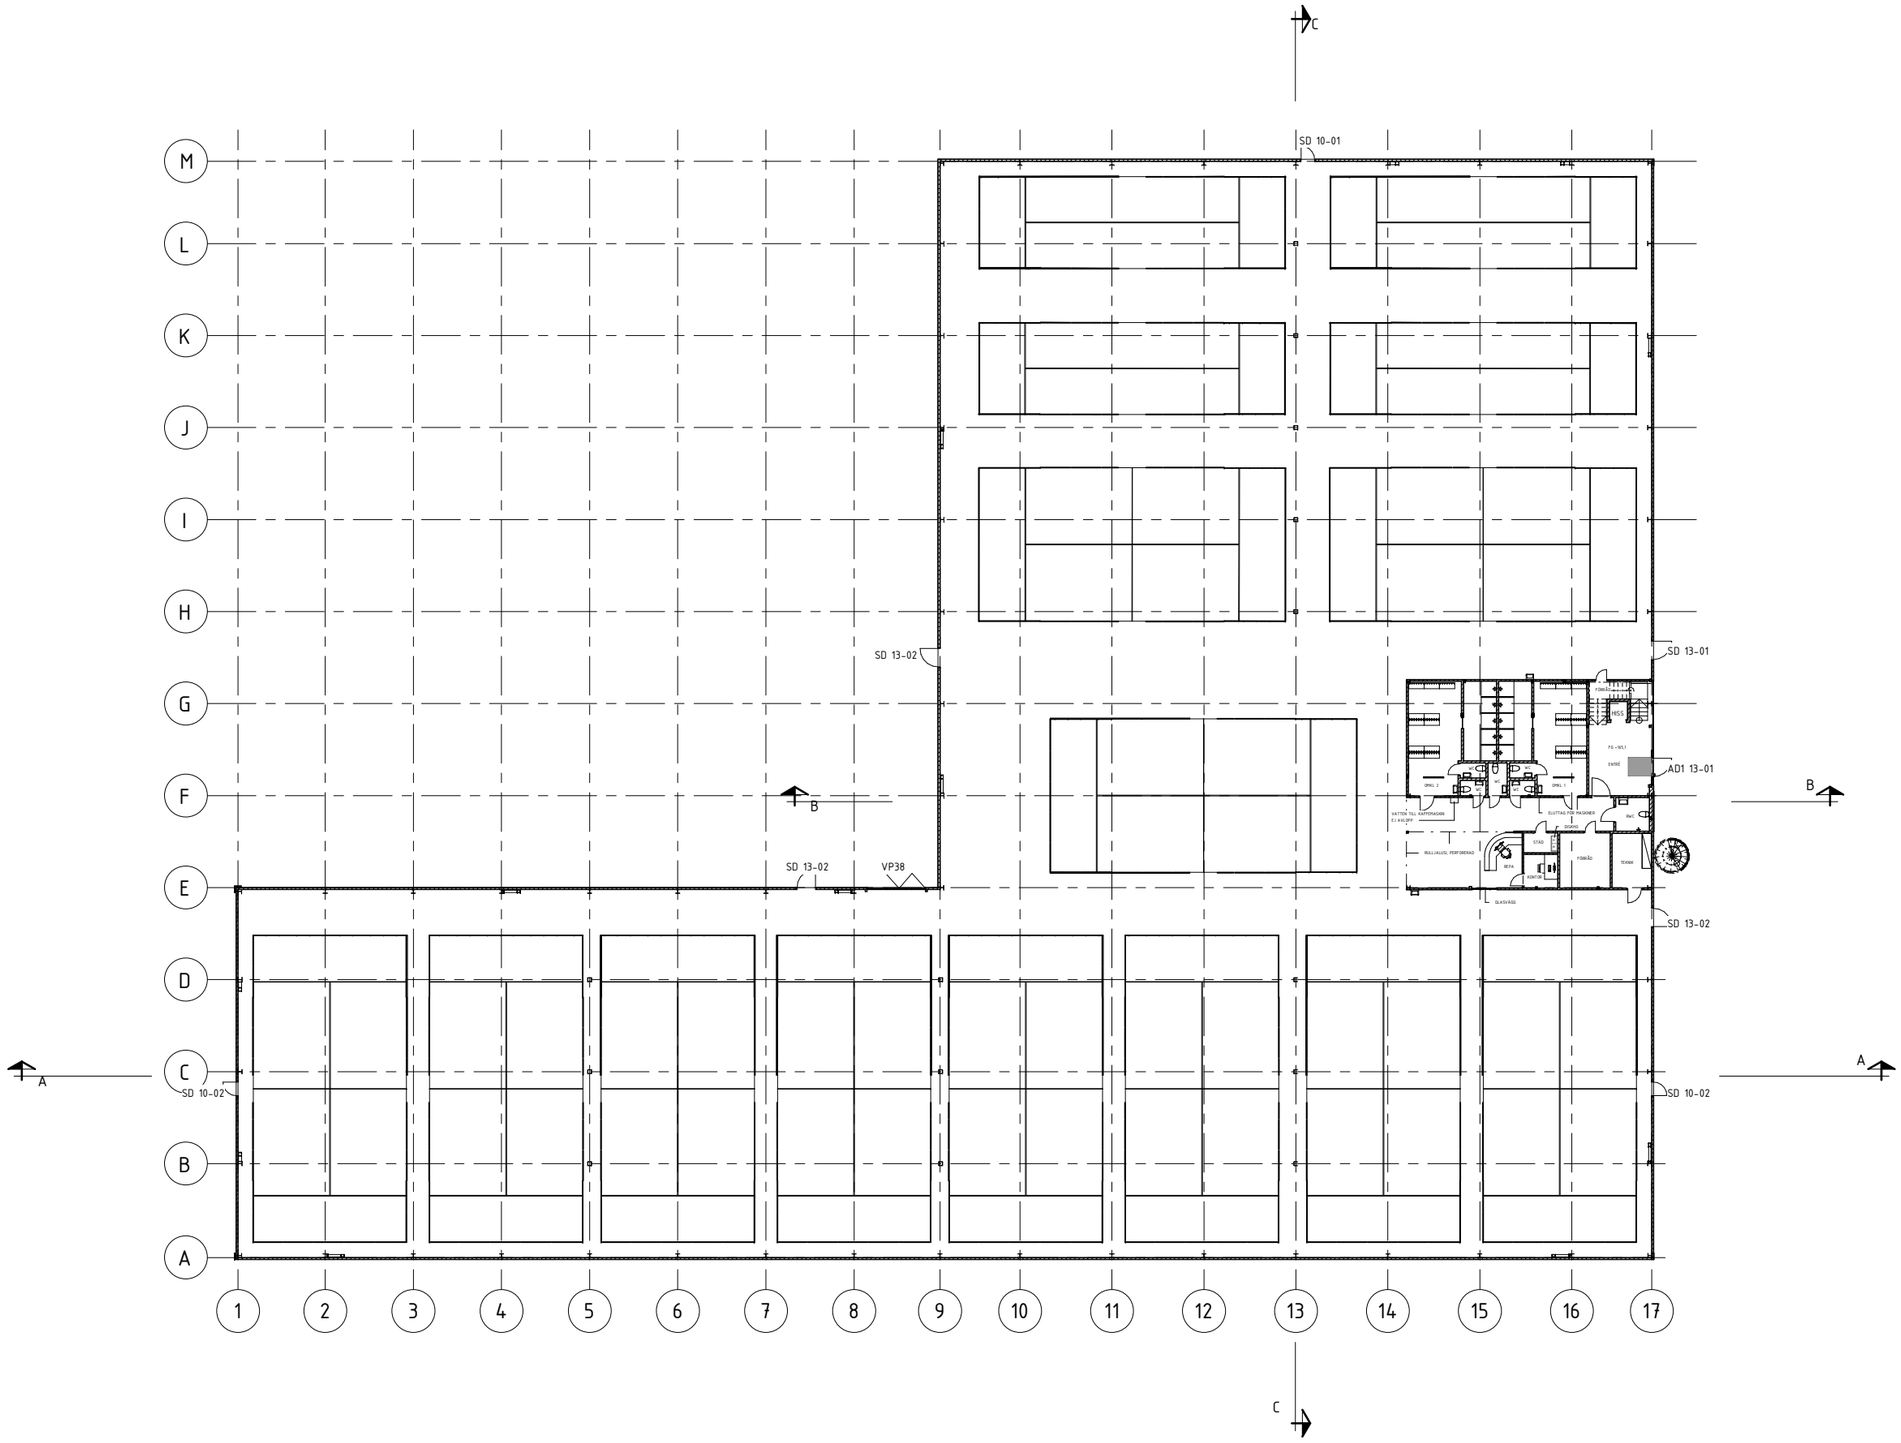

PLAN 1

0 2 4 6 8 10 12 14 16 18 20m
SKALA 1:200

BET	ANT	ÄNDRINGEN AVSER	DATUM	SIGN

RELATIONSHANDLING

APP Properties

ENTREPRENÖR
GÄRAHOVS BYGG AB

Sundberg Byggkonsult

A	Sundberg Byggkonsult AB	tel. 0706-394639
K1	Sundberg Byggkonsult AB	tel. 0706-394639
M	Lindås Gräv AB	tel. 0470-548851
E	Växjö Elmontage AB	tel. 0735-466595
V	Cretec	tel. 0727-197866
VS	Cretec Installation AB	tel. 0727-190170

UPPDRAGNR	RITAD/KONSTR AV	HANDLAGGARE
21085	SY	H. SUNDBERG
DATUM 220401	ANSVARIG	

NYBYGGNAD PADEL ARENA

PLAN 1

SKALA	NUMMER	BET
A1 1:200 A3 1:400	A40.1-01	