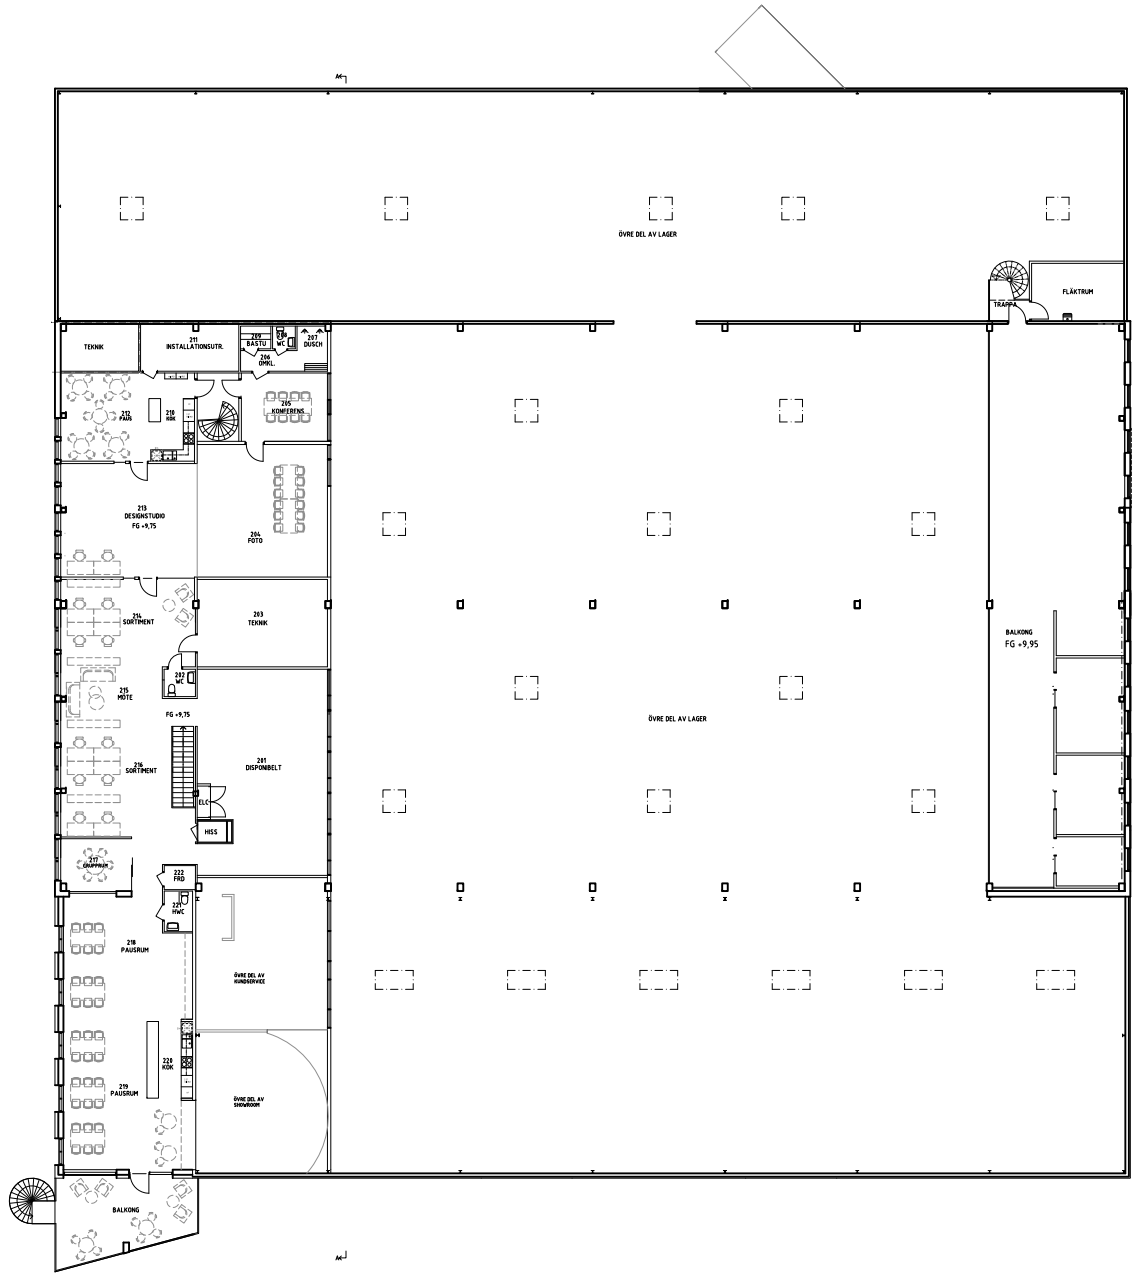

PLAN 2

0 1 2 3 4 5 6 7 8 9 10m

BET	ANT	ÄNDRINGEN AVSER	SIGN	DATUM

HANDLING
RELATIONSHANDLING

MATS DAHLSTRÖM
ARKITEKTKONTOR

KV MUTTERN 3

UPPDRAG NR	RITAD/KONSTR AV	HANDLÄGGARE
DATUM 2023.09.22	PROJEKTANSVARIG Mats Dahlström	

PLAN 2

SKALA A1/A3	NUMMER	BET
1:200/1:400	R 02	

EXTERNA REFERENSER

FILNAMN: A300P100