


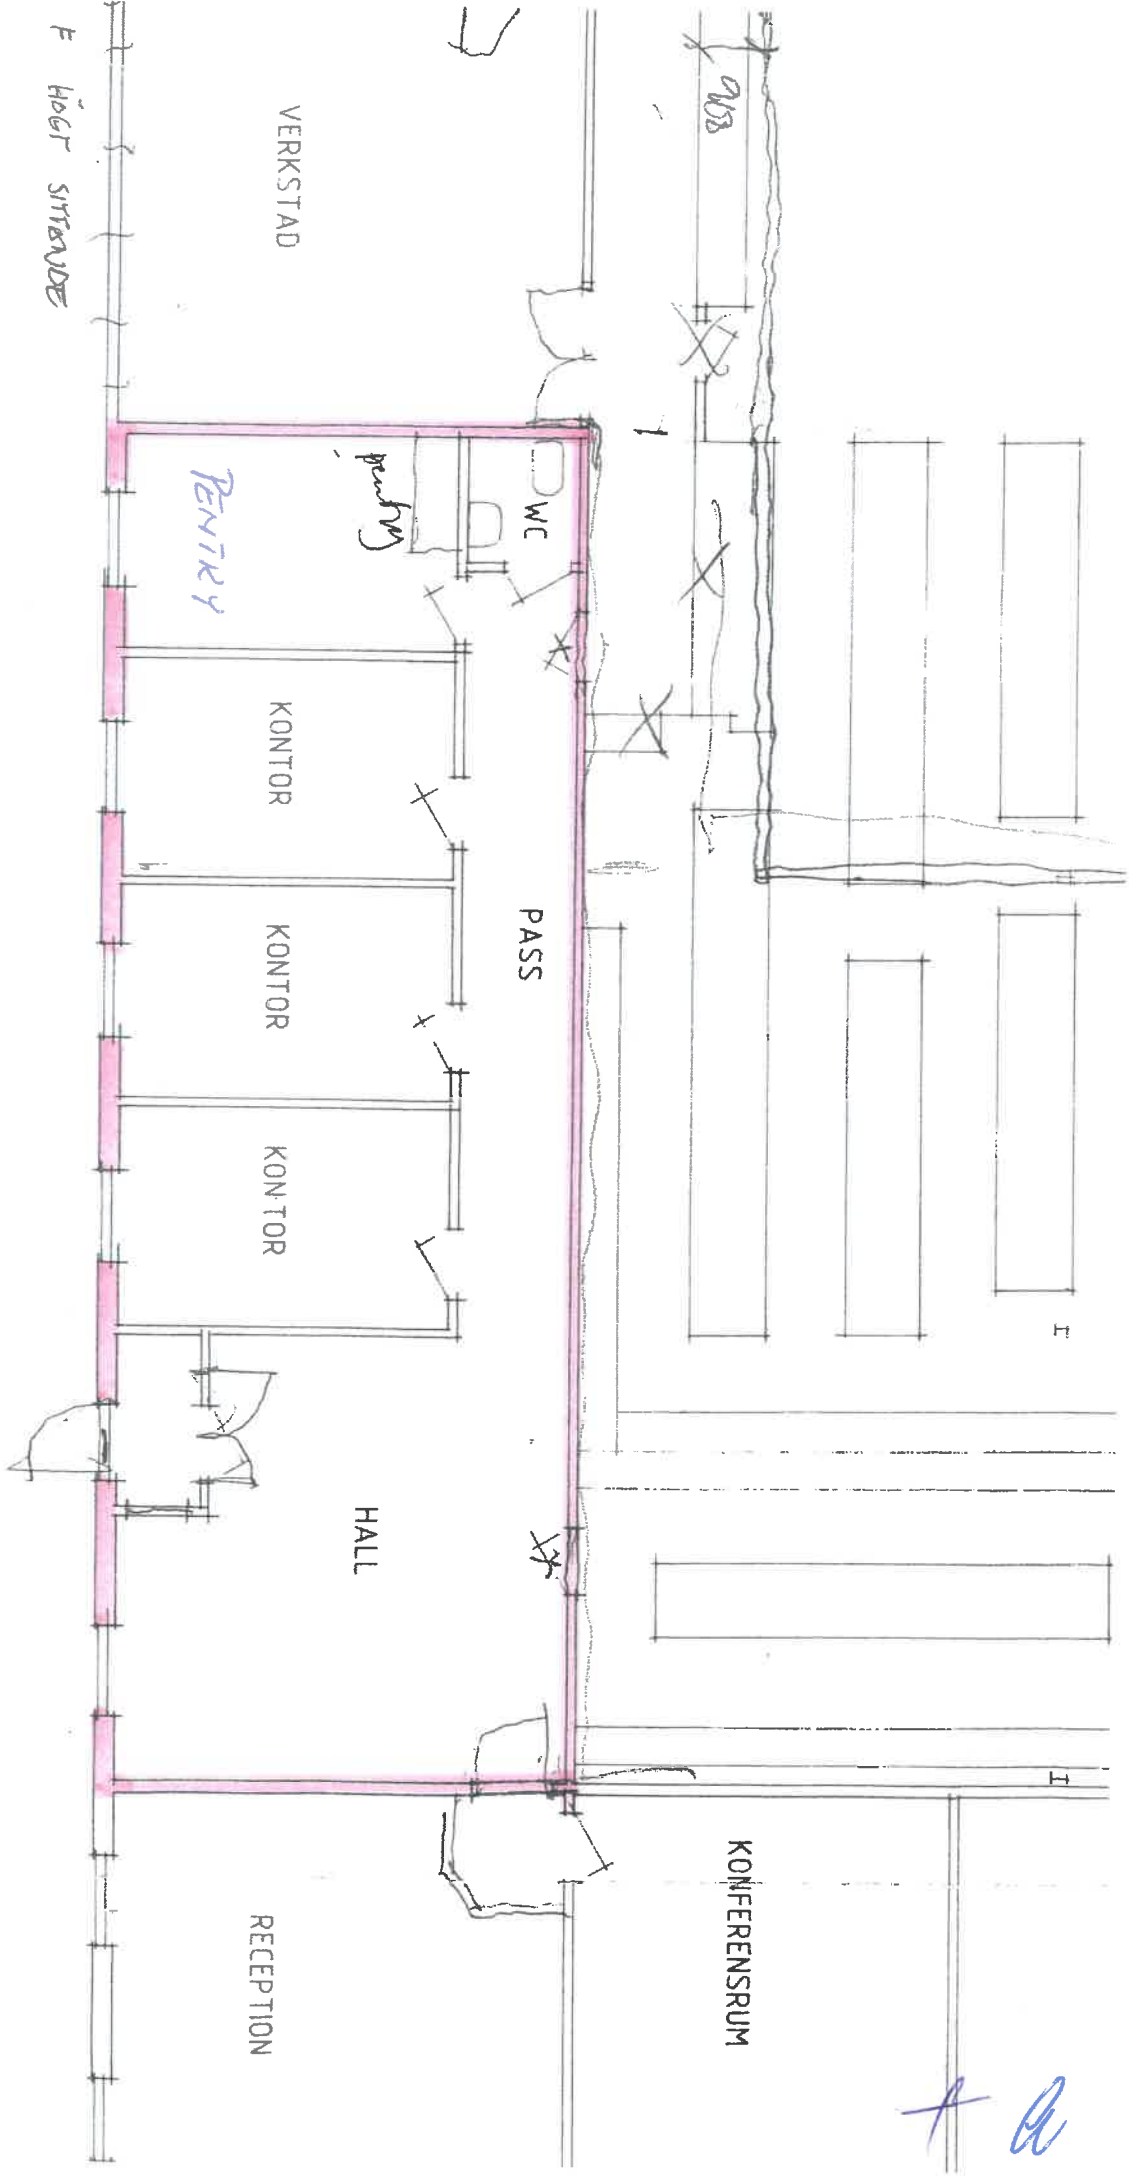

F HÖGT SITTENDE

12

← P-PLATSEER →