FÖRKLARINGAR

MÅTTANGIVELSER I MM.

- NY VÄGG
- FÖNSTERBÄNKSKANAL - EL
- ELKANAL MOT TAK
- VERTIKAL EL-KANAL

SE RITN. E60:03

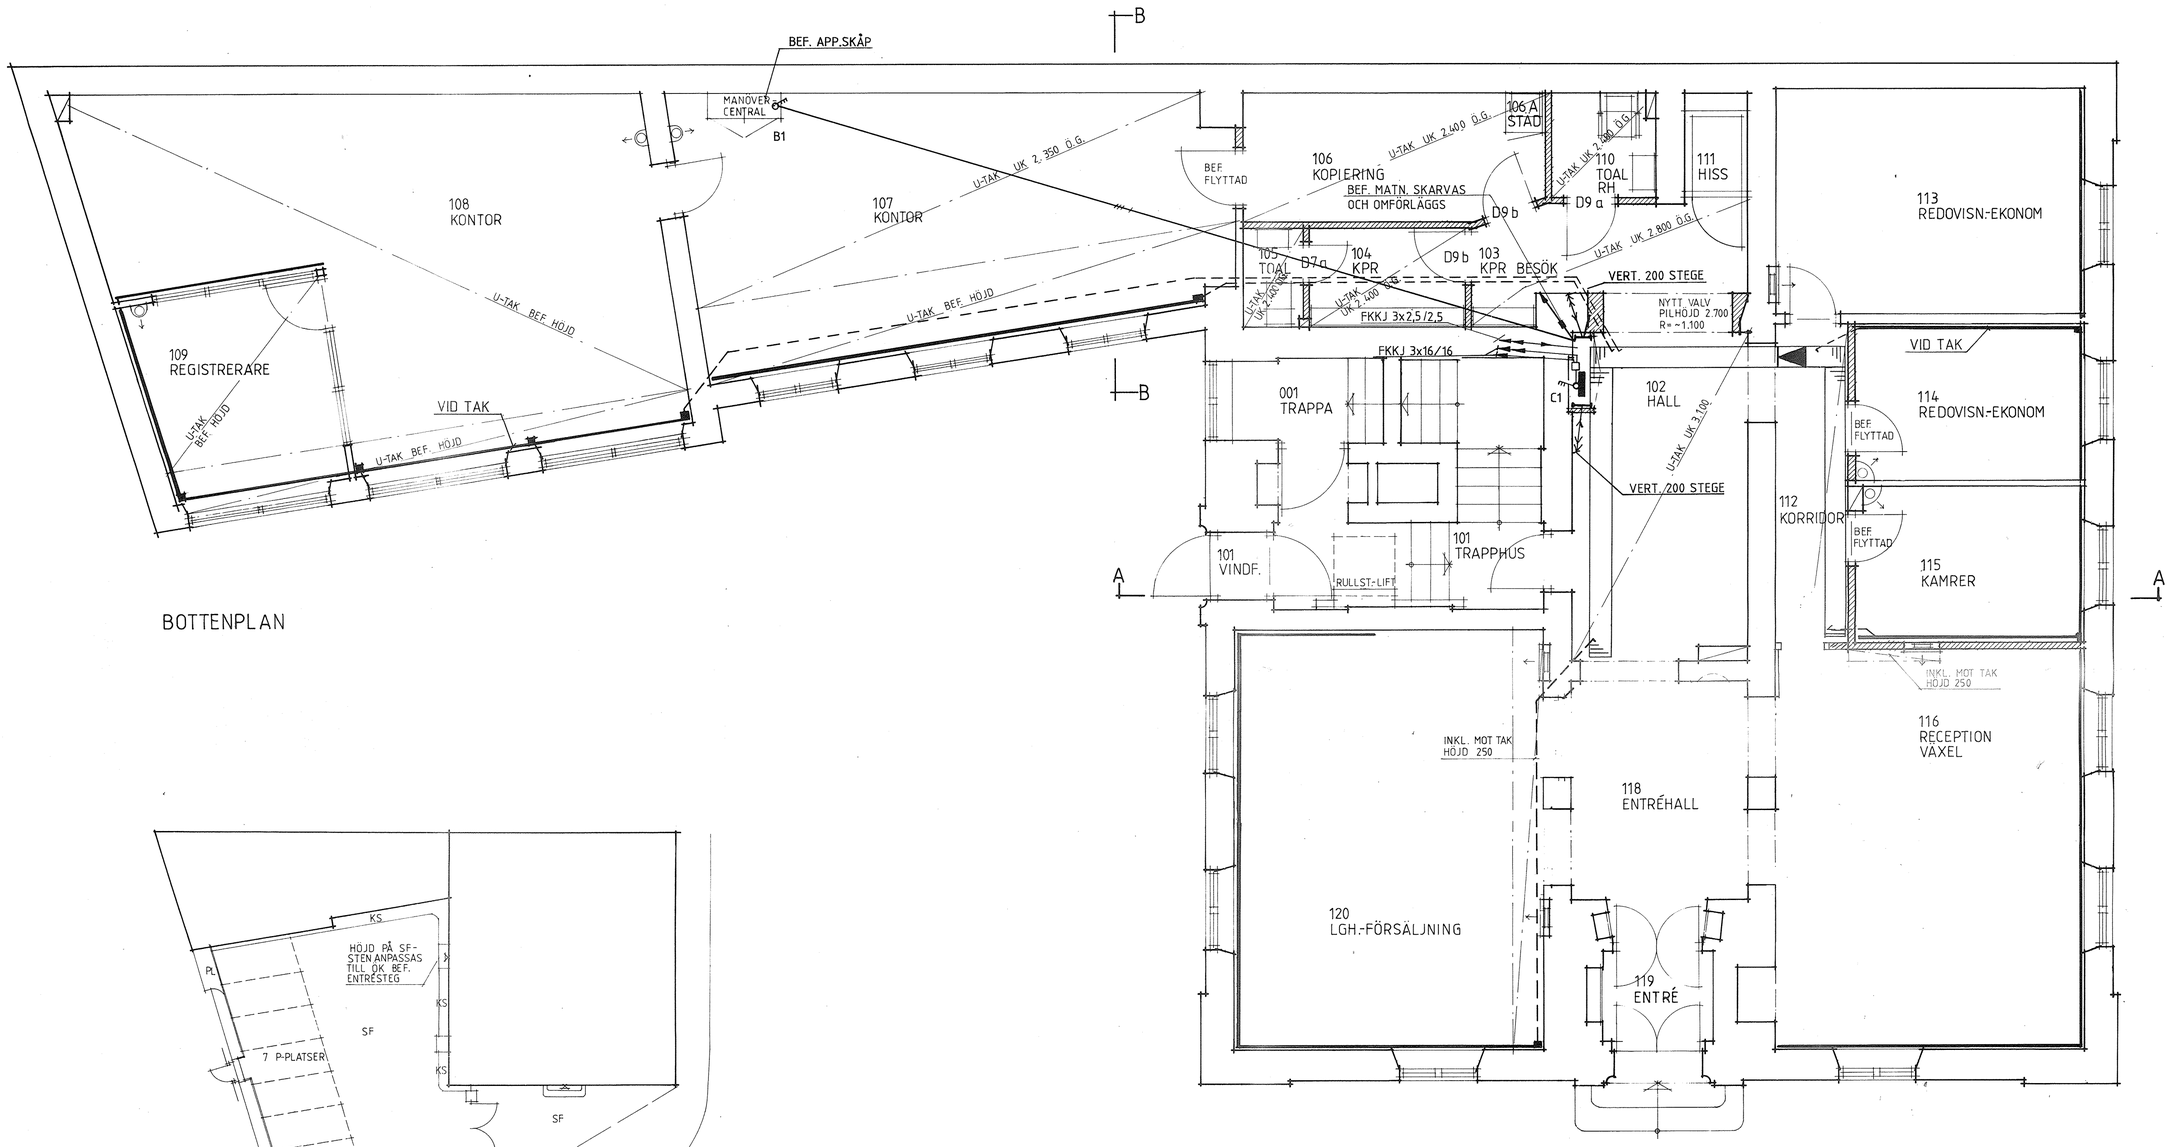

BOTTENPLAN

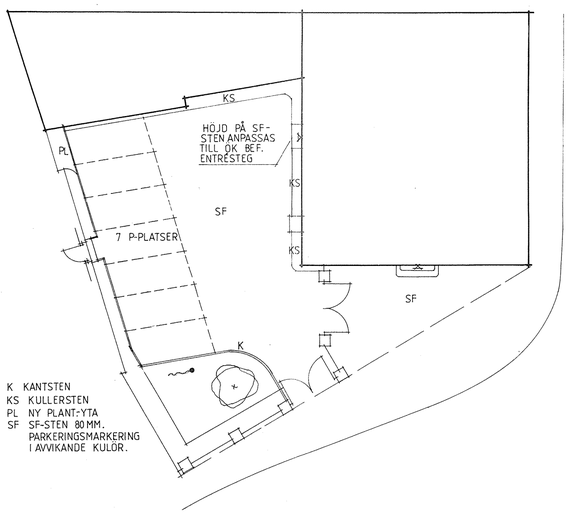

K KANTSTEN
KS KULLERSTEN
PL NY PLANT-YTA
SF SF-STEN 80 MM. PARKERINGSMARKERING I AVVIKANDE KULÖR.

MARKPLANERING SKALA 1:200

RELATIONSHANDLING

REVIDERING	REVIDERINGEN AVSER:

BPA EL REGION ÖSTRA

☐ BPA EL PROJEKTERING 011/21 30 00

☐	NORRKÖPING	011/21 30 00
☐	LINKÖPING	013/11 19 00
☐	ESKILSTUNA	016/16 73 60
☒	NYKÖPING	0155/825 10
☐	KALMAR	0480/595 60
☐	KARLSKRONA	0455/280 20
☐	VÄXJÖ	0470/271 00
☐	JÖNKÖPING	036/18 85 30

SKALA 1:50

RITAD: | KONSTR:

DATUM: 891009

ARB NUMMER:

REG	ANT	REGISTRERINGEN AVSER	SIGN	DATUM
		RELATIONSRITN.	CT	90-04-25

NYKÖPING
KV. BRANDSTODEN TOMT NR 2
OMBYGGNAD AV KONTOR
KANALISATION OCH HUVUDLEDNINGAR
BOTTENPLAN, MARKPLANERING

ARBETSNUMMER	RITNINGSNUMMER	REG
201-013	E 60 :02	