FÖRKLARINGAR

MÅTTANGIVELSER I MM.

NY VÄGG

FÖNSTERBÄNKSKANAL - EL

ELKANAL MOT TAK

VERTIKAL EL-KANAL

STEGE 400
T50 DATA
T50 ALLMÄN TELE
T50 RIKSTELEFON

VP-RÖR FRÅN STEGE TILL ELKANAL
1 ST. VP32 DATA
1ST. VP20 RIKSTELEFON
1 ST. VP25 ALLMÄN TELE
2 ST. VP20 KRAFT

VP-RÖR I VÄGG EFTER FASAD
FÖR MATN. AV ELKANAL
ISOLERAS. GÄLLANDE I PLAN 2TR.

ELKANAL THORSMANS INKA 123
MED 4 KANALER.

RÖR FÖR VATTENRADIATORER
FÖRLÄGGS BAKOM ELKANAL
VID FASAD,

GENERELLT:
DATALEDNINGAR MINST 12 cm
FRITT FRÅN ÖVRIG EL,
GÄLLER ÄVEN I VÄGG

ELKANAL

KRAFT
ALLMÄN TELE
RIKSTELE
DATA

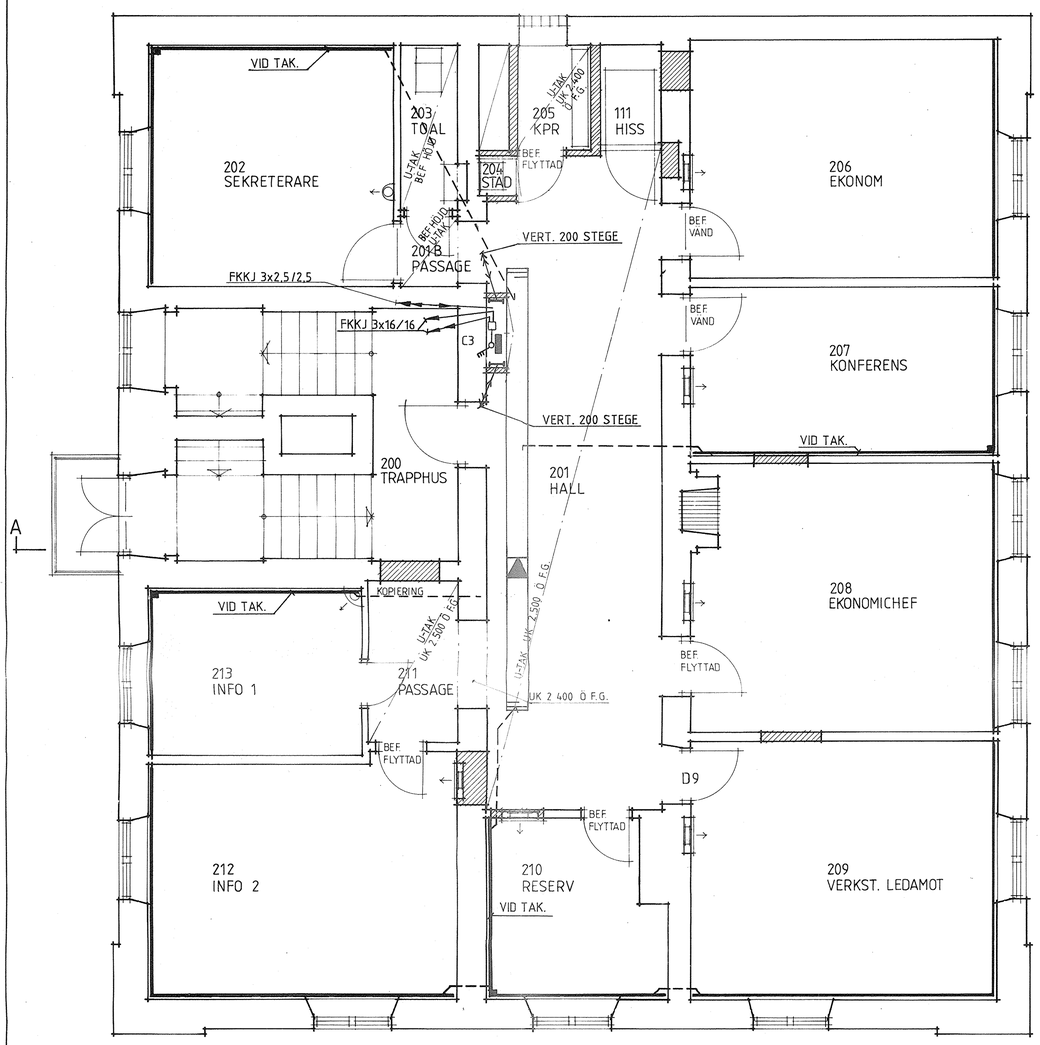

PLAN 1 TR.

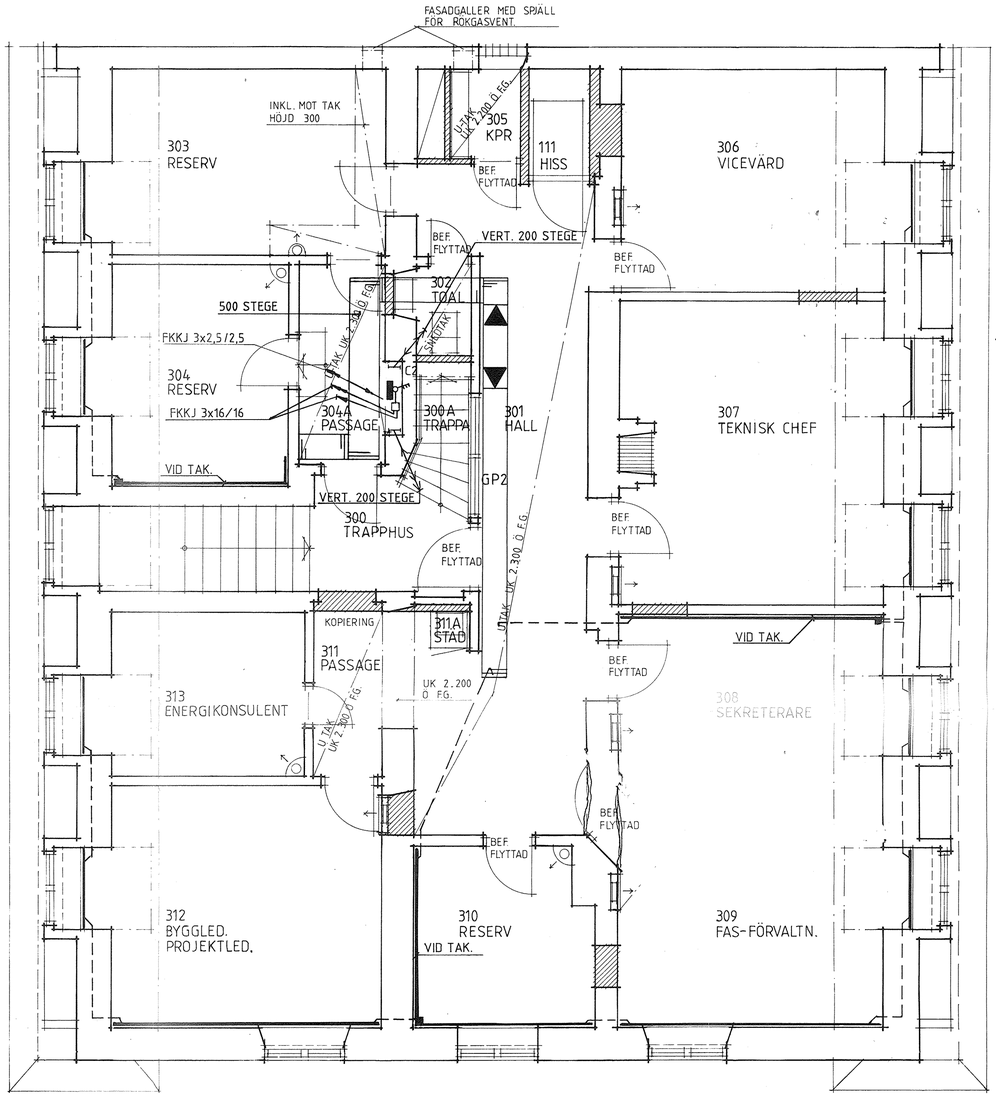

PLAN 2 TR.

RELATIONSHANDLING

		RELATIONSRITN.	CT	90-04-25
REG	ANT	REGISTRERINGEN AVSER	SIGN	DATUM

BPA EL REGION ÖSTRA

- ☐ NORRKÖPING 011/21 30 00
- ☐ LINKÖPING 013/11 19 00
- ☐ ESKILSTUNA 016/16 73 60
- ☒ NYKÖPING 0155/825 10
- ☐ KALMAR 0480/595 60
- ☐ KARLSKRONA 0455/280 20
- ☐ VÄXJÖ 0470/271 00
- ☐ JÖNKÖPING 036/18 85 30

NYKÖPING
KV. BRANDSTODEN TOMT NR. 2
OMBYGGNAD AV KONTOR

KANALISATION OCH HUVUDLEDNINGAR

PLAN 1 OCH 2 TR

SKALA 1:50

DATUM	KONSTR:
891009	CT
RITAD: CT	

ARBETSNUMMER	RITNINGSNUMMER	REG
201-013	E 60 :03	