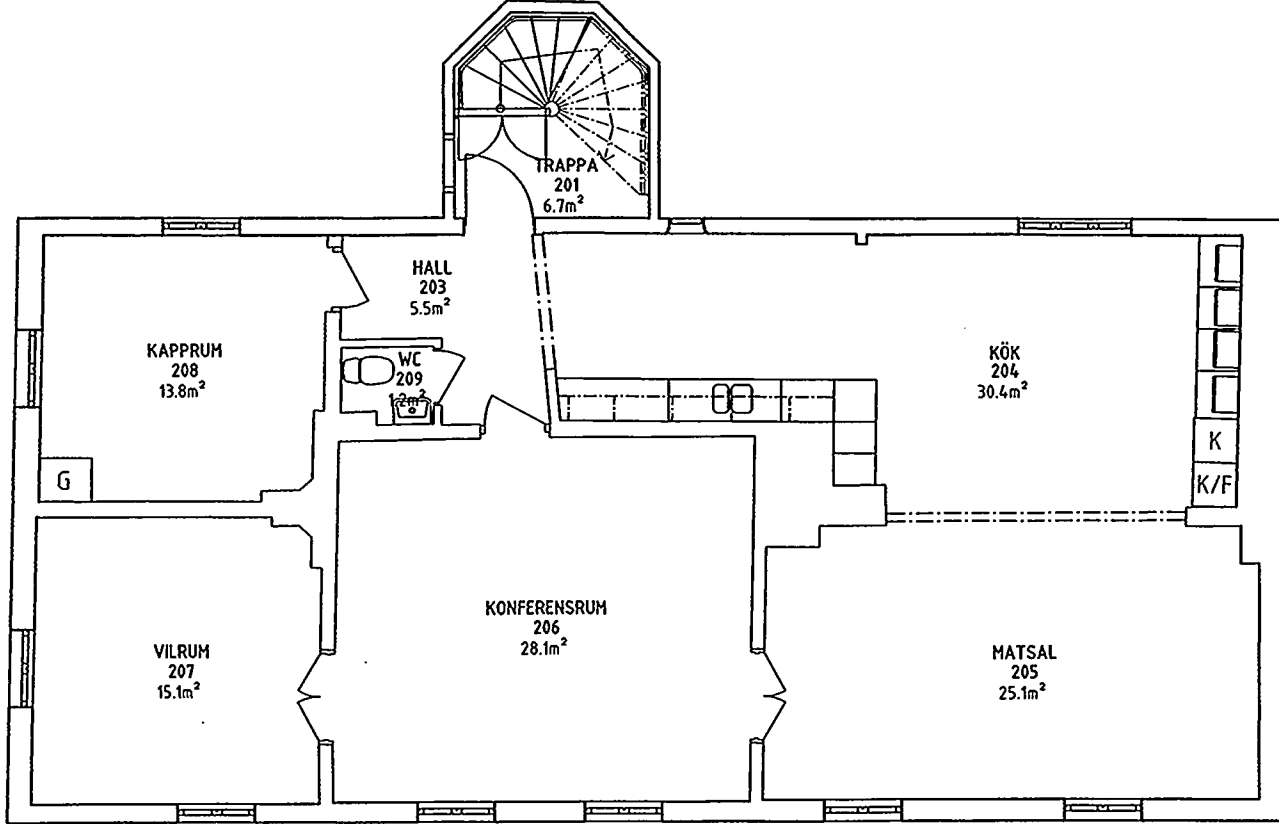


| BET                                                                    | ANT | INORDNING AVSEER        | SKALA               | DATUM          |
|------------------------------------------------------------------------|-----|-------------------------|---------------------|----------------|
| RELATIONSHANDLING                                                      |     |                         |                     |                |
| Västra Tullgatan 4<br>HSB SÖDERMANLAND                                 |     |                         |                     |                |
| Astacus<br>NORRA OSKARSGATAN 27 A<br>582 73 LINKÖPING<br>013-485 01 91 |     |                         |                     |                |
|                                                                        |     | .                       | .                   |                |
| A                                                                      |     | Astacus AB              | TEL: 013-485 01 91  |                |
| K                                                                      |     | .                       | .                   |                |
| V                                                                      |     | .                       | .                   |                |
| W                                                                      |     | .                       | .                   |                |
| E                                                                      |     | .                       | .                   |                |
| M                                                                      |     | .                       | .                   |                |
| .                                                                      |     | .                       | .                   |                |
| UPPGÄV NR<br>1265-9462                                                 |     | RITAD AV<br>Ramesh      | HANDLÄGGARE<br>SMSR |                |
| DATUM 2013-05-29                                                       |     | ANSVARIG<br>Anton Fogel |                     | DISCIPLIN<br>A |
| REVDAT.                                                                |     |                         |                     |                |
| Plan 2                                                                 |     |                         |                     |                |
| SKALA<br>A1 1:50<br>A3 1:100                                           |     | NUMMER<br>A-40.1-120    |                     | BET<br>BSAB    |