


HUS 2
Plan 1, Suterrängvåning

STOCKHOLM STAD Stadsbyggnadskontoret
Inkom 2013 -02- 08
Reg 1 0 - 0 4 5 7 9 - 5 7 2
Dnr:

BET ANT ÄNDRINGEN AVSER DATUM SIGN
RELATIONSHANDLING

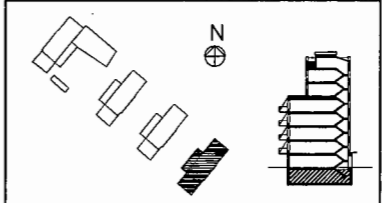

SKANSKA

A	Brumberg & Forshed Arkitektkontor AB	TELEFON 08-617 61 00
K	Skanska Teknik, Stockholm	TELEFON 010-448 00 00
V	LEAB VVS-konsult AB	TELEFON 08-13 62 00
W	LEAB VVS-konsult AB	TELEFON 08-13 62 00
L	Landskapslaget AB	TELEFON 08-442 48 20
E	Resista AB	TELEFON 08-594 970 71
R	WSP	TELEFON 08-688 60 00

UPPROJÄKT NR SHST 0185	BYGGNADSRISDRÄG AKP	UPPROJÄKTANS SVENSK BENTG HELLSTRÖM
DATUM 2012-04-27	COORDINÖR	

LINABERG - Etapp 1		
PLANER		
Hus 2 Plan 1		
SKALA 1:150	SKALA 1:300	NUMMER A399-1-0201
BET A		

PLO: 2012-04-27 1:16