HUS 4, FASAD MOT SÖDER
1:200/A3

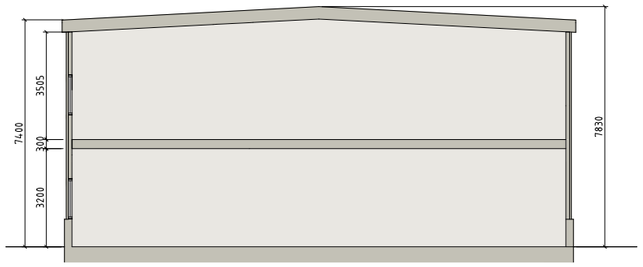

HUS 4, PRINCIPSEKTION A-A
1:200/A3

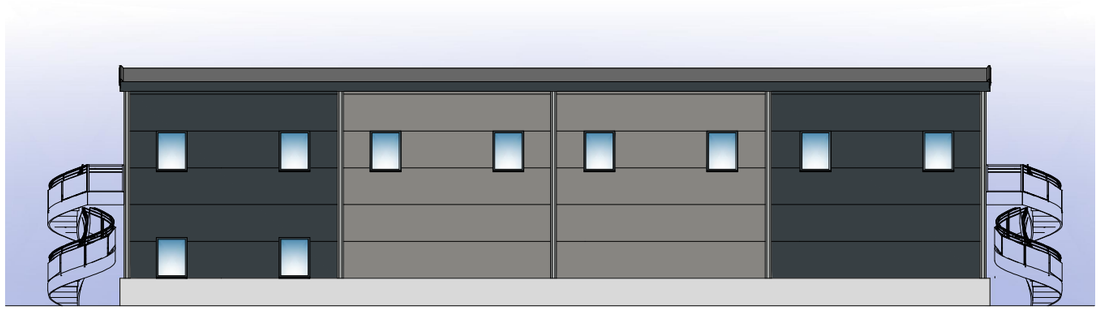

HUS 4, FASAD MOT ÖSTER
1:200/A3

HUS 4, FASAD MOT NORR
1:200/A3

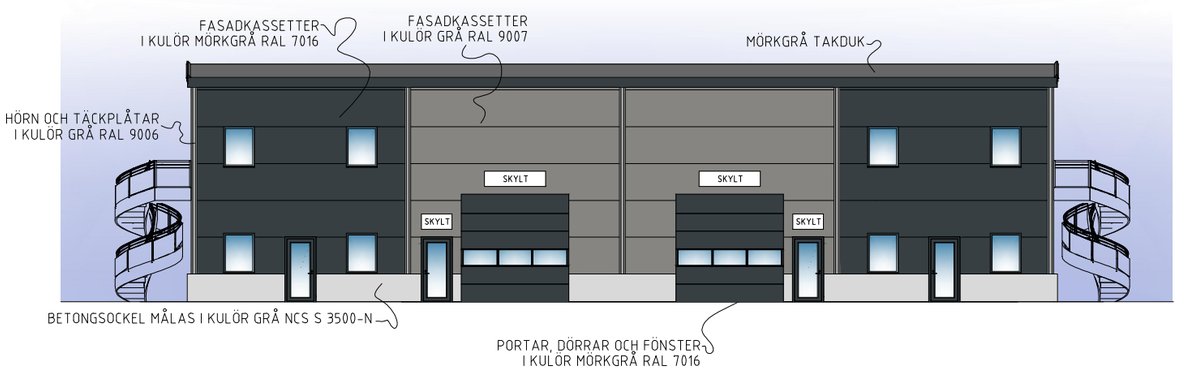

HUS 4, FASAD MOT VÄSTER
1:200/A3

BET	ANT	ÄNDRINGEN AVSER	SIGN	DATUM
G		STATUS RELATIONSHANDLING	TS	20211005
F		ALLMÄN REVIDERING	TS	20210824
E		ALLMÄN REVIDERING	TS	20210519
D		ALLMÄN REVIDERING	TS	20210510
C		ALLMÄN REVIDERING	TS	20210217
B		ALLMÄN REVIDERING	TS	20201130
A		ALLMÄN REVIDERING	TS	20201117

RELATIONSHANDLING

KV EXPEDITÖREN 9, ÖREBRO

BISTA MEKAN AB

PROJEKTENGAGEMANG
FREDSGATAN 2
703 62 ÖREBRO
TEL: 010-516 05 60
www.pe.se

UPPDRAG NR	RITAD AV	HANDLÄGGARE
433889	T. SANDVOLD	S. LUNDBERG
DATUM 2020-10-02	ANSVARIG L-G. ÖTTERLING	

NYBYGGNAD
LAGERBYGGNAD HUS 4
FASADER OCH PRINCIPSEKTION A-A

SKALA	NUMMER	BET
A1: 1:100 A3: 1:200	A-40.3-400	G

LAGER: P40